



NOVO CLIENTE



AS BUILT



ADEQUAÇÃO

INFORMAÇÕES DO CLIENTE (LEVANTAMENTO EM CAMPO)

RAZÃO SOCIAL: 411778 - JUPITER PIZZARIA

ENDEREÇO: AVENIDA JUPITER 313

Nº:

CIDADE: JOINVILLE

BAIRRO: JARDIM PARAISO

CEP: 89.226-600

Nº PROJETO:

BASE INSTALADA:

Normas Aplicáveis:	NBR13523	NBR15526	NBR15358	NBR 14024
--------------------	----------	----------	----------	-----------

Outras normas:	Data da Visita	02/09/2024
----------------	----------------	------------

Descritivo da central de gás (Levantamento em campo): PROTOCOLO: 411778

CENTRAL PARA 1B190;
REDE DE CONSUMO DE 7MTS;
2 PONTOS DE CONSUMO;
CONSTRUIR CENTRAL + PORTAO + REBOQUE + LAJE;


Fotos amplas da central de gás + adequações (Mínimo 2 fotos + adequações):



Nome Projetista: RICARDO

Nome Cliente: JUPITER

Tel.:

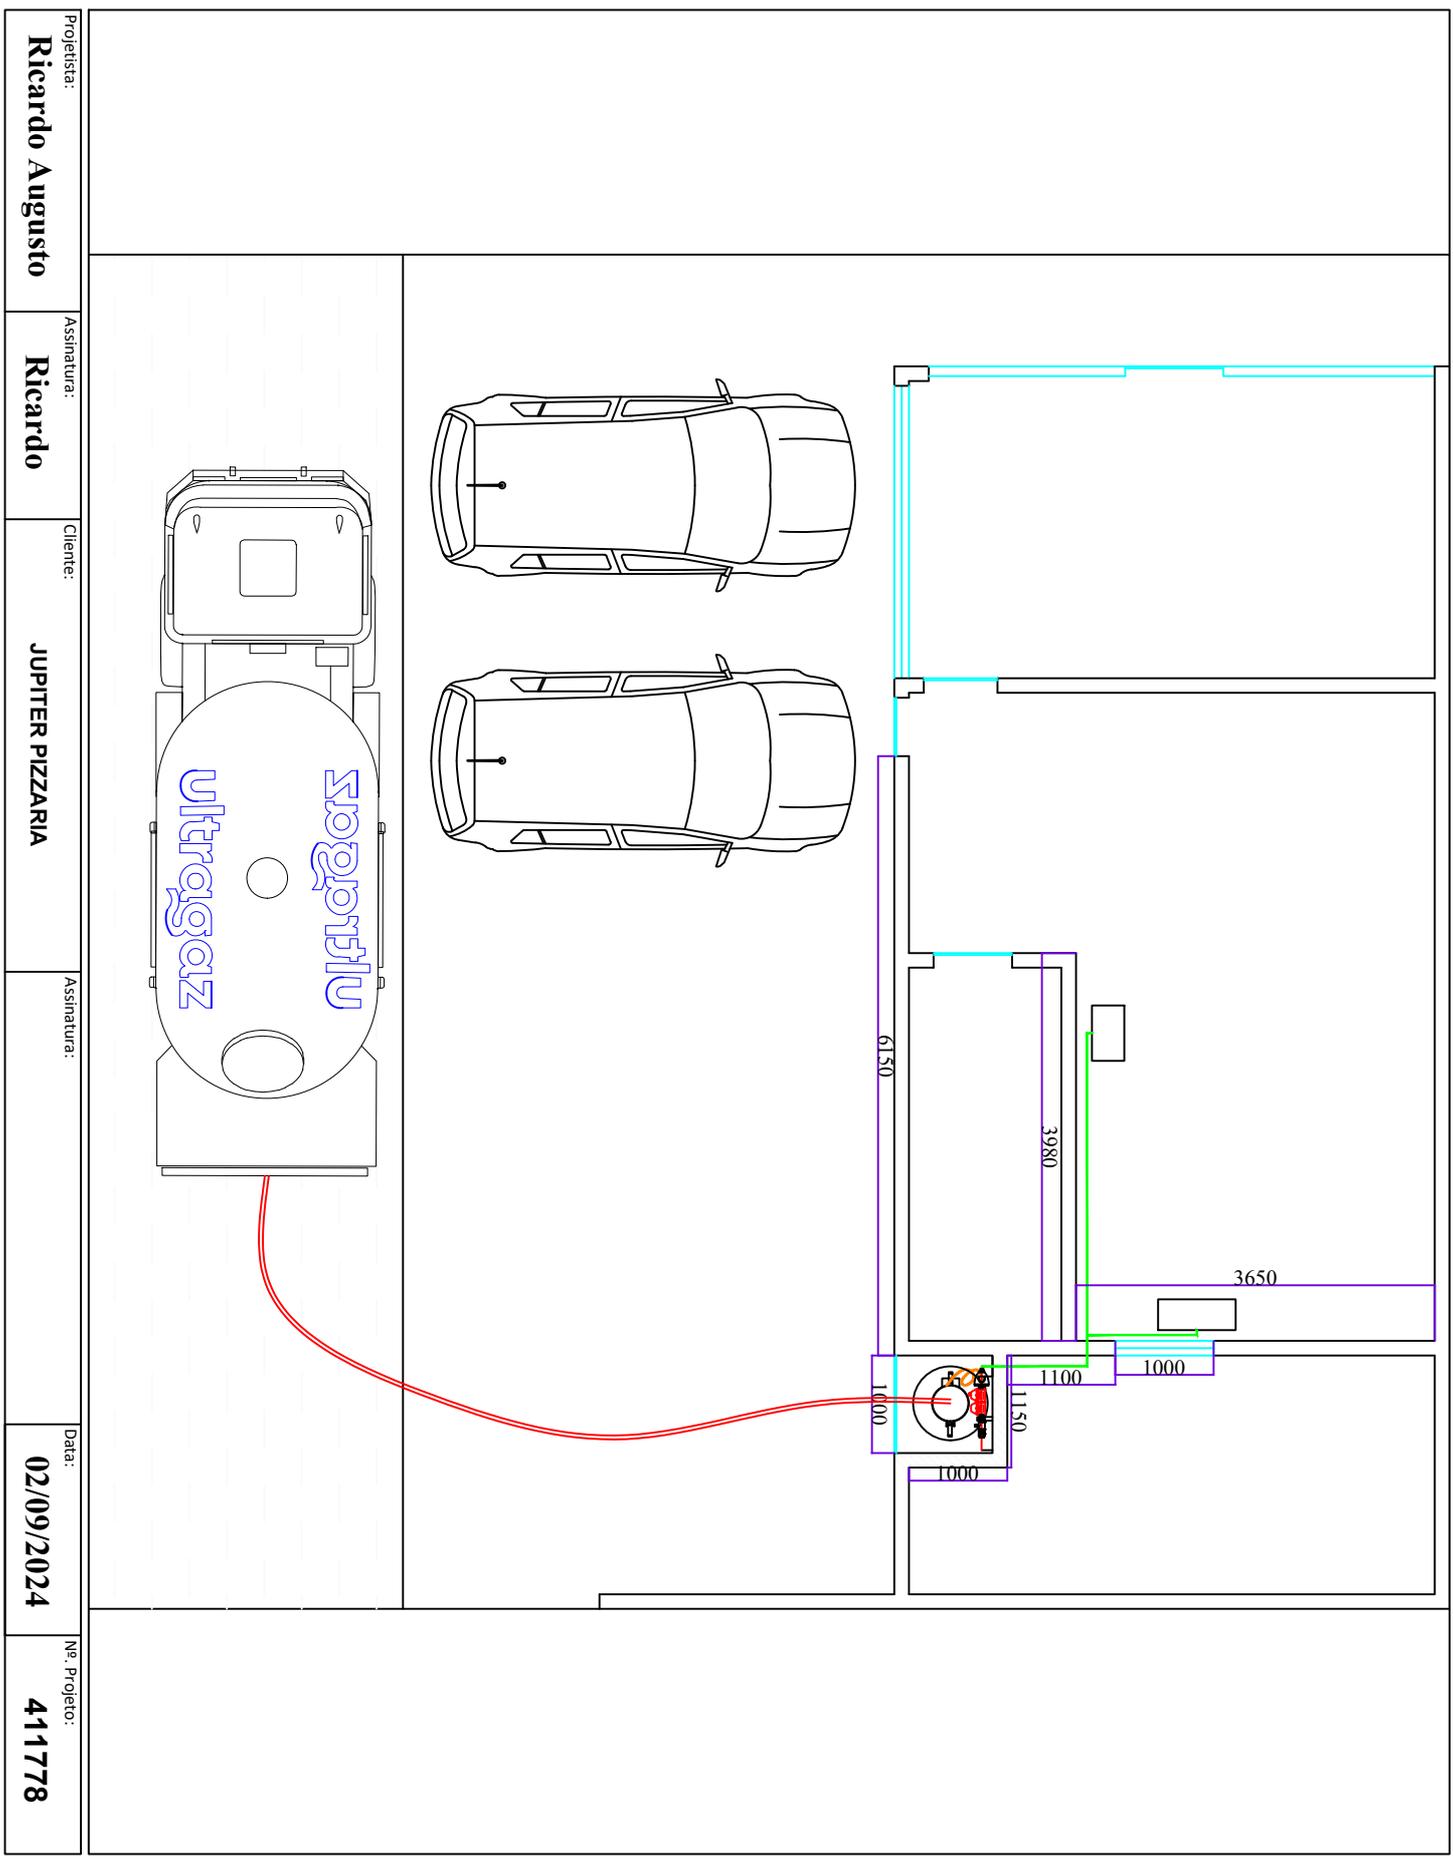

Projetista:
Ricardo Augusto


Assinatura:
Ricardo

Cliente:
JUPITER PIZZARIA

Assinatura:

Data:
02/09/2024

Nº. Projeto:
411778

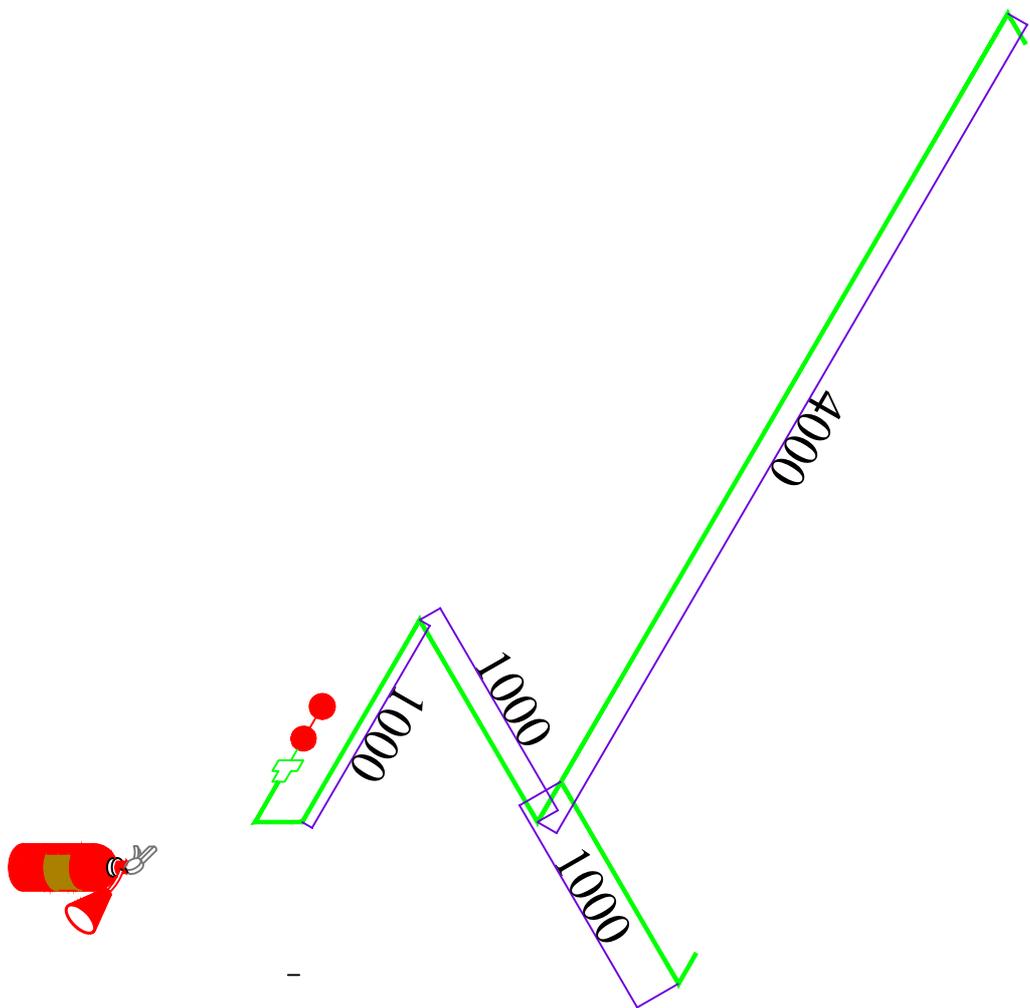

Projetista:
Ricardo Augusto

Assinatura:
Ricardo


Cliente:

JUPITER PIZZARIA


Assinatura:

Data:
02/09/2024

Nº. Projeto:
411778

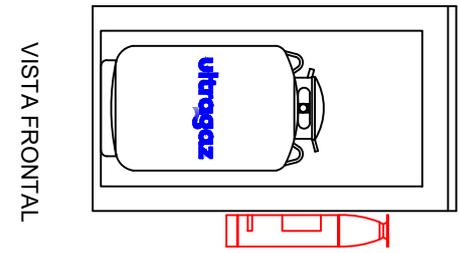


VISTA FRONTAL

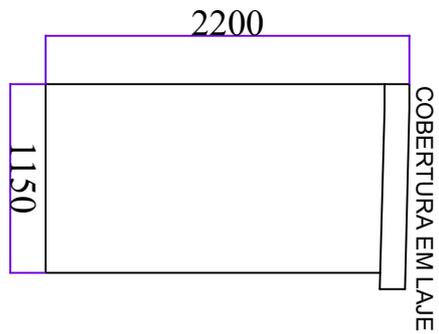


VISTA LATERAL

COBERTURA EM LAJE

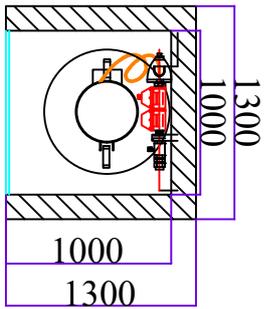

PLANTA

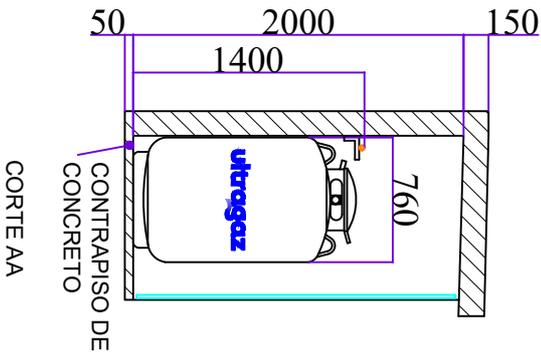

CORTE AA

- NÃO UTILIZAR MATERIAL COMBUSTÍVEL NA ESTRUTURA DO TELHADO.
- PORTÃO OU PORTA METÁLICO DE ABRIR OU CORRER, VENTILADO PERMANENTEMENTE.
- CONSTRUIR PAREDE E LAJE RESISTENTES AO FOGO POR 2:00 HORAS COM ALTURA MÍNIMA DE 2.00m: **AS PAREDES E LAJES DEVEM SER REBOCADAS EM SUA TOTALIDADE: NÃO UTILIZAR LAJE DE ISOPOR (MATERIAL DE FÁCIL COMBUSTÃO)**
- CONTRAPISO DE CONCRETO NIVELADO EM TODA EXTENSÃO DO ABRIGO.
- PESO DO VASILHAME: 200kg
- CAPACIDADE DO RECIPIENTE: 190kg

COD	Descrição	Unidade	Qtd.
1800011	COLETOR DE GLP EM TUBO DE ACO CARBONO SCH 40 MODULO III SIMPLES CILINDRO 190KG FTM 9008 FTM 9007	Central	1
3200037	PIG TAIL DE COBRE 1 4POL COMPR 800MM (P45P90B190)	Central	1
5200027	BUCHA NYLON 10 C PARAFUSO	Central	10
5300213	SUPORE PARA COLETOR TIPO PAREDE	Central	2
5300703	CONECTOR MACHO P/GAS 20MM X 1/2 PRENSAR	Central	2
1100014	PLACA PROIBIDO FUMAR	Central	1
3600001	EXTINTOR 20 - B:C	Central	1
1100027	ADESIVO PARA CILINDRO - ULTRASYSTEM	Central	1
7900010	VASILHAME BRANCO B190 (420LBS) 190KG	Central	1
9999999	REGISTRO BONGAS ART G 358 N 04 RETO DE 1 2POL X 1 2POL (MACHO/FEMEA)	Rede Principal	2
4900037	FITA TEFLON 3/4	Rede Principal	2
5300754	TUBO ALUMINIO P/GAS 20X2MM - TRATAMENTO U.V. (BRANCO)	Rede Principal	7
5200027	BUCHA NYLON 10 C PARAFUSO	Rede Principal	7
5200005	ABRACADEIRA GALVANIZADA TIPO D 1 2POL COM PORCAS	Rede Principal	7
5300661	TEE INTERM. P/GAS 20X20X20	Rede Principal	1
5300664	COTOVELO P/GAS 20X20	Rede Principal	5
5300685	COTOVELO FEMEA P/GAS 1/2X20 PRENSAR	Rede Principal	2
7700020	VALVULA UGV-1 - 1/2	Rede Principal	2
2900108	ADAPTADOR P FOGAO DAKO CONEXAO BICO DE MAMDEIRA	Interligação	2
9999999	PIG TAIL FLEXIVEL CONFLEX T1 1 2 POL COMPRIM 1200 MM	Interligação	2
9999999	REGULADOR PRESSAO 2 ESTAGIO CE BORB P13 CS 1/2" PE 1 5 BAR PS 280MMCA VAZ 5KG H (ALIANÇA)	Interligação	2

N° DE PROJETO:

PROJETISTA: RICARDO