



NOVO CLIENTE



AS BUILT



ADEQUAÇÃO

INFORMAÇÕES DO CLIENTE (LEVANTAMENTO EM CAMPO)

RAZÃO SOCIAL: DI RODEIO BAR E RESTAURANTES E ESPETARIA LTDA ME

ENDEREÇO: AVENIDA SANTA RITA

Nº.: 648

CIDADE: NOVA SANTA RITA

BAIRRO: CENTRO

CEP: 92480000

Nº PROJETO: 03.0232.2312233112.01-GE

BASE INSTALADA:

2312233112.01

Normas Aplicáveis:

☒

NBR13523

☐ NBR15526☐ NBR15358☒

NBR 14024

Data da Visita

20/12/2023

Descritivo da central de gás (Levantamento em campo):

Local indicado pelo consultor não atende instalação de ultrapronto. Após aprovação do croqui, cliente irá adequar central civil existente, aumentando a altura dela para 2 metros.

Fotos amplas da central de gás + adequações (Mínimo 2 fotos + adequações):

Nome Projetista: FELIPE CANTO

Nome Cliente: FABIANO VIEGAS

Tel.: -----

Projeto:

Assinatura:

Cliente:

Assinatura:

Data:

Nº Projeto:

Fluete


Assinatura

Cliente

Assinatura

Data

Nº Projeto

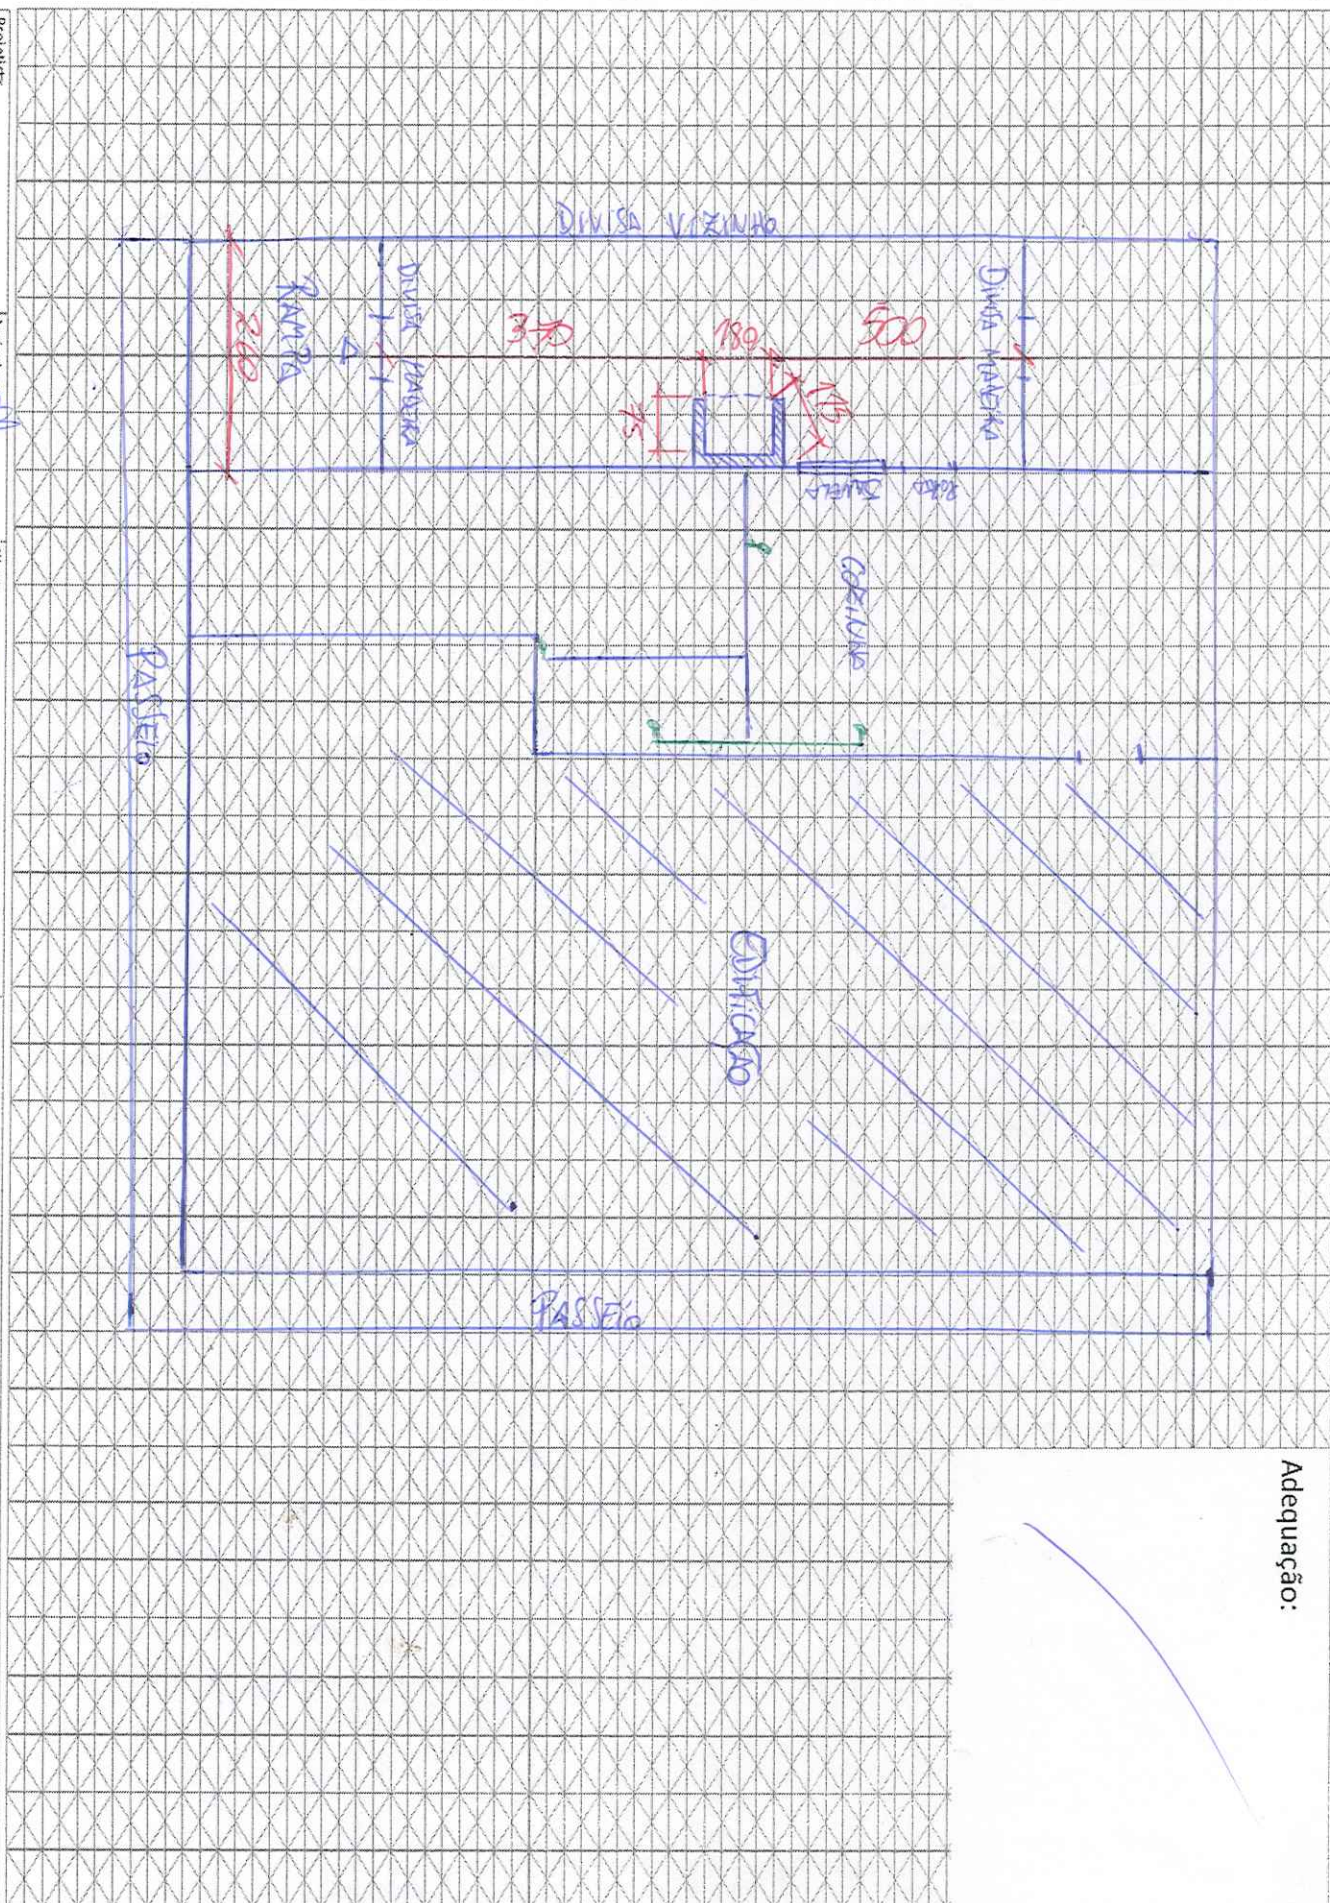

Adequação:

[illegible]

[illegible]