 



		REGISTRO DE PROJETO - LEVANTAMENTO TÉCNICO		CÓDIGO: RG-CO.22.05 REVISÃO: 02 PÁGINA: 1/4	
<input checked="" type="checkbox"/> NOVO CLIENTE		<input type="checkbox"/> AS BUILT		<input type="checkbox"/> ADEQUAÇÃO	
INFORMAÇÕES DO CLIENTE (LEVANTAMENTO EM CAMPO)					
RAZÃO SOCIAL: MCR COMERCIO DE ALIMENTOS LTDA					
ENDEREÇO: RUA DOUTOR LUIZ BASTOS DO PRADO				Nº:2325	
CIDADE: GRAVATAI		BAIRRO: CENTRO		CEP: 96015560	
Nº PROJETO: 03.0232.2403239331.01-GE			BASE INSTALADA: 2403239331.01		
Normas Aplicáveis:		<input checked="" type="checkbox"/> NBR13523	<input checked="" type="checkbox"/> NBR15526	<input type="checkbox"/> NBR15358	<input type="checkbox"/> NBR 14024
Outras normas:				Data da Visita	05/04/2024
Descritivo da central de gás (Levantamento em campo): Não Liberada central. Cliente precisa do projeto. Em visita no local falamos com a responsável esposa do sr Rafael. No local com a cliente tendo como base os distanciamentos normativos escolhemos o local de acordo com a possibilidade do cliente sendo a central feita na frente do prédio atendendo aos distanciamentos referentes. Rede com 2 pontos de consumo. Cliente precisa do projeto para executar a central civil. Indicamos a instalação de bate rodas para evitar o estacionamento. 6 bate rodas 12 buchas e parafusos.					
Fotos amplas da central de gás + adequações (Mínimo 2 fotos + adequações):					
<div></div>					
Nome Projetista: PATRICK M		Nome Cliente: CLAUSS		Tel.: 80251104	
Ultragaz - Interna		ULTRAGAZ			



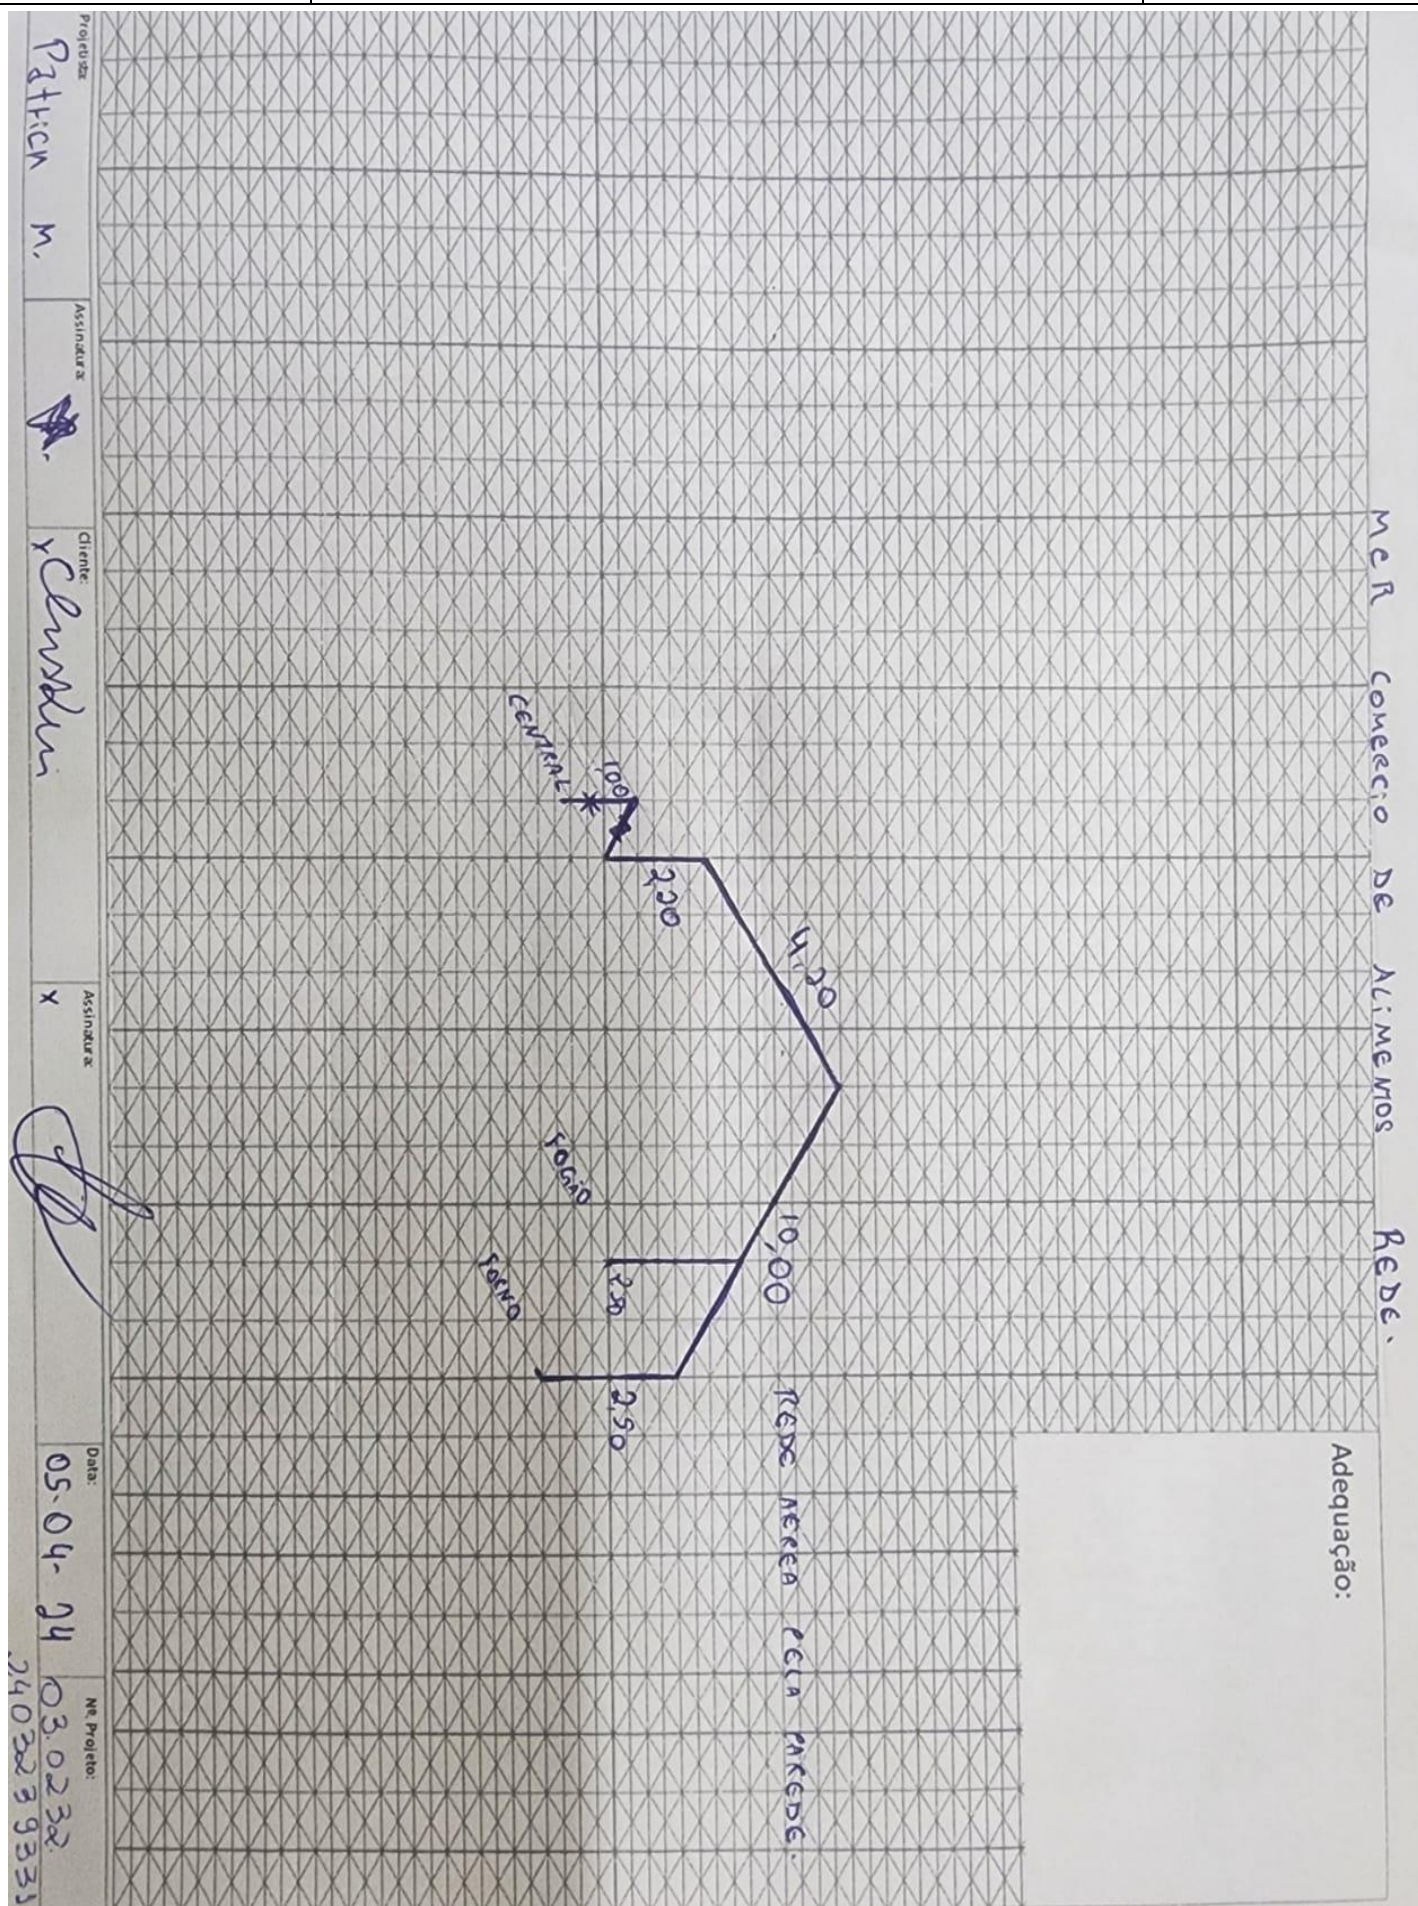

[illegible]