

		<b>REGISTRO DE PROJETO - LEVANTAMENTO TÉCNICO</b>				CÓDIGO: RG-CO.22.05 REVISÃO: 02 PÁGINA: 1/4	
<input checked="" type="checkbox"/> NOVO CLIENTE		<input type="checkbox"/> AS BUILT		<input type="checkbox"/> ADEQUAÇÃO			
INFORMAÇÕES DO CLIENTE (LEVANTAMENTO EM CAMPO)							
RAZÃO SOCIAL: <b>MOLON PERIN RESTAURANTE LTDA ME</b>							
ENDEREÇO: <b>RODOVIA RS 122</b>						Nº.: <b>7488</b>	
CIDADE: <b>CAXIAS DO SUL</b>		BAIRRO: <b>PIONEIRO</b>		CEP: <b>90540030</b>			
Nº PROJETO: <b>03.0259.2404241660.01</b>		BASE INSTALADA:		<b>2404241660.01</b>			
Normas Aplicáveis:		<input checked="" type="checkbox"/> NBR13523	<input type="checkbox"/> NBR15526	<input type="checkbox"/> NBR15358	<input checked="" type="checkbox"/> NBR 14024		
				Data da Visita		20/05/2024	
<b><u>Descritivo da central de gás (Levantamento em campo):</u></b>							
Instalar tanques e kit central e fazer a interligação na rede do cliente de 1/2" disponível							
<b><u>Fotos amplas da central de gás + adequações (Mínimo 2 fotos + adequações):</u></b>							
<div></div>							
Nome Projetista: <b>GABRIEL MONICELLI</b>		Nome Cliente: <b>VANDA PERIN</b>		Tel.: -----			
<b>ULTRAGAZ</b>							



Projeto: *Maric Fernandez*


Assinatura: *Tephuillan*

Cliente: *arceli*

Assinatura: *erick d uel*

Data: *20105124*

Id Projeto: *030359.04012166001*

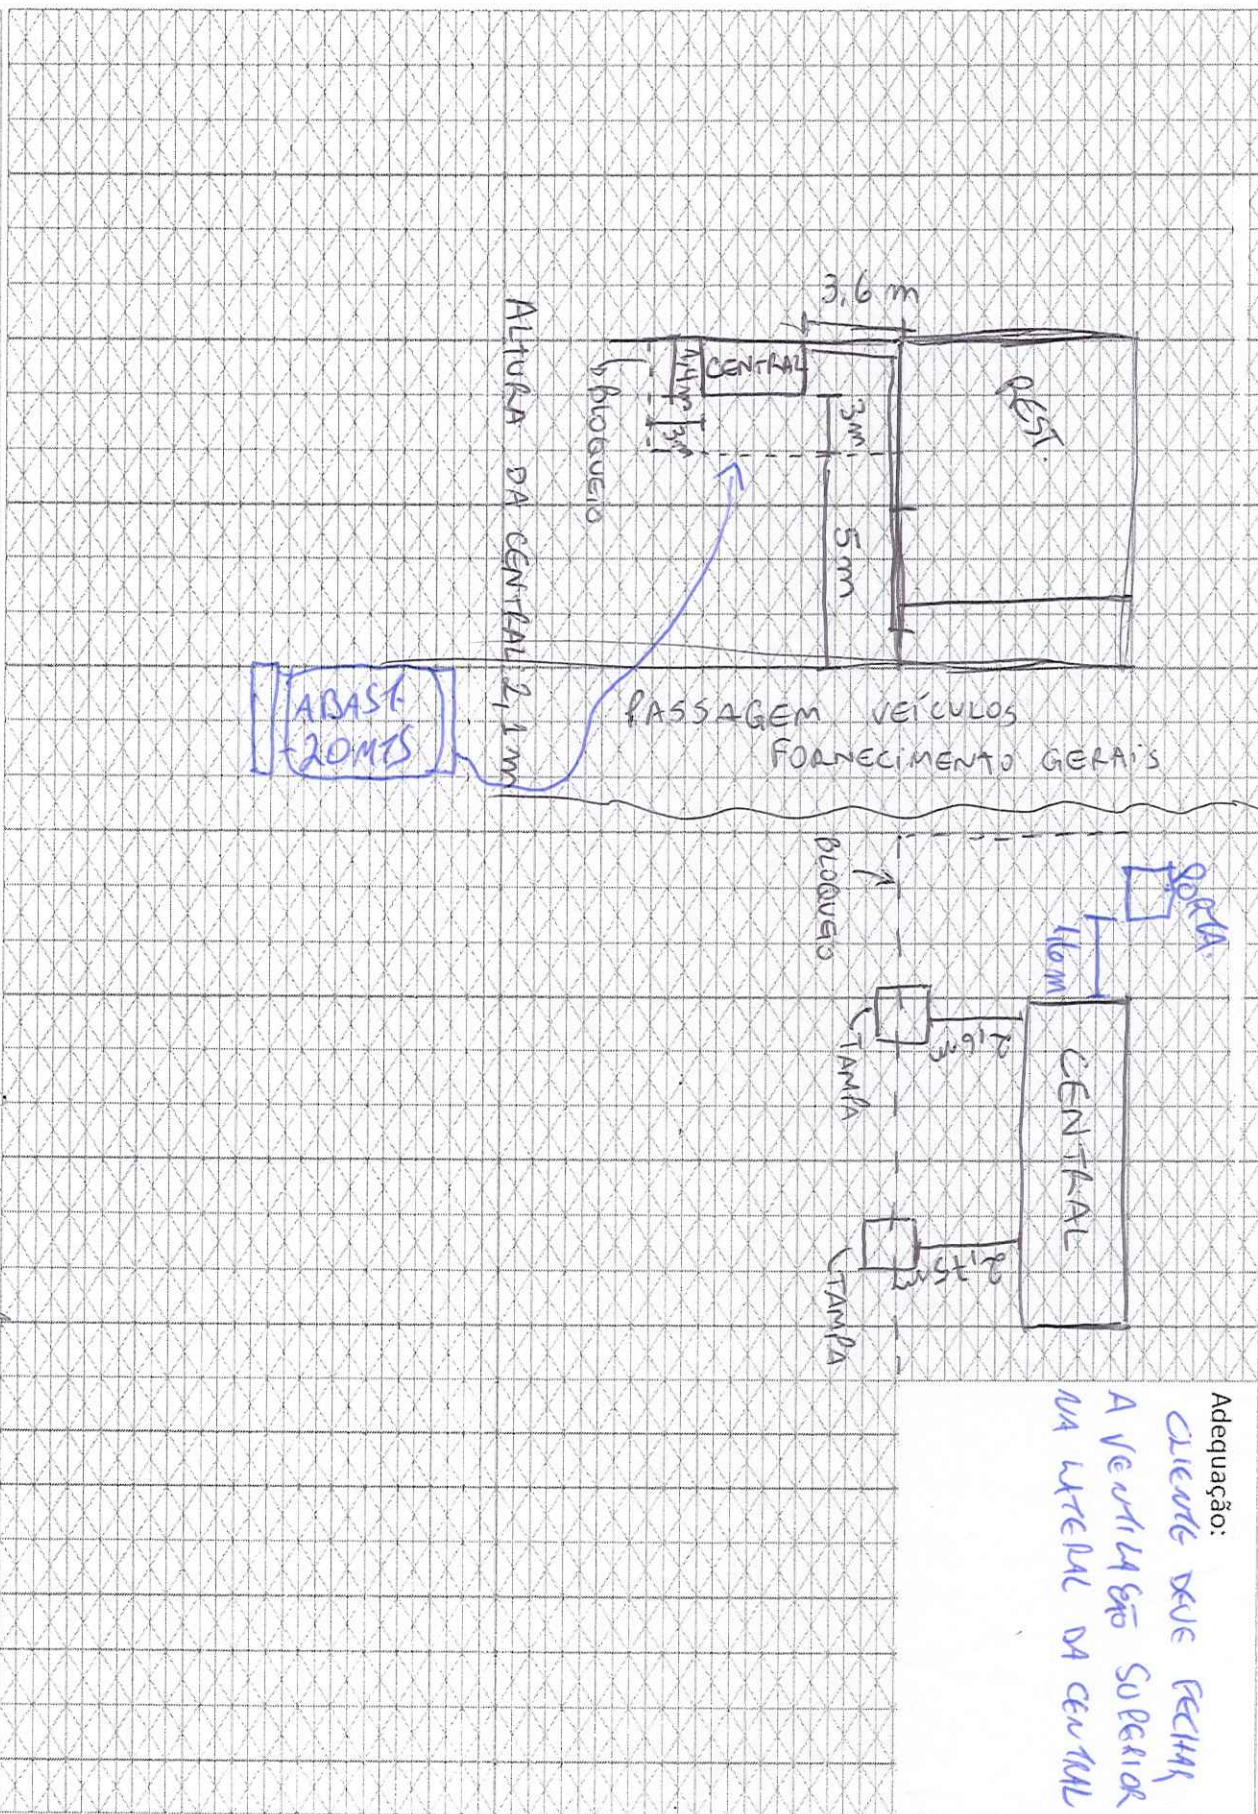



Projeto	
Assinatura	
Cliente	
Assinatura	
Data	
Nº Projeto	

Adequação:

	<p align="center"><b>REGISTRO DE PROJETO - LEVANTAMENTO TÉCNICO</b></p>	<p>CÓDIGO: RG-CO.22.05  REVISÃO: 02  PÁGINA: 4/4</p>
--	-----------------------------------------------------------------------------	--------------------------------------------------------------

LISTA DE MATERIAIS DA OBRA			
CÓD. ORACLE	DESCRIÇÃO	UNIDADE	QTDE.
2100041	KIT CENTRAL 02 X B190/B125	UN	1
3200037	PIG TAIL COBRE 1/4 X 800MM P45,P90,P190	UN	2
5300213	SUORTE TIPO L PARA COLETOR	UN	3
5200027	BUCHA COM PARAFUSO 10 (TIJOLO FURADO)	UN	6
4900037	FITA VEDA ROSCA 18 MM X 50 M	UN	1
5300754	TUBO MULTICAMADA GAS DN 20MM X 100M	MT	4
5300703	CONECTOR MACHO P/GAS 1/2`` X 20MM PRENSAR	UN	2
5300704	CONECTOR MACHO P/GAS 3/4`` X 20MM PRENSAR	UN	2
5300664	COTOVELO P/GAS 20MM X 20MM PRENSAR	UN	5
7300012	VALVULA ESF MONOBLOCO 3/4``	UN	1
Nº DE PROJETO:	03.0259.240421660.01-GE	ASSINATURA DO PROJETISTA: GABRIEL	