

REGISTRO DE PROJETO - LEVANTAMENTO TÉCNICO

CÓDIGO: RG-CO.22.05
REVISÃO: 02
PÁGINA: 1/4

☒

NOVO CLIENTE

☐

AS BUILT

☐

ADEQUAÇÃO

INFORMAÇÕES DO CLIENTE (LEVANTAMENTO EM CAMPO)

RAZÃO SOCIAL: RESTAURANTE PERIN LTDA ME

ENDEREÇO: RUA DR MONTAURI

Nº: 1701

CIDADE: FLORES DA CUNHA

BAIRRO: PAPARECIDA

CEP: 95270000

Nº PROJETO: 03.0259.2404241657.01-GE

BASE INSTALADA: 2404241657.01

Normas Aplicáveis:	x	NBR13523	x	NBR15526		NBR15358		NBR 14024
Outras normas:						Data da Visita	21/05/2024	

Descritivo da central de gás (Levantamento em campo):

- Câmera a 2,3 da central, necessário retirar
- Janela 2,10 , necessário Isolar
- Cerca elétrica 1,80 , Necessário retirar
- Instalar balizador

Fazer instalação do kit central e interligar na rede do cliente 1/2".

Fotos amplas da central de gás + adequações (Mínimo 2 fotos + adequações):



Nome Projetista:

GABRIEL


Nome Cliente: CESAR

Tel.: 996335571

Projeto: Wagner Lapini
Assinatura: Wagner E.
Cliente: Maicon Cavalcini
Assinatura: Maicon Cavalcini

Data: 21/05/24

Nº Projeto: 03.0359.2404241657015

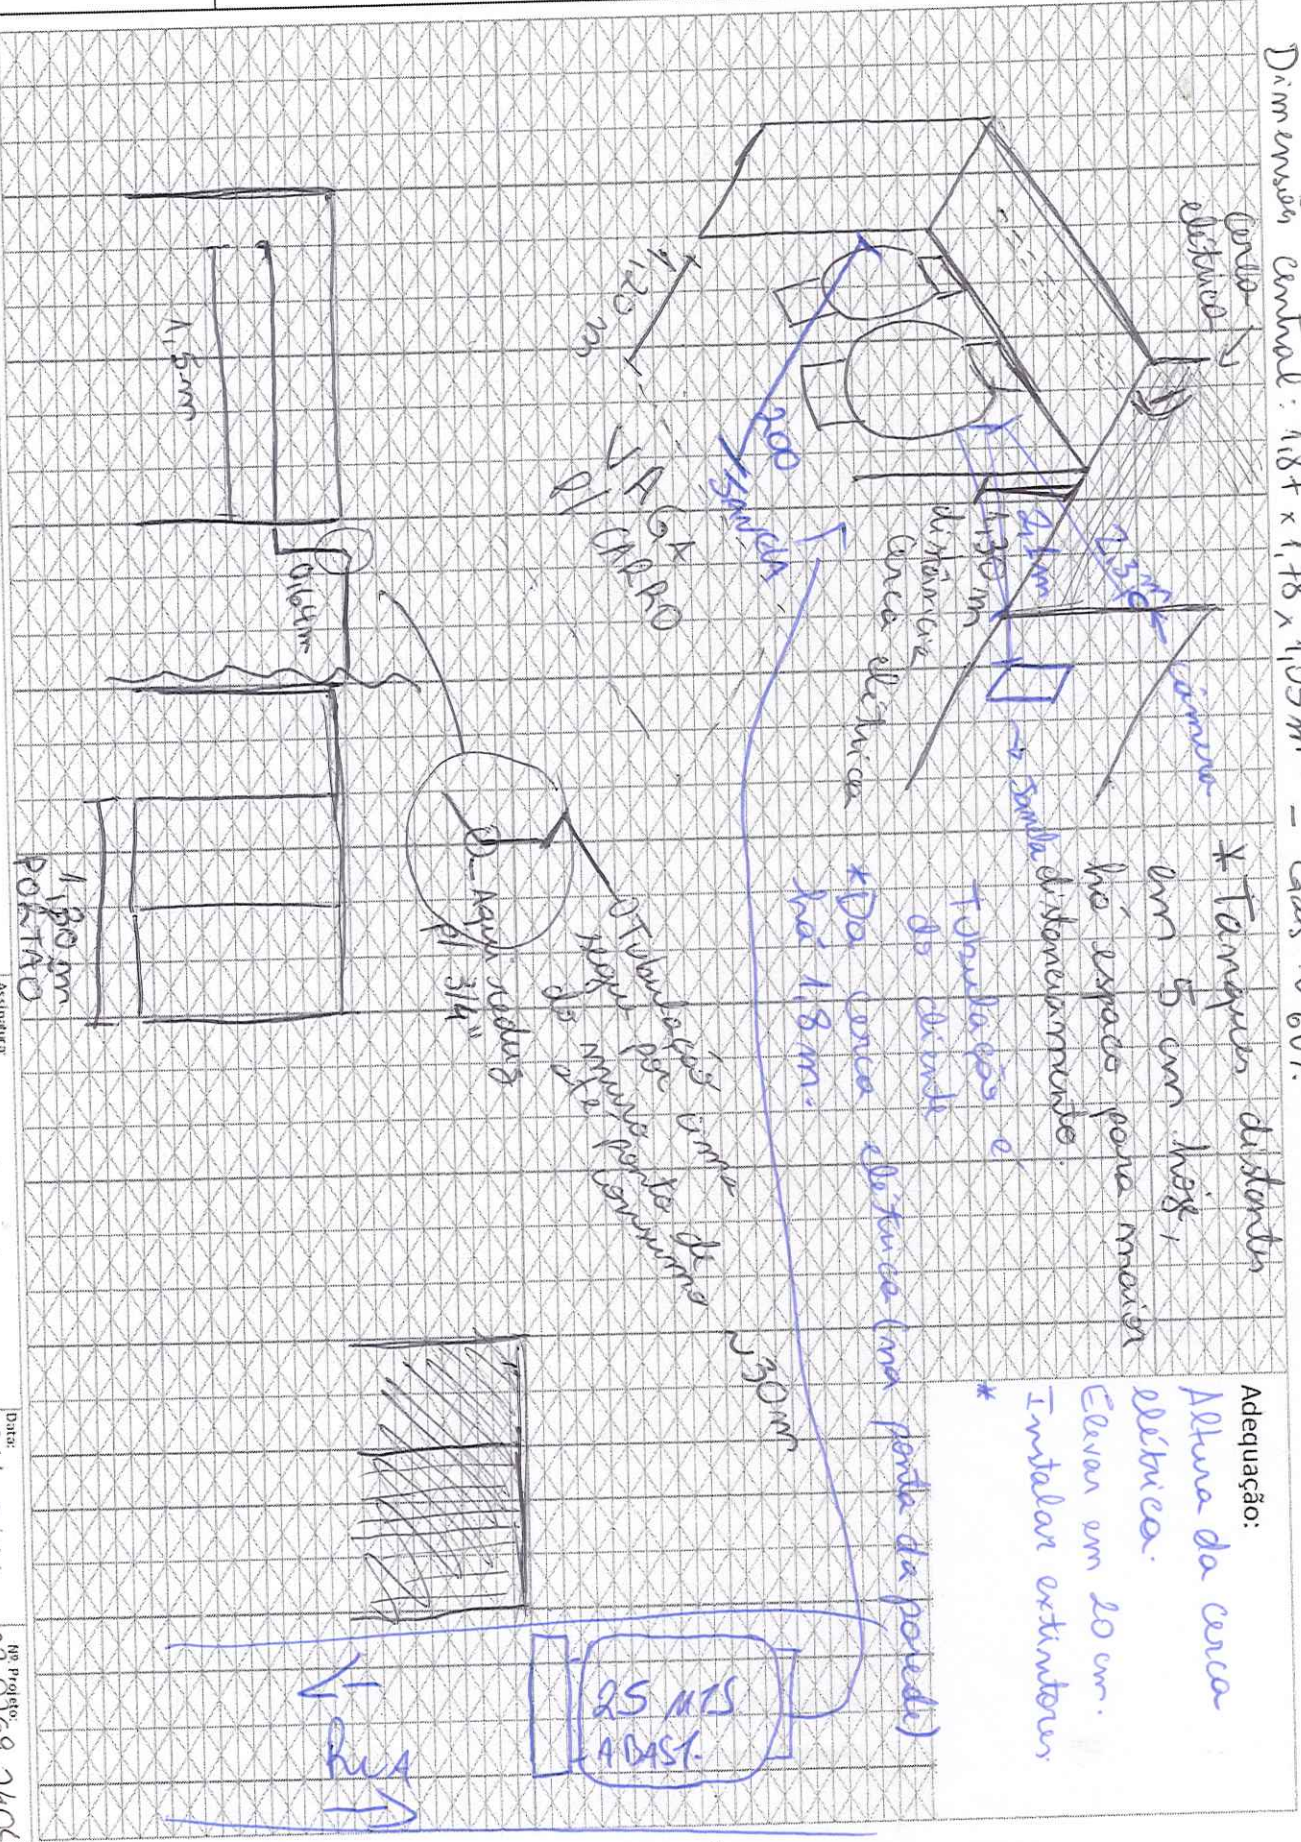








Dimensões Central: 1,8 + x 1,78 x 1,05m - Gás ~ 60%.

A x L x P


Adequação:
Eleva em 20 cm.
Instalar extintores.

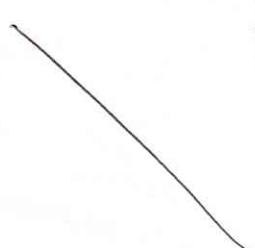Proprietário		Assinatura		Cliente		Assinatura		Data		No Projeto		Adequação:	

Proj. sta:										
Assinatura:										
Cliente:										
Assinatura:										
Data:										
Nº Projeto:										
Adequação:										

ULTRAGAZ

	<p align="center">REGISTRO DE PROJETO - LEVANTAMENTO TÉCNICO</p>	<p>CÓDIGO: RG-CO.22.05 REVISÃO: 02 PÁGINA: 4/4</p>
--	---	--

LISTA DE MATERIAIS DA OBRA			
CÓD. ORACLE	DESCRIÇÃO	UNIDADE	QTDE.
2100041	KIT CENTRAL 02 X B190/B125	UN	1
3200037	PIG TAIL COBRE 1/4 X 800MM P45,P90,P190	UN	2
5300213	SUPORTE TIPO L PARA COLETOR	UN	3
5200027	BUCHA COM PARAFUSO 10 (TIJOLO FURADO)	UN	6
4900037	FITA VEDA ROSCA 18 MM X 50 M	UN	1
5300754	TUBO MULTICAMADA GAS DN 20MM X 100M	MT	3
5300698	CONECTOR FEMEA P/GAS 3/4`` X 20MM PRENSAR	UN	1
5300703	CONECTOR MACHO P/GAS 1/2`` X 20MM PRENSAR	UN	1
5300704	CONECTOR MACHO P/GAS 3/4`` X 20MM PRENSAR	UN	1
5300664	COTOVELO P/GAS 20MM X 20MM PRENSAR	UN	4
5300691	COTOVELO MACHO P/GAS 3/4`` X 20MM PRENSAR	UN	1
7300012	VALVULA ESF MONOBLOCO 3/4``	UN	1
Nº DE PROJETO:	03.0259.2404241657.01-GE	ASSINATURA DO PROJETISTA: GABRIEL	