


		REGISTRO DE PROJETO - LEVANTAMENTO TÉCNICO				CÓDIGO: RG-CO.22.05 REVISÃO: 02 PÁGINA: 1/4	
<input checked="" type="checkbox"/> NOVO CLIENTE		<input type="checkbox"/> AS BUILT		<input type="checkbox"/> ADEQUAÇÃO			
INFORMAÇÕES DO CLIENTE (LEVANTAMENTO EM CAMPO)							
RAZÃO SOCIAL: BACHAUS E FARIAS RESTAURANTES LTDA ME							
ENDEREÇO: RUA BENTO GONÇALVES				Nº.: 916			
CIDADE: CAMAQUA		BAIRRO: CENTRO			CEP: 96780048		
Nº PROJETO: 03.0232.2404243224.01-E				BASE INSTALADA:		2404243224.01	
Normas Aplicáveis:		<input checked="" type="checkbox"/> NBR13523	<input type="checkbox"/> NBR15526	<input type="checkbox"/> NBR15358	<input checked="" type="checkbox"/> NBR 14024		
					Data da Visita		22/05/2024
<u>Descritivo da central de gás (Levantamento em campo):</u>							
REST. DON JULIO. CONTATO DANIEL (51)991671977. CENTRAL 2 B190 EM ALVENARIA CONSTRUÍDA PELO CLIENTE. 30M DE REDE DA CENTRAL ATÉ A COZINHA, 6 PONTOS (APENAS ESPERA, SEM KIT),							
<u>Fotos amplas da central de gás + adequações (Mínimo 2 fotos + adequações):</u>							
<div></div>							
Nome Projetista:		WAGNER CAPRINI		Nome Cliente:		DANIEL	
Tel.:		-----					
ULTRAGAZ							

Adequação:

BACHAUS E FARIAS RESTAURANTES LTDA ME

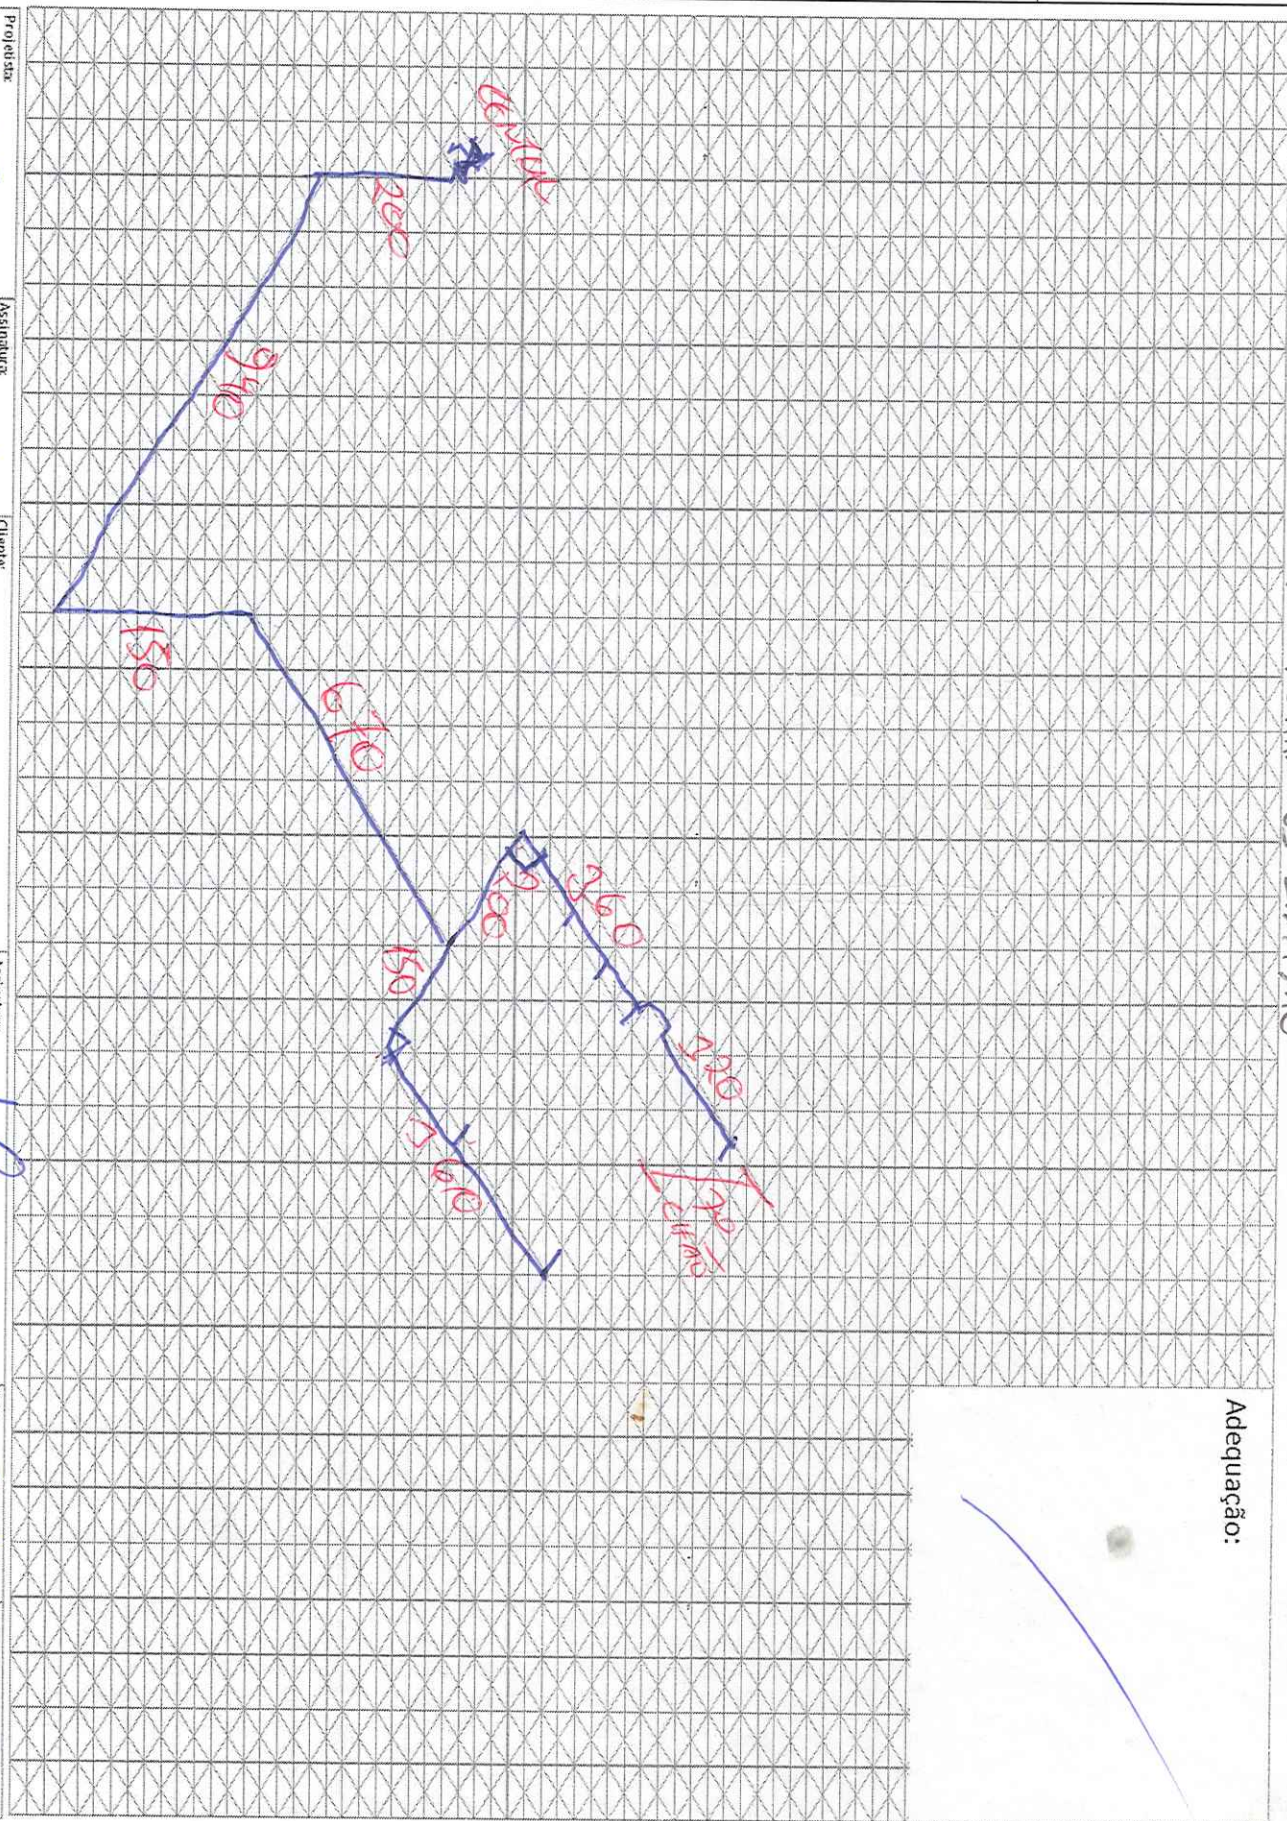

Adequação:

Projeto:

Assinatura:

Cliente:

Assinatura:

Data:

Nº Projeto:

ultragaz

Assinatura

Cliente

Assinatura

Data

Nº Projeto

	REGISTRO DE PROJETO - LEVANTAMENTO TÉCNICO	CÓDIGO: RG-CO.22.05 REVISÃO: 02 PÁGINA: 4/4
--	---	---

LISTA DE MATERIAIS DA OBRA			
CÓD. ORACLE	DESCRIÇÃO	UNIDADE	QTDE.
2100041	KIT CENTRAL 02 X B190/B125	UN	1
2200092	BUCHA RED 3/4`` X 1/2`` NPT 150# PR	UN	6
3200037	PIG TAIL COBRE 1/4 X 800MM P45,P90,P190	UN	2
2300052	NIPLE 1/2`` NPT 300# PR	UN	7
7300010	VALVULA ESF MONOBLOCO 1/2``	UN	6
5300213	SUORTE TIPO L PARA COLETOR	UN	3
5200006	ABRACADEIRA TIPO D C/CUNHA 3/4``	UN	30
5200027	BUCHA COM PARAFUSO 10 (TIJOLO FURADO)	UN	36
4900037	FITA VEDA ROSCA 18 MM X 50 M	UN	1
5300697	CONECTOR FEMEA P/GAS 1/2`` X 20MM PRENSAR	UN	1
5300755	TUBO MULTICAMADA GAS DN 26MM X 50M BRANCO	MT	36
5300705	CONECTOR MACHO P/GAS 3/4`` X 26MM PRENSAR	UN	2
5300665	COTOVELO P/GAS 26MM X 26MM PRENSAR	UN	16
5300687	COTOVELO FEMEA P/GAS 3/4`` X 26MM PRENSAR	UN	2
5300662	TEE INTERM.P/GAS 26MM X 26MM X 26MM	UN	1
5300681	TEE FEMEA P/GAS 26MM X 3/4`` X 26MM	UN	6
2200195	PLUG 1/2``	UN	6
Nº DE PROJETO: 03.0232.2404243224.01-GE		ASSINATURA DO PROJETISTA: WAGNER	