



NOVO CLIENTE



AS BUILT



ADEQUAÇÃO

## INFORMAÇÕES DO CLIENTE (LEVANTAMENTO EM CAMPO)

RAZÃO SOCIAL: M A SCHIECK

ENDEREÇO: R GARIBALDI

N: 377

CIDADE: OSORIO - RS

BAIRRO: SULBRASILEIRO

CEP: 12918-003

Nº PROJETO:

BASE INSTALADA:

Normas Aplicáveis:

NBR13523

NBR15526


NBR15358

NBR 14024

Outras normas:

Data da Visita


03/05/2024



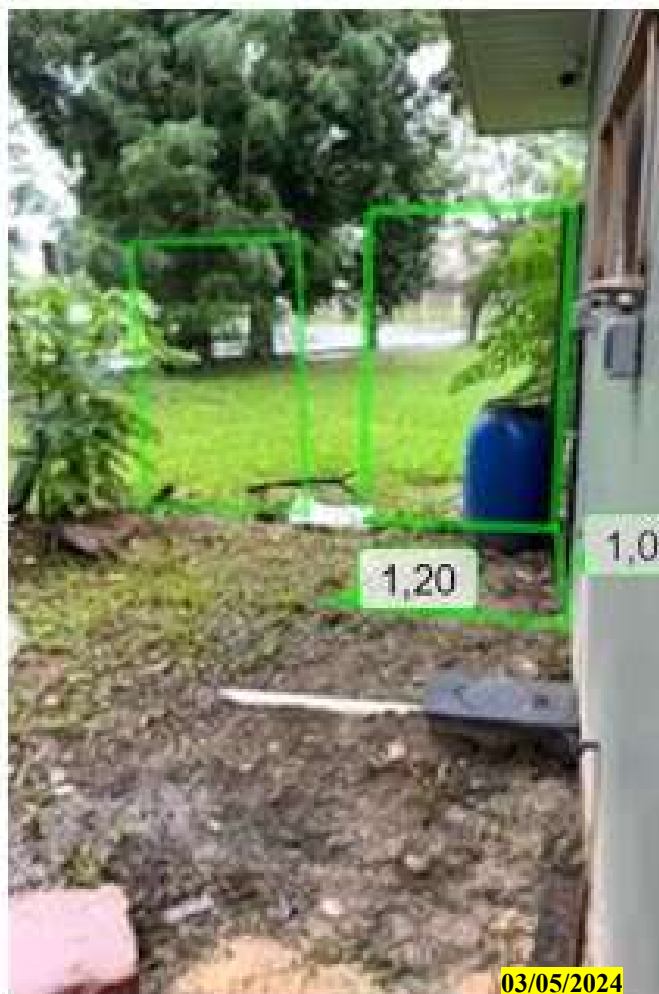
**Descritivo da central de gás (Levantamento em campo):****PROTOCOLO OCTAGORA: 299918;****MONTAR UMA CENTRAL PARA 1 B-190;****INTERLIGAR EM REDE EXISTENTE DE 1/2" POL;****CLIENTE DEVERA CONSTRUIR CENTRAL CONFORME CROQUI ATENDENDO OS  
DISTANCIAMENTOS;****IREMOS FAZER UMA REDE DE 20mm;****O ABASTECIMENTO OCORRERA PELO TERRENO AO LADO;****Fotos amplas da central de gás + adequações (Mínimo 2 fotos + adequações):**

Nome Projetista: LUCAS RICCI

Nome Cliente: HELIO

Tel.: (11) 99680-8200

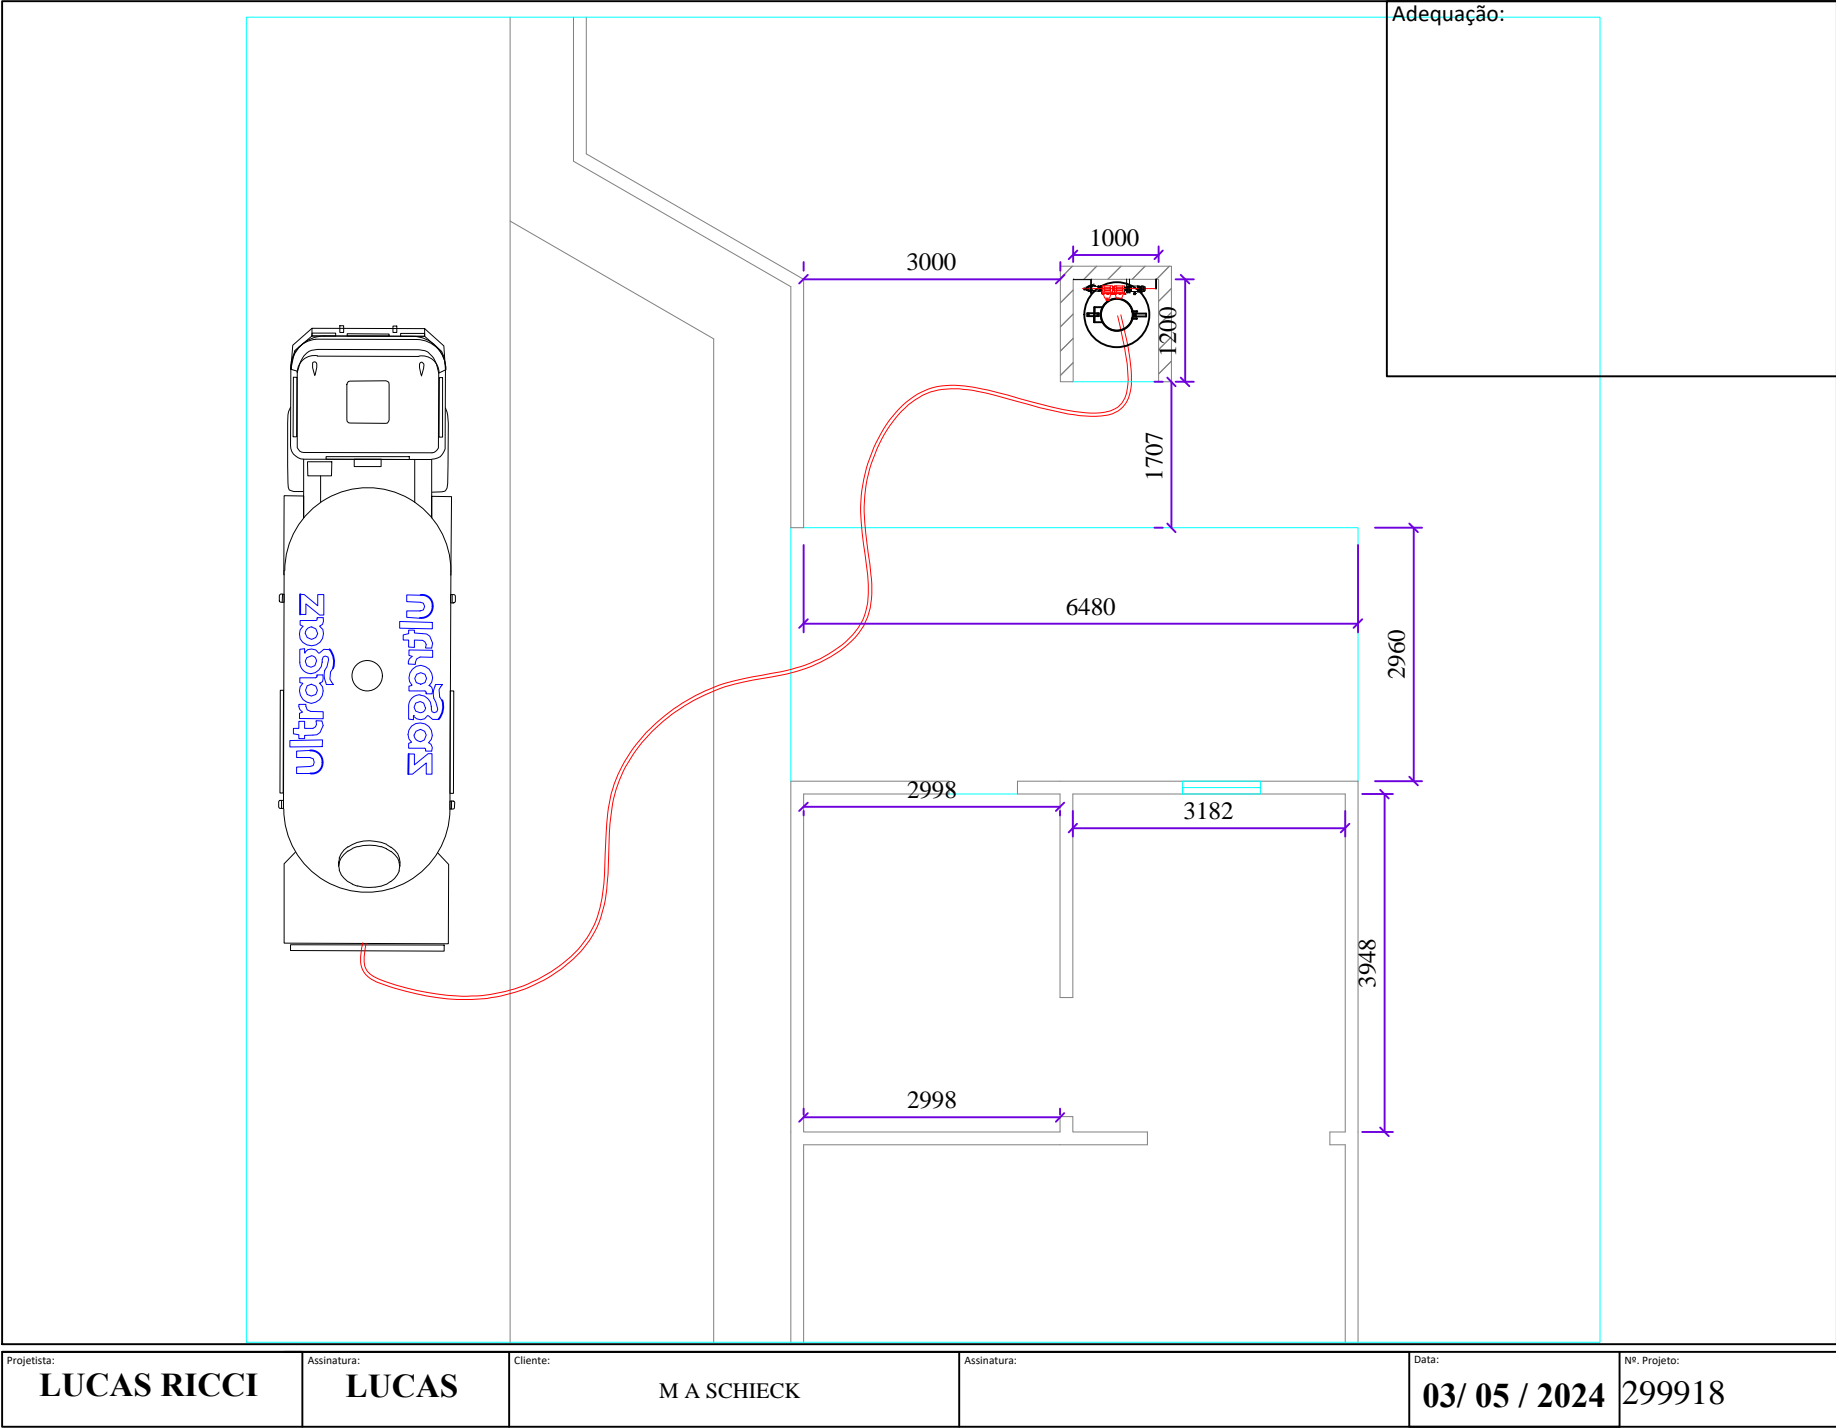

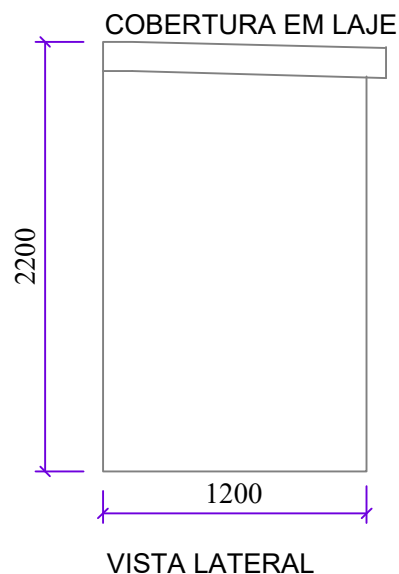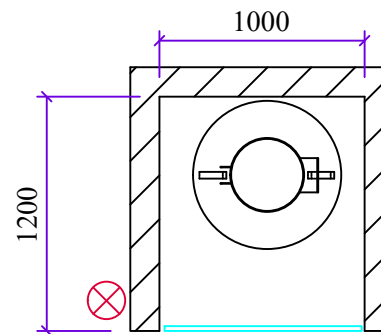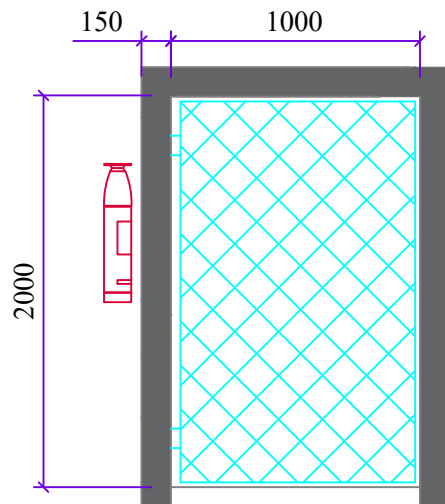

CONTRAPISO DE CONCRETO  
PESO DO VASILHAME: 200kg  
CAPACIDADE DO RECIPIENTE: 190kg

- NÃO UTILIZAR MATERIAL COMBUSTÍVEL NA ESTRUTURA DO TELHADO. PORTÃO OU PORTA METÁLICO DE ABRIR OU CORRER, VENTILADO PERMANENTEMENTE.
- A CENTRAL DEVERÁ SE CONSTRUÍDA, DE PREFERENCIA AO NÍVEL DO PISOCIRCUNDANTE OU NO MÁXIMO A 30CM DE ALTURA.
- CONSTRUIR PAREDE E LAJE RESISTENTES AO FOGO POR 2:00 HORAS COM ALTURA MÍNIMA DE 2.00m.
- AS PAREDES E LAJE DEVEM SERREBOCADS E TER NO MÍNIMO 17cm DE ESPESSURA (JA COM REBOCO).

Projetista:	Assinatura:	Cliente:	Assinatura:	Data:	Nº. Projeto:
LUCAS RICCI	LUCAS	M A SCHIECK		03/05/2024	299918

Projetista:	Assinatura:	Cliente:	Assinatura:	Data:	Nº. Projeto:
LUCAS RICCI	LUCAS	M A SCHIECK		03/05/2024	299918

**LISTA DE MATERIAS**

COD	Descrição	Unidade	Qtd.
2100041	KIT CENTRAL 02 X B190/B125	Central	1
3200037	PIG TAIL DE COBRE 1 4POL COMPR 800MM (P45P90B190)	Central	1
5200027	BUCHA NYLON 10 C PARAFUSO	Central	38
5300213	SUPORTE PARA COLETOR TIPO PAREDE	Central	1
5300703	CONECTOR MACHO P/GAS 20MM X 1/2 PRENSAR	Central	1
1100014	PLACA PROIBIDO FUMAR	Central	1
3600001	EXTINTOR 20 - B:C	Central	1
1100027	ADESIVO PARA CILINDRO - ULTRASYSTEM	Central	1
<b>7900010</b>	<b>VASILHAME BRANCO B190 (420LBS) 190KG</b>	<b>Central</b>	<b>1</b>
2300035	NIPLE DUPLO ACO 1/2POL NPT 300LBS	Rede Principal	
9999999	REGISTRO BONGAS ART G 358 N 04 <b>RETO</b> DE 1 2POL X 1 2POL ( <b>MACHO/FEMEA</b> )	Rede Principal	
5300754	TUBO ALUMINIO P/GAS 20X2MM - TRATAMENTO U.V. (BRANCO)	Rede Principal	
5200005	ABRACADEIRA GALVANIZADA TIPO D 1 2POL COM PORCAS	Rede Principal	
5300613	TUBO ALUMINIO P/GAS 20X2MM (RL.100M) (AMARELO)	Rede Principal	
5300697	CONECTOR FEMEA P/GAS 20MM X 1/2	Rede Principal	
5300661	TEE INTERM. P/GAS 20X20X20	Rede Principal	
5300664	COTOVELO P/GAS 20X20	Rede Principal	
7300010	VALVULA DE ESFERA MONOBLOCO 1/2POL NPT 300LBS PR	Rede Principal	
5300690	COTOVELO MACHO P/GAS 20MM X 1/2 PRENSAR	Rede Principal	
2400017	NIPLE REDUC LATAO 1 4POL NPT X 1 2POL NPT	Interligação	
2400020	NIPLE REDUC LATAO 3 4POL NPT X 1 2POL NPT	Interligação	2
2900108	ADAPTADOR P FOGAO DAKO CONEXAO BICO DE MAMDEIRA	Interligação	4
9999999	PIG TAIL FLEXIVEL CONFLX T1 1 2 POL COMPRIM <b>1200</b> MM	Interligação	4
6000015	<b>REGULADOR PRESSAO 2o ESTAGIO CE CS 3 4NPT PE 1 5 BAR PS 280MMCA VAZ 50KG H</b>	Interligação	4

Nº DE PROJETO: **299918**

PROJETISTA: LUCAS RICCI