
		<b>REGISTRO DE PROJETO - LEVANTAMENTO TÉCNICO</b>		CÓDIGO: RG-CO.22.05 REVISÃO: 02 PÁGINA: 1/5	
<input checked="" type="checkbox"/> NOVO CLIENTE		<input type="checkbox"/> AS BUILT		<input type="checkbox"/> ADEQUAÇÃO	
<b>INFORMAÇÕES DO CLIENTE (LEVANTAMENTO EM CAMPO)</b>					
RAZÃO SOCIAL: CONDOMINIO EDIFICIO SAMAMBAIA					
ENDEREÇO: RUA QUINZE DE NOVEMBRO				Nº: 768	
CIDADE: PELOTAS		BAIRRO: CENTRO		CEP: 96015000	
Nº PROJETO: 03.0232.2406247978.01-GE		BASE INSTALADA: 2406247978			
Normas Aplicáveis:	<input checked="" type="checkbox"/>	NBR13523	<input checked="" type="checkbox"/>	NBR15526	NBR15358
Outras normas:				Data da Visita	09/07/2024
<b><u>Descritivo da central de gás (Levantamento em campo):</u></b>					
Corredor de entrada, do estacionamento até a saída tem 8M de distância por 3M de largura, local possui um portão automático que ficará aberto ao abastecer. O local possui um medidor dentro da central. A Válvula de corte irá ficar na peça vazia ao lado da central sem porta.					
<b><u>Fotos amplas da central de gás + adequações (Mínimo 2 fotos + adequações):</u></b>					





Projeto: *Alameda* Assinatura: *[assinatura]* Cliente: *SEDECO Lda* Assinatura: *[assinatura]* Data: *09/07/24* Nº Projeto: *03.0232.2406247978.01-0*

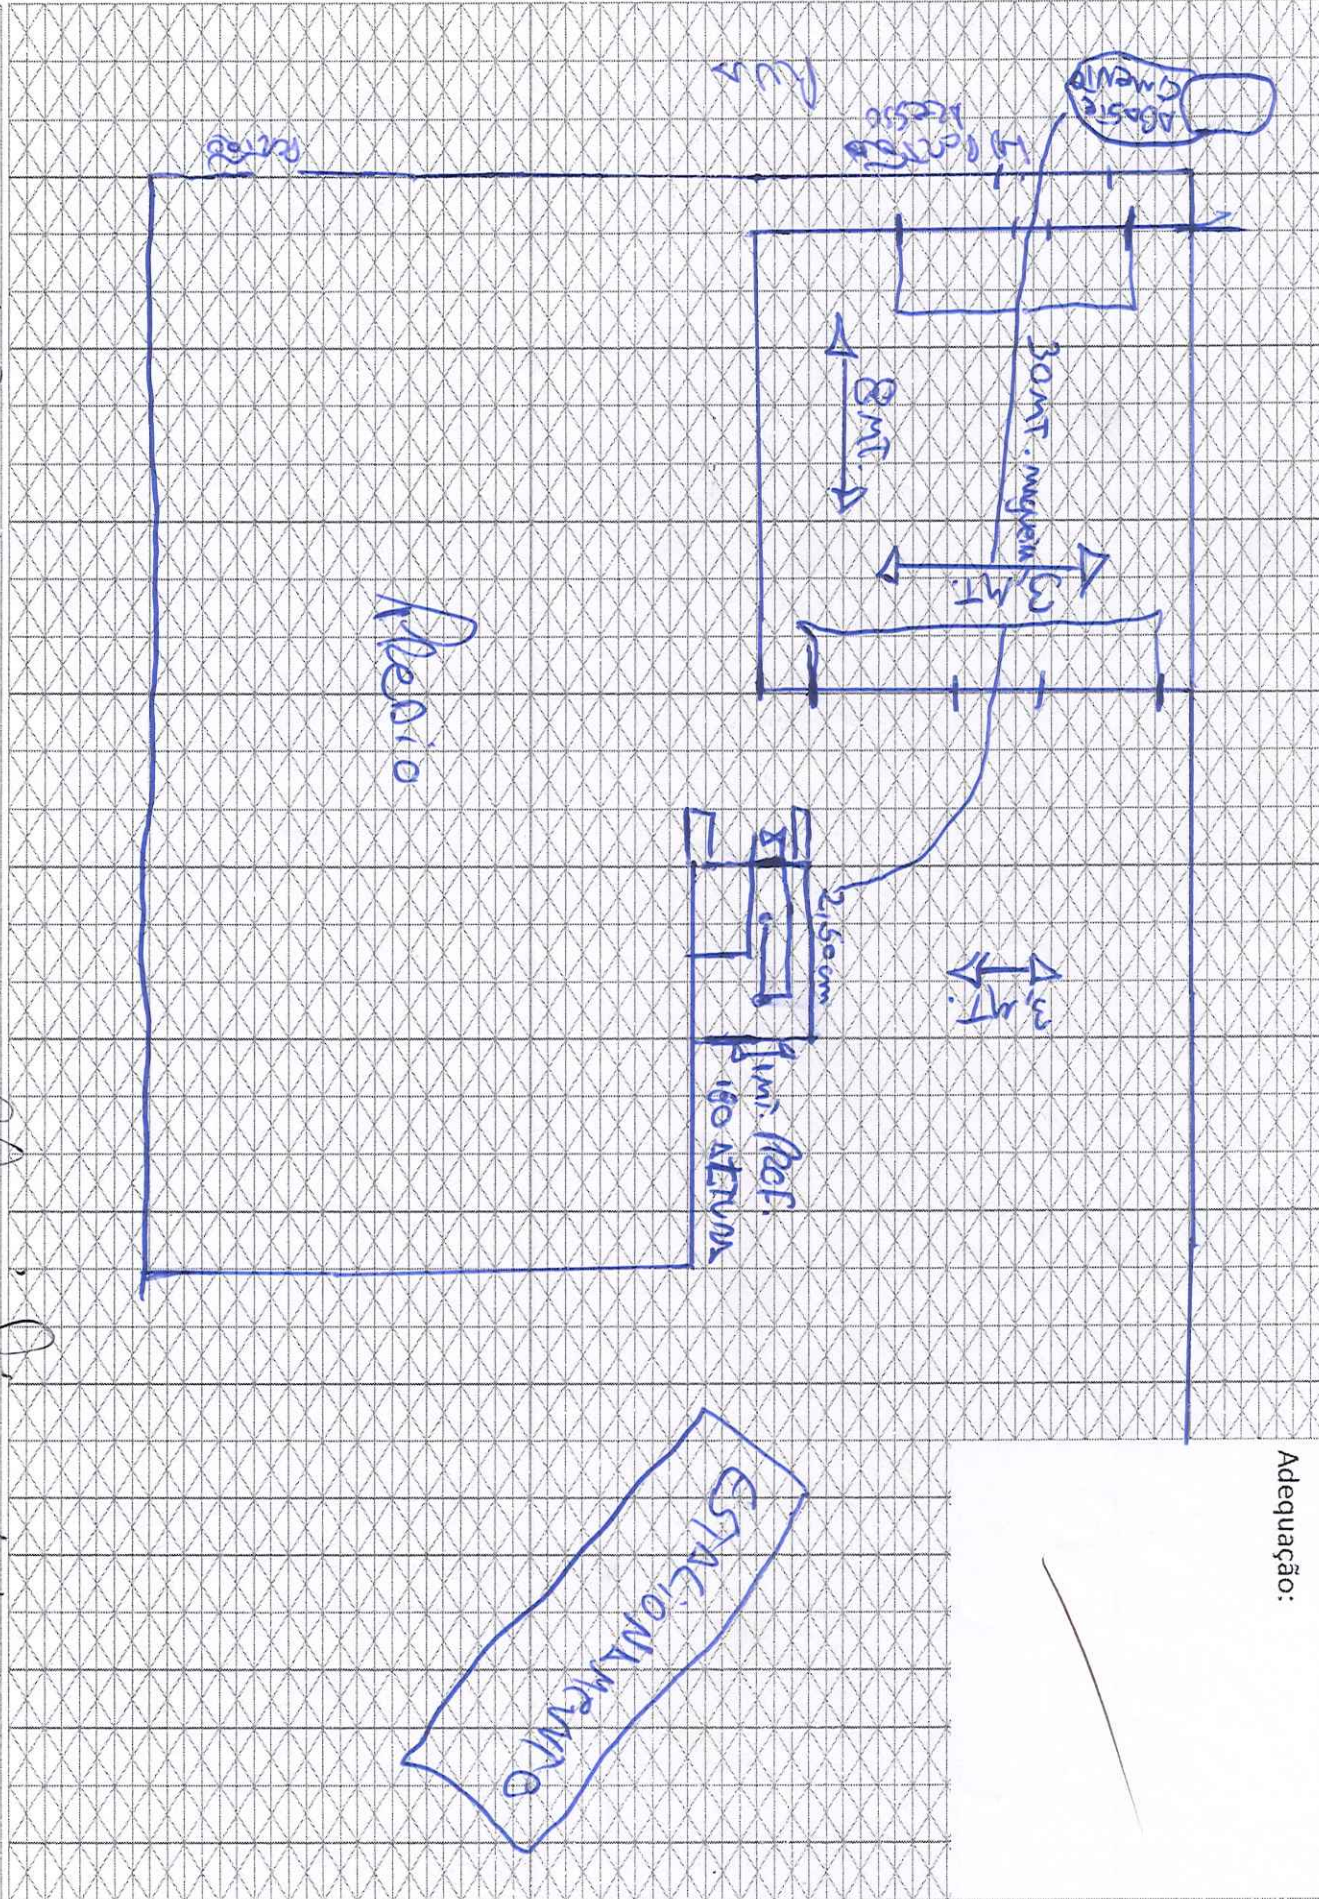

Adequação:



Adequação:



[illegible]