

☒

NOVO CLIENTE



AS BUILT



ADEQUAÇÃO

INFORMAÇÕES DO CLIENTE (LEVANTAMENTO EM CAMPO)

RAZÃO SOCIAL: ALIMENTTA RESTAURANTES EMPRESARIAIS LTDA

ENDEREÇO: AV ALMIRANTE MAXIMILIANO FONSECA

Nº:1750

CIDADE: RIO GRANDE

BAIRRO: ZONA PORTUARIA

CEP: 96204040

Nº PROJETO:03.0232.2406248962.01-GE

BASE INSTALADA: 2406248962.01

Normas Aplicáveis: x NBR13523 x NBR15526 NBR15358 NBR 14024

Outras normas: Data da Visita 08/07/2024

Descritivo da central de gás (Levantamento em campo):

CENTRAL ATENDENDO TODAS AS SOLICITAÇÕES, A ÚNICA PENDÊNCIA SERIA EXTINTOR, NÃO POSSUI NO LOCAL.

Horário para instalação: Segunda e Sexta horário comercial.**Mangueira Abastecimento: 04 mts****PENDENCIAS:**

- **INSTALAR 02 EXTINTORES**

Fotos amplas da central de gás + adequações (Mínimo 2 fotos + adequações):

ABASTECIMENTO

VIRADA DE
BANDEIRA - ATUAL
CENTRAL

FOTO AMPLA



INSTALAÇÃO ATUAL




Nome Projetista: LUCCA ROMANO

Nome Cliente:ICARO

Tel.:-----

№. Projeto: 03.0231.2406248962.01

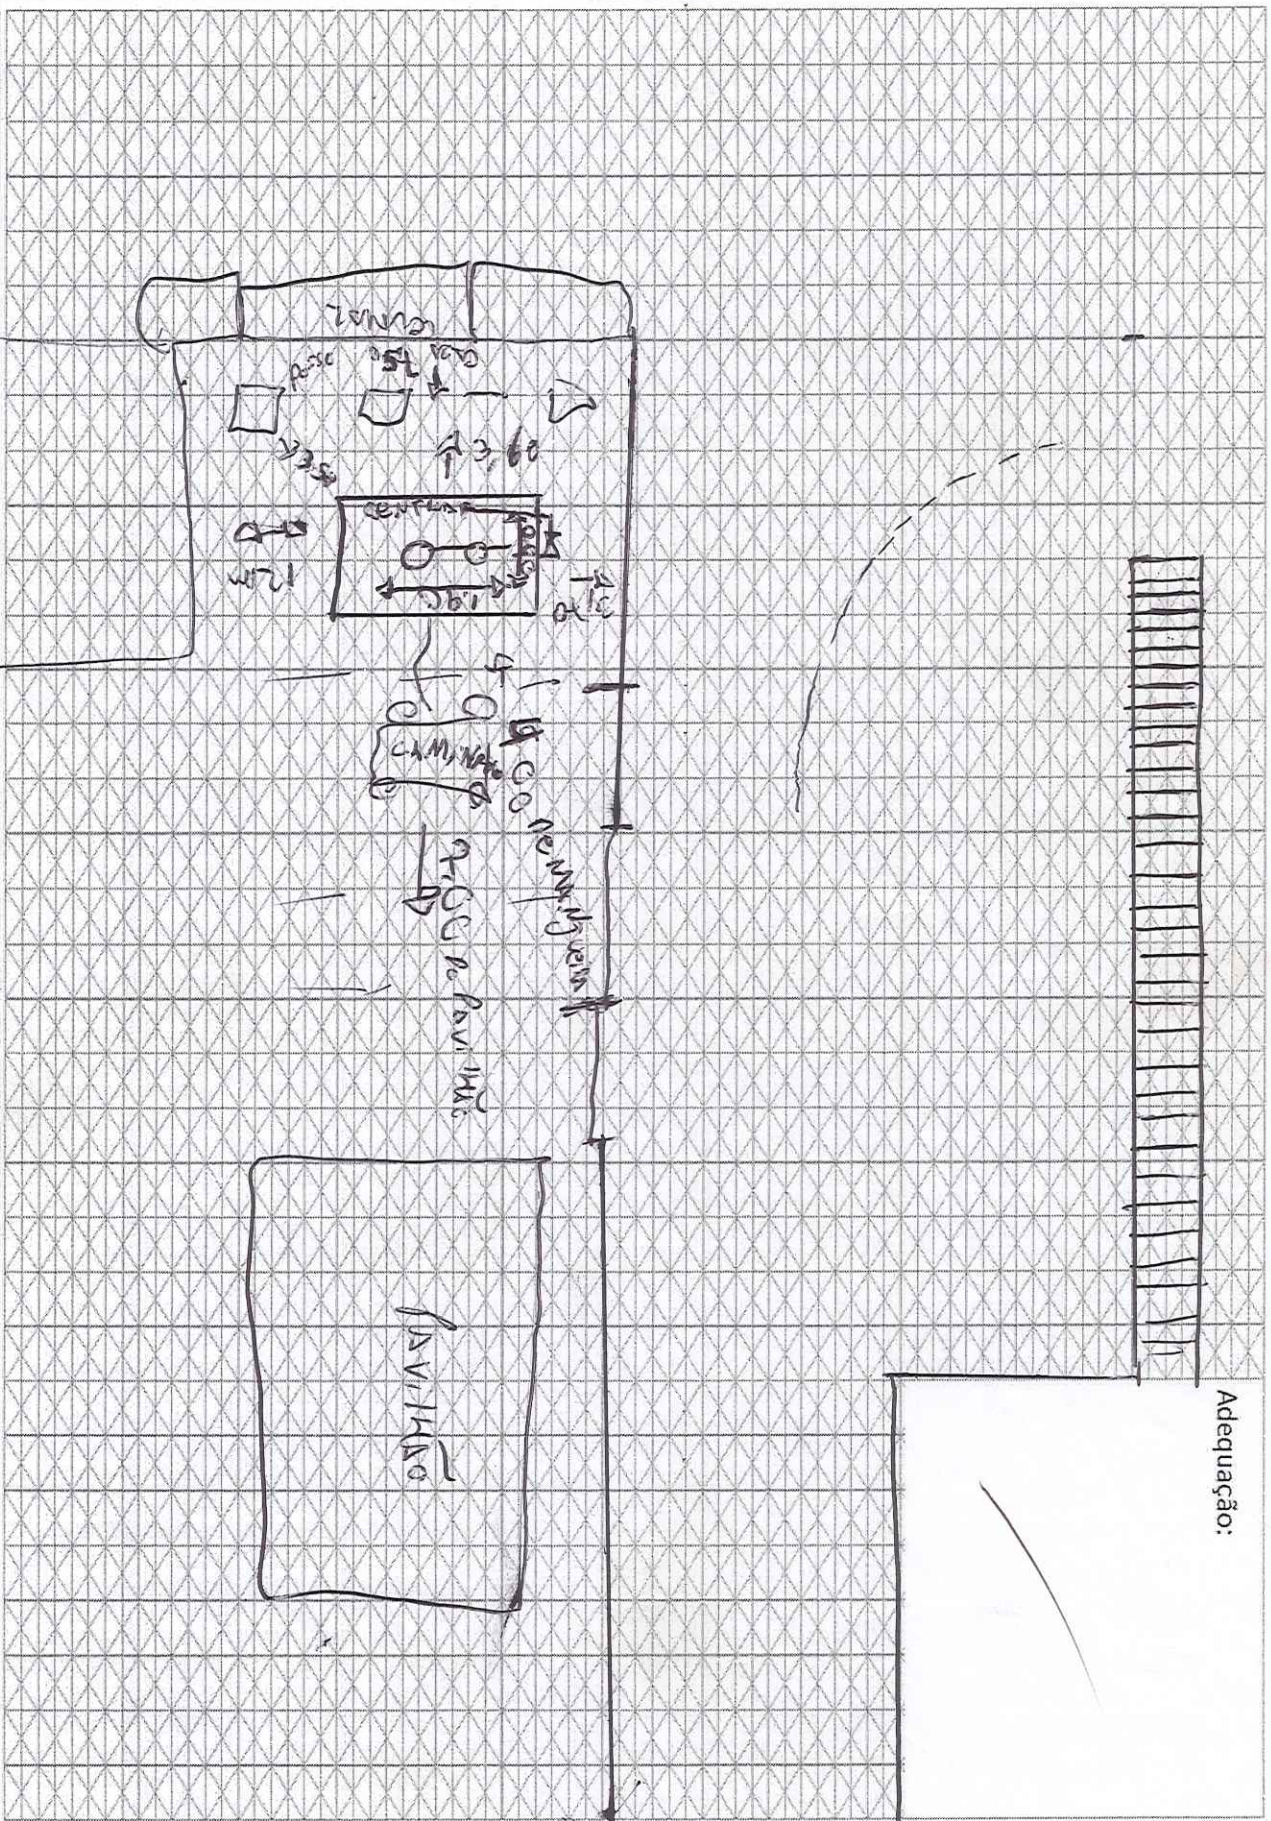

Projeto:

Assinatura:

Cliente:

Assinatura:

Data:

Nº Projeto:

Adequação:

[illegible]

Ultragaz - Interna