

		REGISTRO DE PROJETO - LEVANTAMENTO TÉCNICO				CÓDIGO: RG-CO.22.05 REVISÃO: 02 PÁGINA: 1/4			
<input checked="" type="checkbox"/> NOVO CLIENTE		<input type="checkbox"/> AS BUILT				<input type="checkbox"/> ADEQUAÇÃO			
INFORMAÇÕES DO CLIENTE (LEVANTAMENTO EM CAMPO)									
RAZÃO SOCIAL: LETICIA VOSS WEEGE									
ENDEREÇO: RUA ALMIRANTE TAMANDARE						Nº: 334			
CIDADE: PELOTAS				BAIRRO: CENTRO		CEP: 96010750			
Nº PROJETO: 03.0232.2406248898.01-GE				BASE INSTALADA: 2406248898.01					
Normas Aplicáveis:		<input checked="" type="checkbox"/>	NBR13523	<input checked="" type="checkbox"/>	NBR15526	<input type="checkbox"/>	NBR15358	<input type="checkbox"/>	NBR 14024
Outras normas:						Data da Visita		09/07/2024	
<u>Descritivo da central de gás (Levantamento em campo):</u> Cliente vai mandar tirar portão de acesso com marco para poder passar os tanques B190, e fará um corte na corta da central para ter acesso a válvula de corte. Melhor Horário para montagem: Segunda a sexto horário comercial Distância da mangueira de abastecimento: 20 metros PENDENCIAS: <ul style="list-style-type: none">TIRAR MACRO DA PORTAREALIZAR ABERTURA PARA INSTALAÇÃO DE VALVULA DE CORTE									

Fotos amplas da central de gás + adequações (Mínimo 2 fotos + adequações):

ABASTECIMENTO


RETIRAR MACRO DA
PORTA PARA
PASSAGEM DE
TANQUESREALIZAR
ABERTURA PARA
INSTALAÇÃO DE
VALVULA NA RUAVIRADA DE
BANDEIRA

Nome Projetista: RICARDO

Nome Cliente:-----

Tel.:-----

ULTRAGAZ

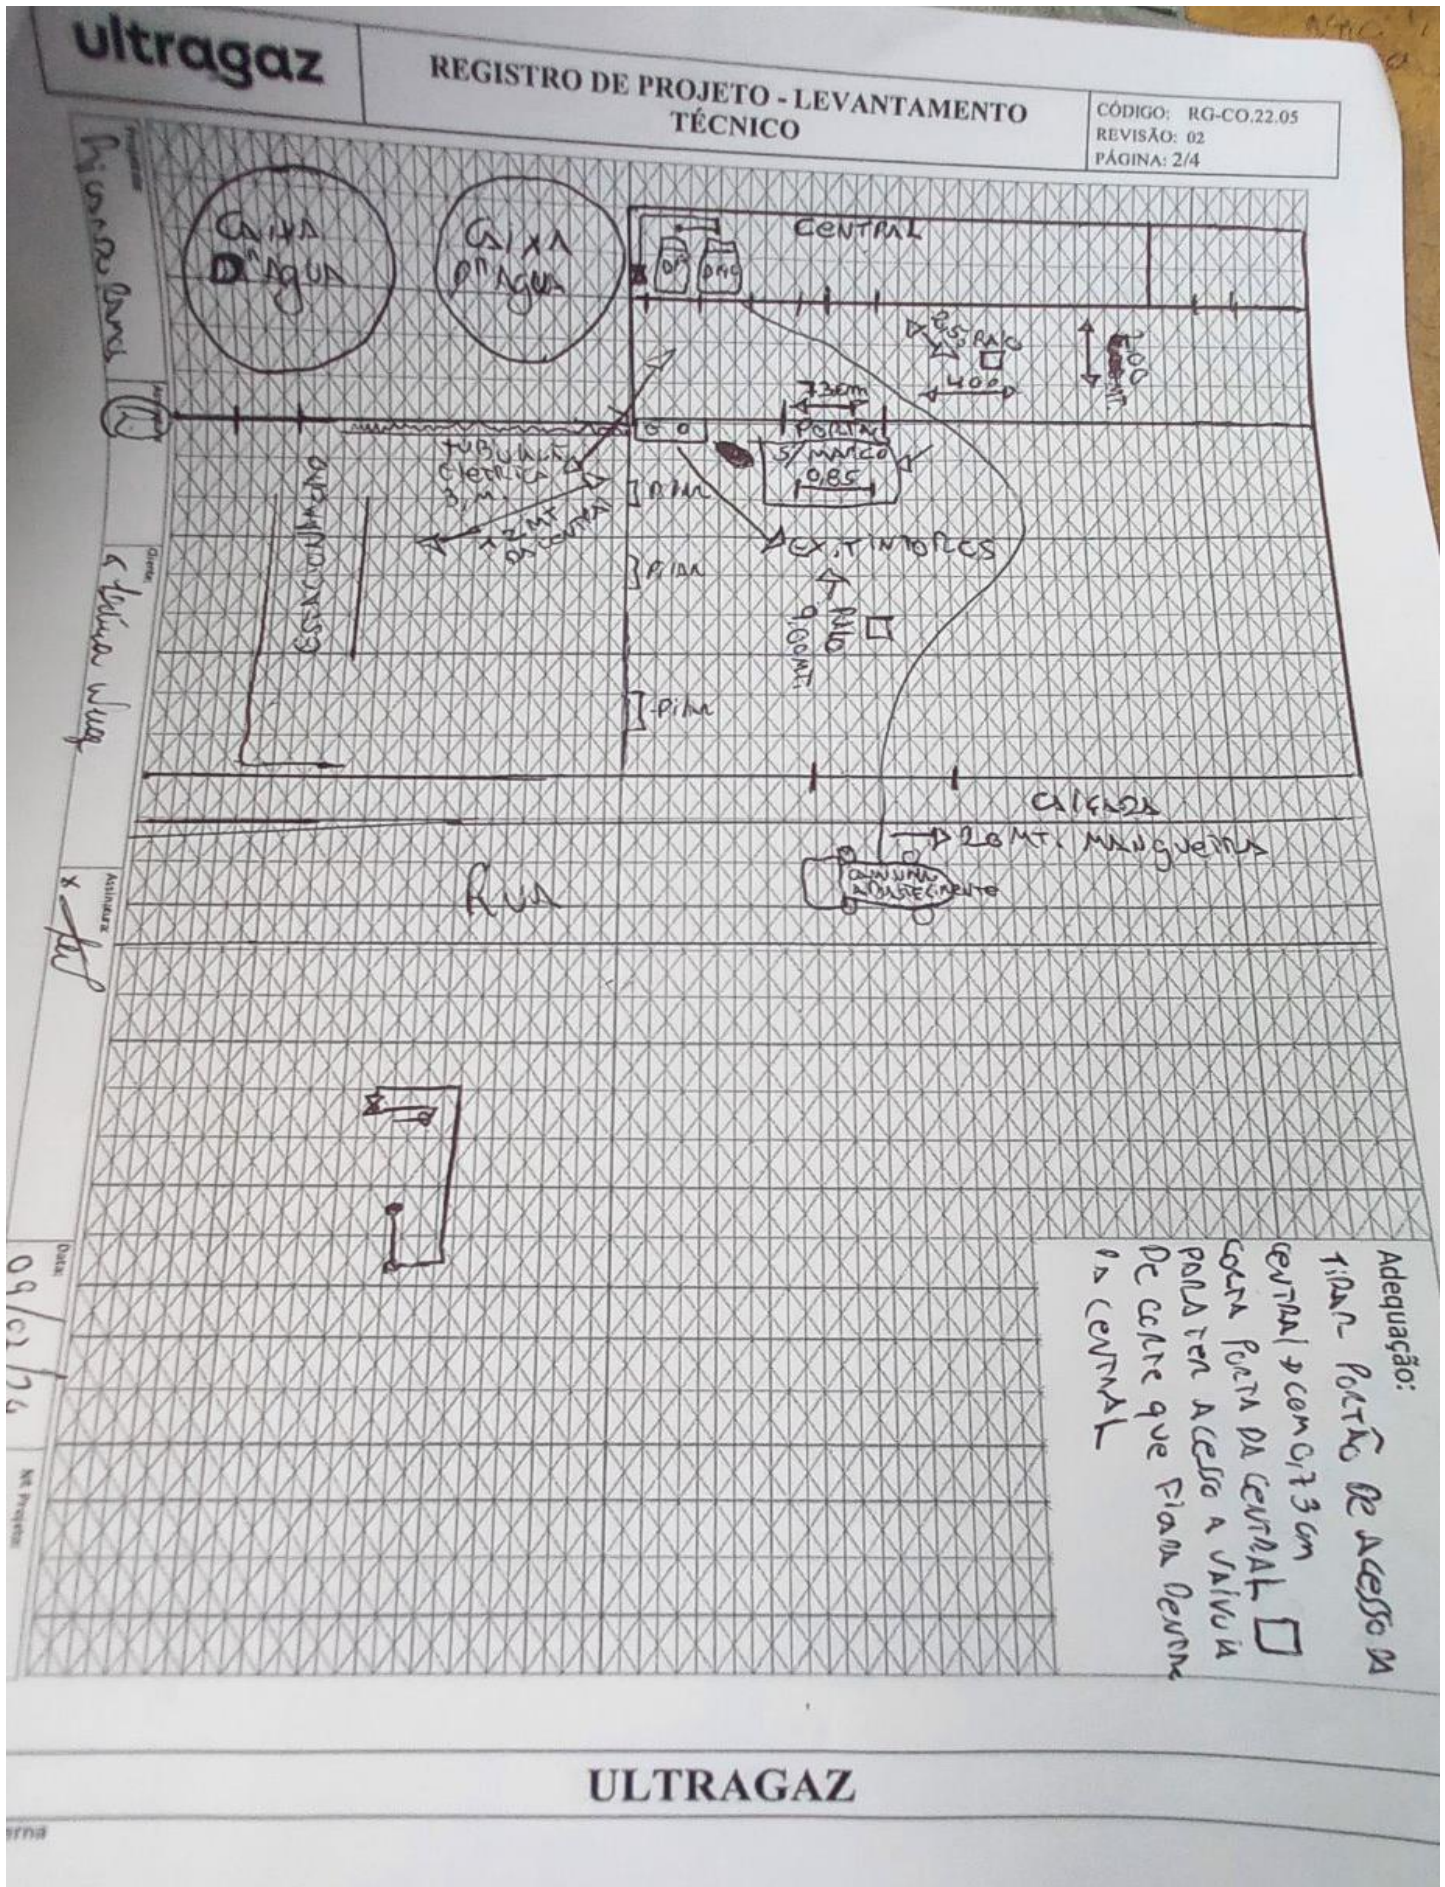

[illegible]