
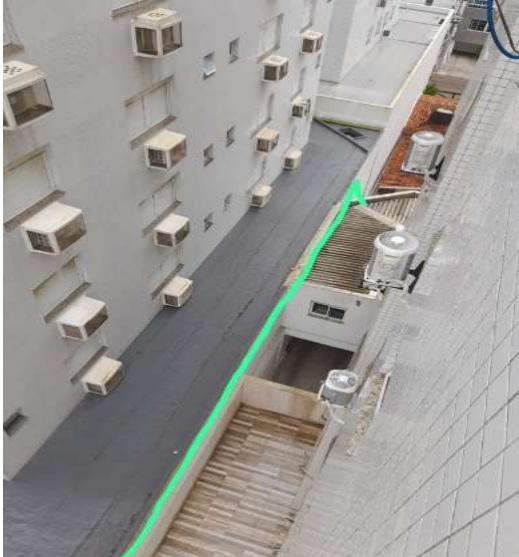

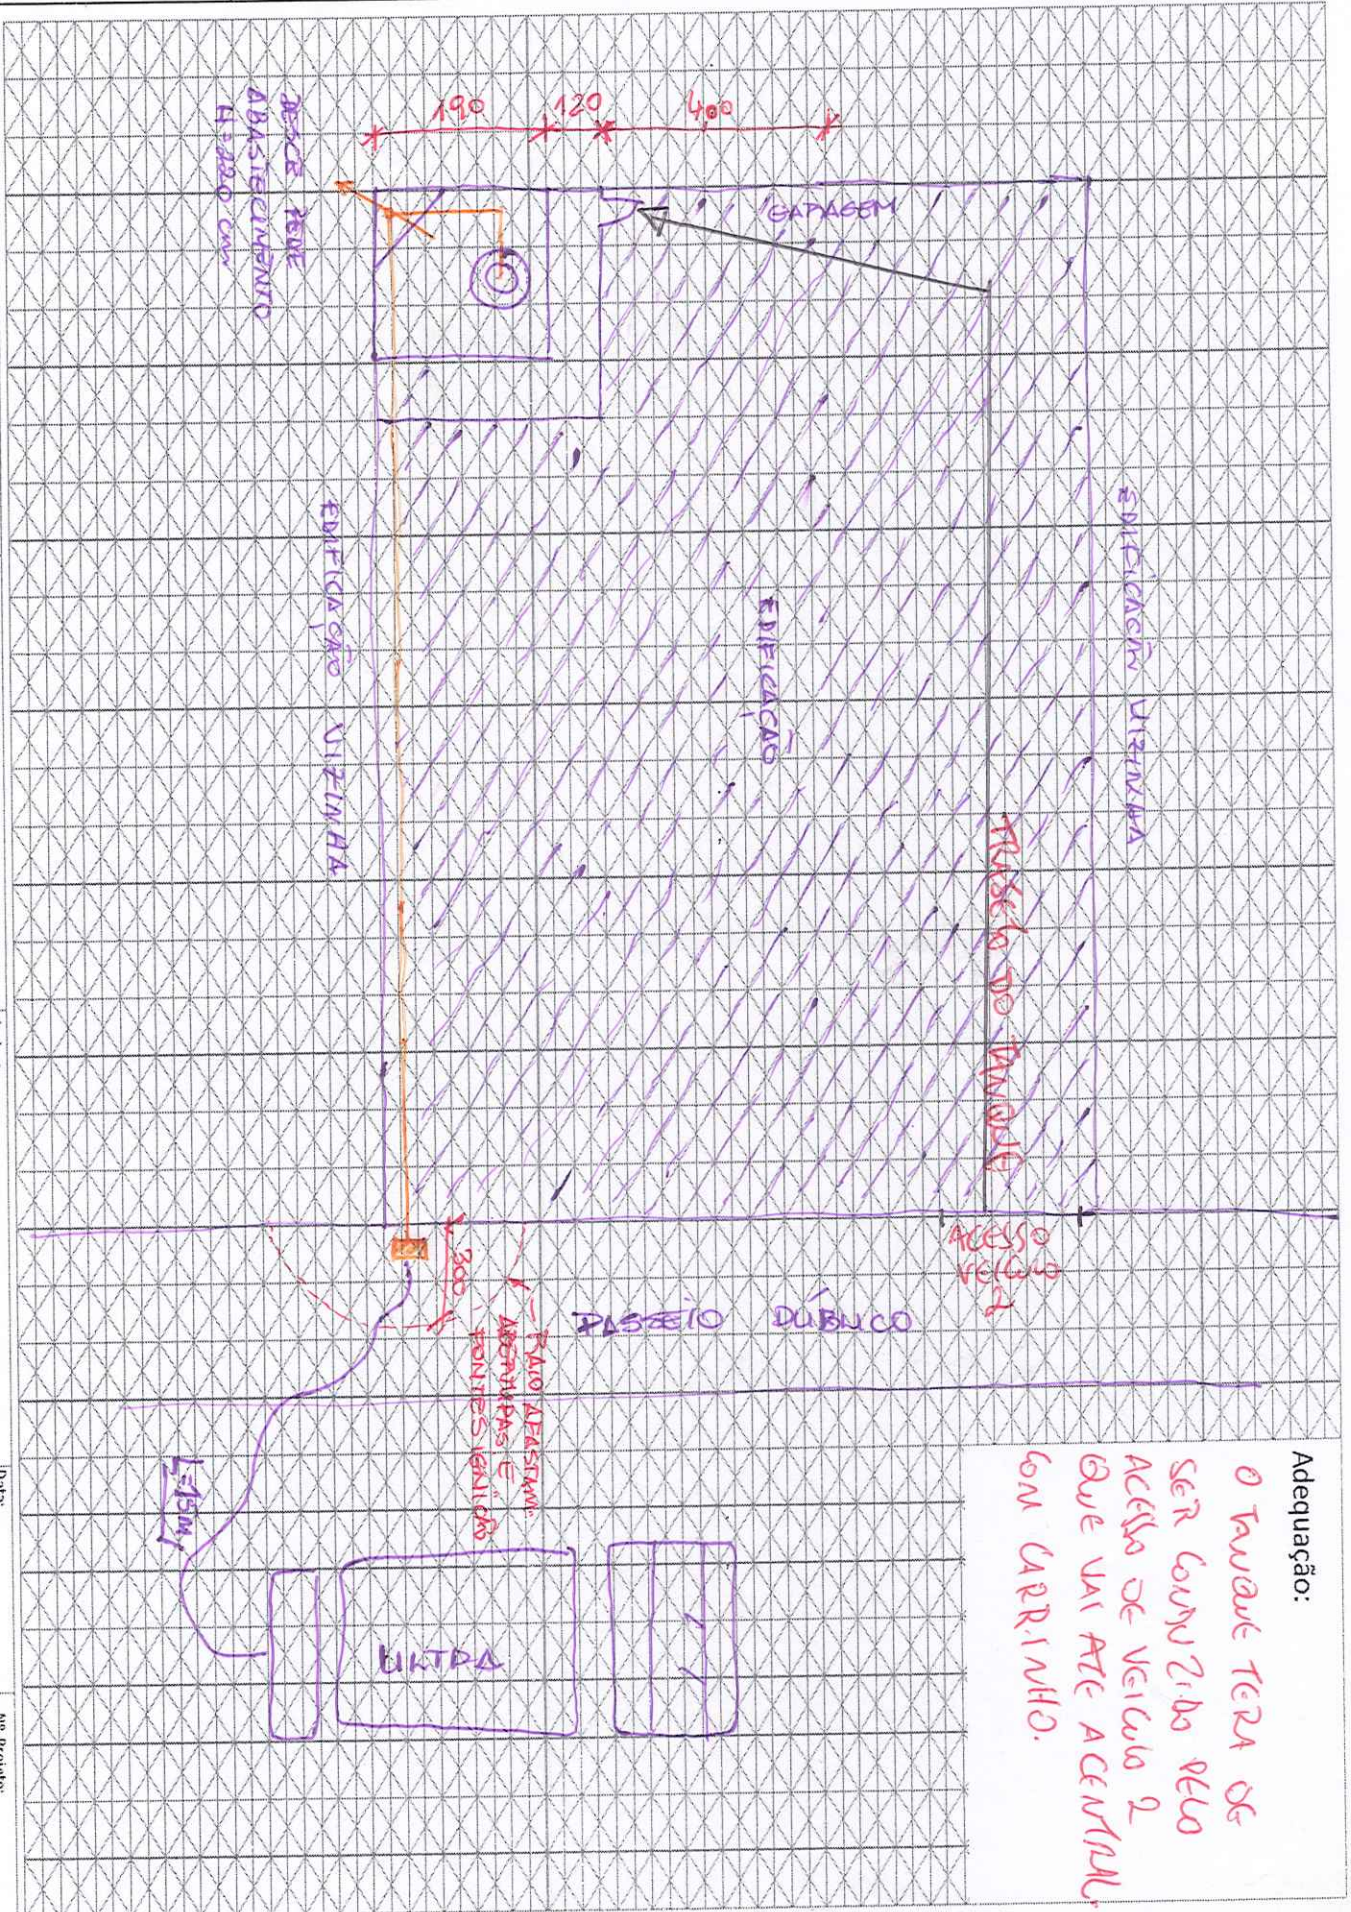
		REGISTRO DE PROJETO - LEVANTAMENTO TÉCNICO				CÓDIGO: RG-CO.22.05 REVISÃO: 02 PÁGINA: 1/4	
<input checked="" type="checkbox"/> NOVO CLIENTE		<input type="checkbox"/> AS BUILT		<input type="checkbox"/> ADEQUAÇÃO			
INFORMAÇÕES DO CLIENTE (LEVANTAMENTO EM CAMPO)							
RAZÃO SOCIAL: CONDOMINIO EDIFICIO RESIDENCIAL SUMMER BEACH							
ENDEREÇO: RUA SEPE				Nº.: 3263			
CIDADE: CAPAO DA CANOA		BAIRRO: CENTRO		CEP: 95555000			
Nº PROJETO: 03.0232.2406249132.01-GE		BASE INSTALADA:		2406249132.01			
Normas Aplicáveis:		<input checked="" type="checkbox"/> NBR13523	<input type="checkbox"/> NBR15526	<input type="checkbox"/> NBR15358	<input checked="" type="checkbox"/> NBR 14024		
				Data da Visita		05/04/2024	
<u>Descritivo da central de gás (Levantamento em campo):</u>							
Vamos usar andaime para 12 metros . Serviço para 2 pessoas .							
<u>Fotos amplas da central de gás + adequações (Mínimo 2 fotos + adequações):</u>							
<div></div>							
Nome Projetista: LUCCA ROMANO		Nome Cliente: ALTAIR ZAMPIEIRI		Tel.: -----			
ULTRAGAZ							

Projeto: *Ultrage Carini*
Assinatura: *Ulgem Carini*
Cliente: *TABIANA*

Assinatura: *Roberto S. de Jue*
Data: *05/04/24*

Nº Projeto: *03.033.0406249132*
Data: *01-6*



Adequação:
O TAVEL TERA DE
SER CONSTRUÍDO DELO
ACELERADO DE VEÍCULO 2
QUE VAI ATÉ A CENTRAL
COM CARINHO.


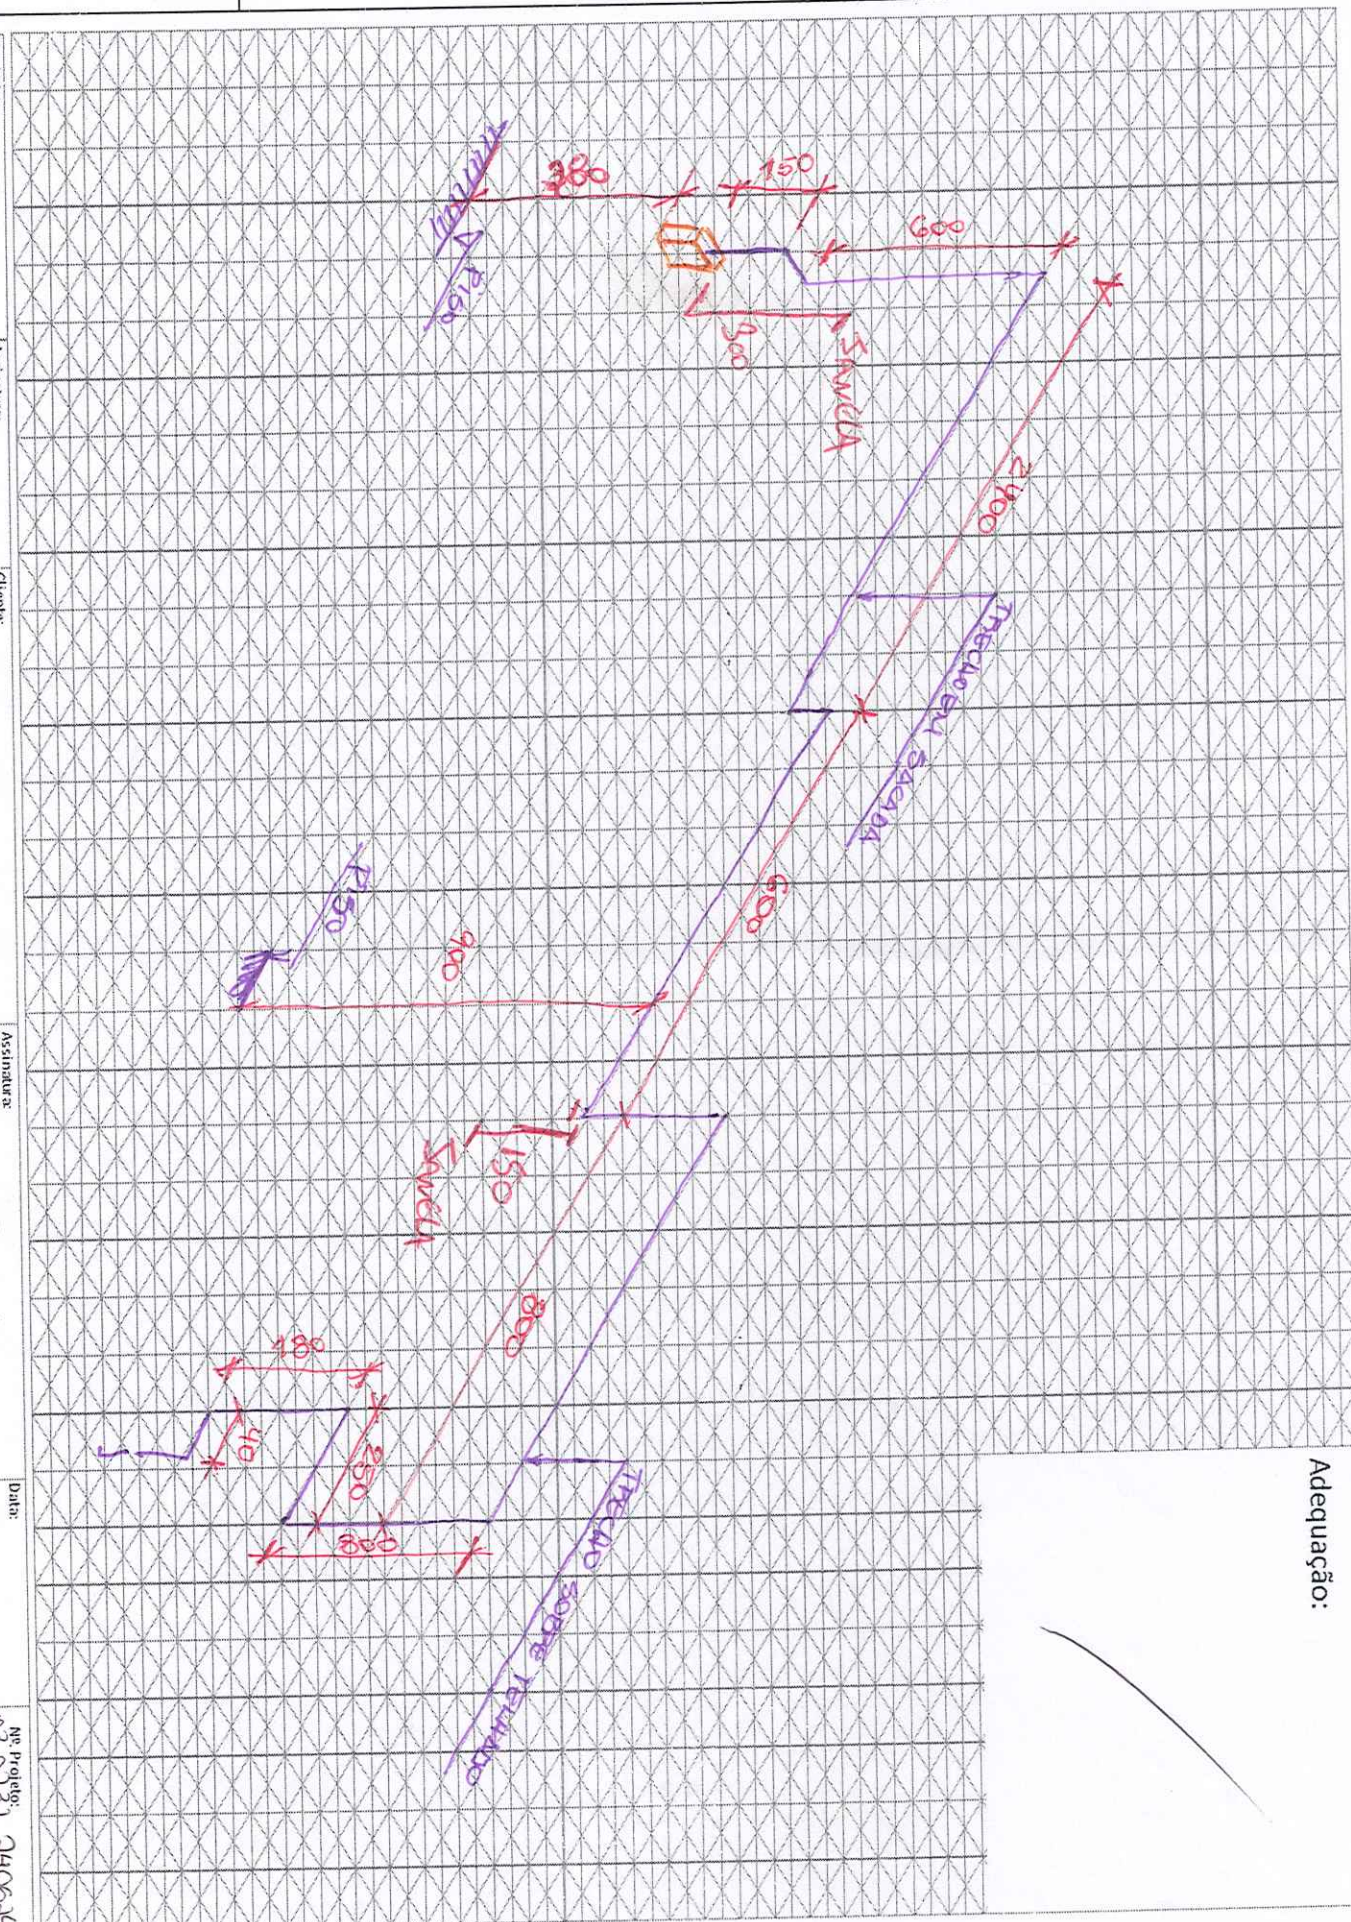

Adequação:

		REGISTRO DE PROJETO - LEVANTAMENTO TÉCNICO		CÓDIGO: RG-CO.22.05 REVISÃO: 02 PÁGINA: 4/4	
LISTA DE MATERIAIS DA OBRA					
CÓD. ORACLE	DESCRIÇÃO			UNIDADE	QTDE.
2100041	KIT CENTRAL 02 X B190/B125			UN	1
3200037	PIG TAIL COBRE 1/4 X 800MM P45,P90,P190			UN	1
2300100	COTOVELO 3/4`` 90° NPT 300# PR			UN	15
7500003	VÁLVULA ALIVIO HIDROSTÁTICO 1/2``/SEG LINHA 375 PSI			UN	1
2300007	LUVA 3/4`` NPT 300# PR			UN	8
2300086	UNIAO 3/4`` NPT 300# PR			UN	2
6800015	TUBO 3/4`` SCH S/C			MT	66
5300327	CAIXA DE ALUMINIO PARA VALVULA 32 X 60 X20 CM			UN	1
7300014	VALVULA ESF TRIPARTIDA 3/4``			UN	2
3200091	MANGUEIRA GLP 800 MM X 3/4`` NPT			UN	1
2300037	NIPLE 3/4`` NPT 300# PR			UN	6
5600083	ADAPTADOR DE ENCHIMENTO ACOPLADORA 3/4 X 1 3/4 ACME 3175			UN	1
4600003	MANOMETRO 0 A 21 KGF/CM CORPO 2 ROSCA 1/4``			UN	1
7300013	VALVULA ESF TRIPARTIDA 1/2``			UN	1
2300052	NIPLE 1/2`` NPT 300# PR			UN	2
2300067	TEE RED 3/4`` X 1/2`` # 300 NPT PR			UN	2
7300014	VALVULA ESF TRIPARTIDA 3/4``			UN	3
2200192	BUCHA RED 1/2`` X 1/4`` NPT 150# PR			UN	2
2200490	VÁLVULA ALIVIO HIDROSTÁTICO 1/4``/SEG LINHA 250 PSI			UN	1
-	VÁLVULA ALIVIO COM PURGA 1/4``			UN	1
7700015	VALVULA DE ENCHIMENTO 3/4`` PARA REDE LIQUIDA			UN	1
5300213	SUPORTE TIPO L PARA COLETOR			UN	8
5200006	ABRACADEIRA TIPO D C/CUNHA 3/4``			UN	28
5200027	BUCHA COM PARAFUSO 10 (TIJOLO FURADO)			UN	44
4900037	FITA VEDA ROSCA 18 MM X 50 M			UN	10
5300754	TUBO MULTICAMADA GAS DN 20MM X 100M			MT	8
5300703	CONECTOR MACHO P/GAS 1/2`` X 20MM PRENSAR			UN	1
5300704	CONECTOR MACHO P/GAS 3/4`` X 20MM PRENSAR			UN	2
5300664	COTOVELO P/GAS 20MM X 20MM PRENSAR			UN	6
7300012	VALVULA ESF MONOBLOCO 3/4``			UN	1
Nº DE PROJETO:		03.0232.2406249132.01-GE		ASSINATURA DO PROJETISTA: WAGNER CAPRINI	