



		REGISTRO DE PROJETO - LEVANTAMENTO TÉCNICO			CÓDIGO: RG-CO.22.05 REVISÃO: 02 PÁGINA: 1/4	
<input checked="" type="checkbox"/> NOVO CLIENTE		<input type="checkbox"/> AS BUILT		<input type="checkbox"/> ADEQUAÇÃO		
INFORMAÇÕES DO CLIENTE (LEVANTAMENTO EM CAMPO)						
RAZÃO SOCIAL: MIRAVOS RESTAURANTE LTDA						
ENDEREÇO: AVENIDA DOM JOAQUIM				Nº.: 623		
CIDADE: PELOTAS		BAIRRO: TRES VENDAS		CEP: 95270000		
Nº PROJETO: 03.0232.2404242878.01-GE		BASE INSTALADA:		2404242878.01		
Normas Aplicáveis:		<input checked="" type="checkbox"/> NBR13523	<input type="checkbox"/> NBR15526	<input type="checkbox"/> NBR15358	<input checked="" type="checkbox"/> NBR 14024	
				Data da Visita	09/07/2024	
<b>Descritivo da central de gás (Levantamento em campo):</b>						
AMPLIACAO REDE 20M + 3 ESPERAS UGV    Obs:trazer 2 escadas uma pequena outra grande. Trazer suporte para andar encima do telhado e material para fixação "trabalho em altura"						
<b>Fotos amplas da central de gás + adequações (Mínimo 2 fotos + adequações):</b>						
<div></div>						
Nome Projetista: RICARDO RAMOS		Nome Cliente: THIAGO NUNES		Tel.: -----		
ULTRAGAZ						



Projetista:

Aline dos Santos

Assinatura:

Aline dos Santos

Cliente:

MIGUEL


Assinatura:

x

Data:

09/07/24

Nº Projeto:

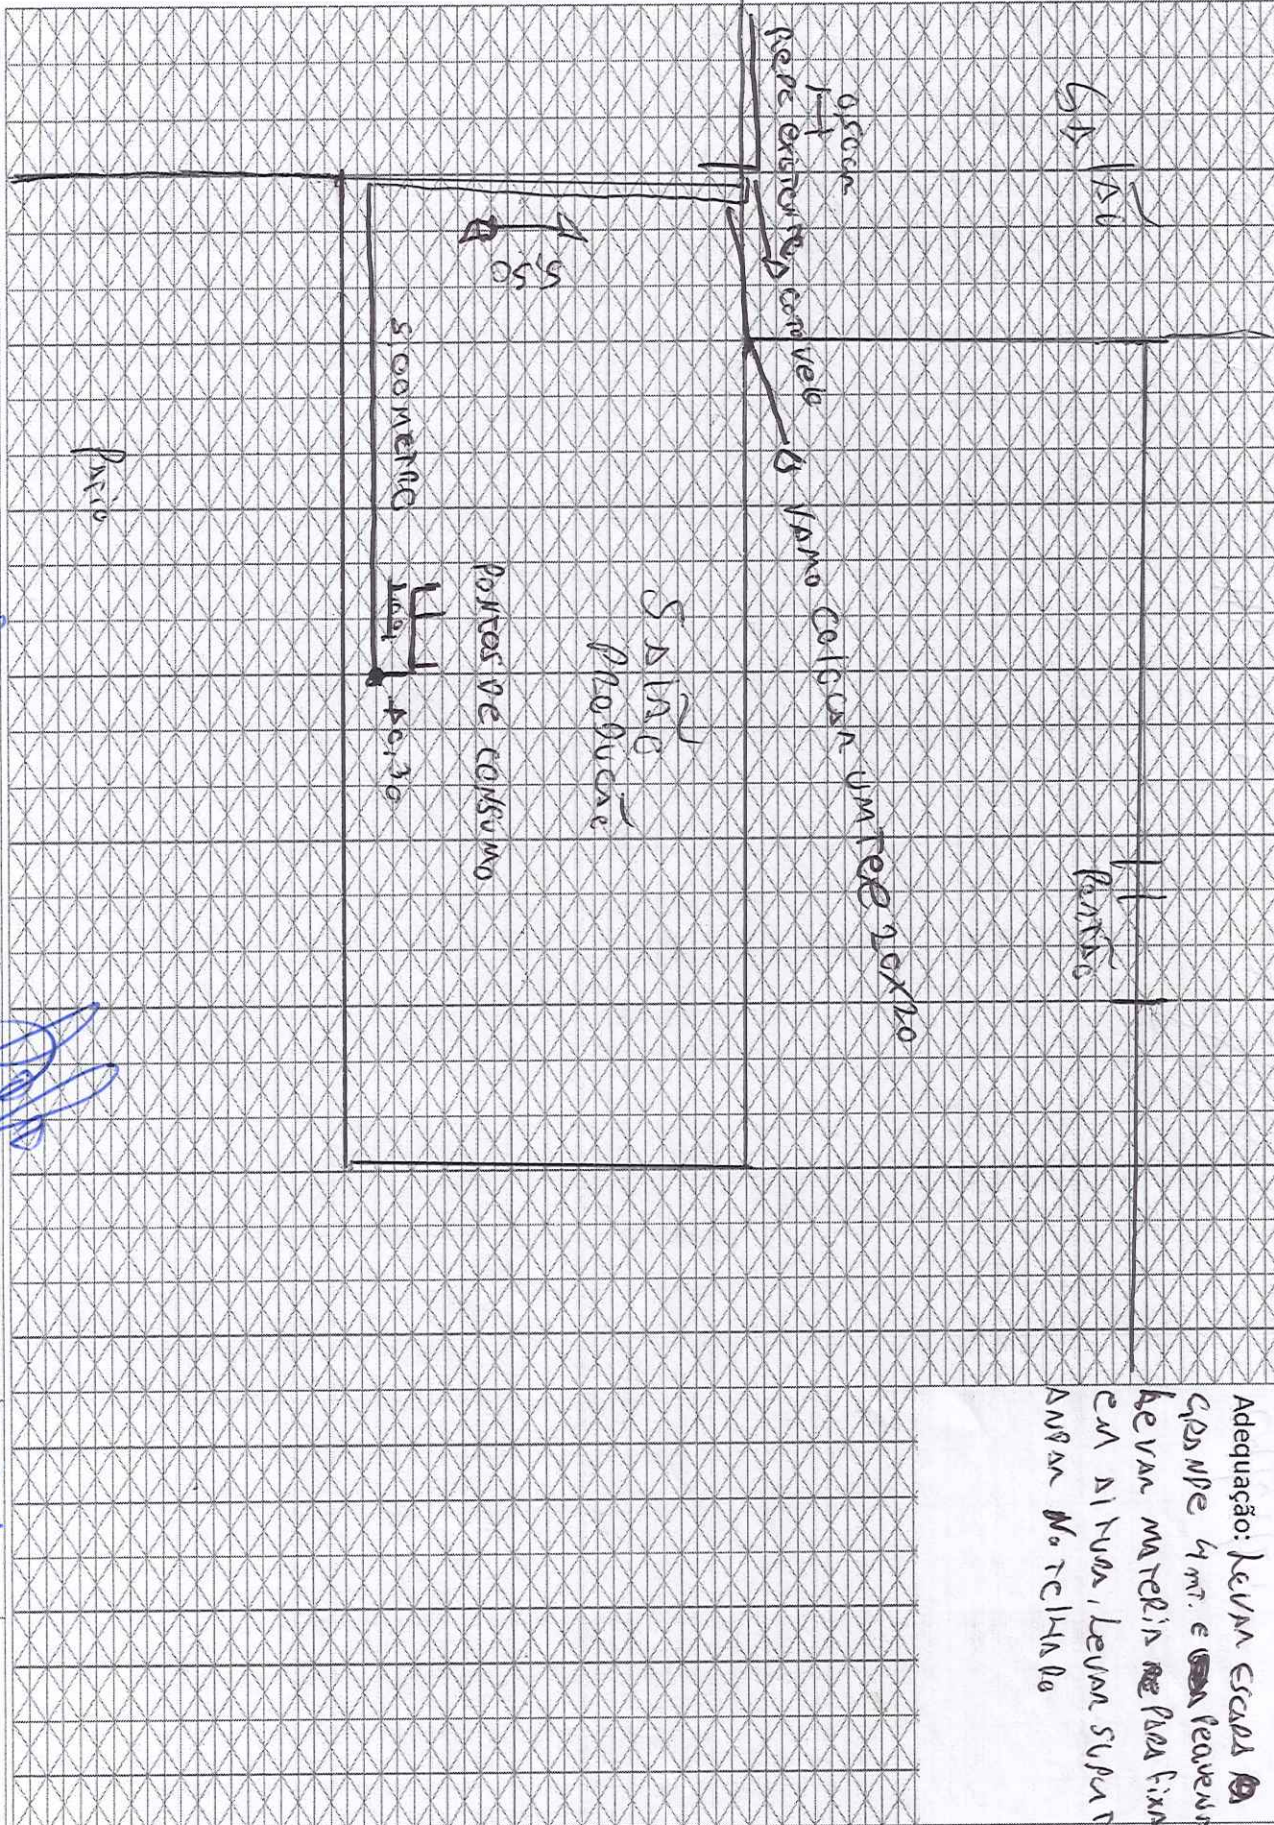



Projeto:		Assinatura:		Cliente:		Assinatura:		Data:		No. Projeto:	
Adequação:											



[illegible]