


		REGISTRO DE PROJETO - LEVANTAMENTO TÉCNICO				CÓDIGO: RG-CO.22.05 REVISÃO: 02 PÁGINA: 1/4	
<input checked="" type="checkbox"/> NOVO CLIENTE		<input type="checkbox"/> AS BUILT		<input type="checkbox"/> ADEQUAÇÃO			
INFORMAÇÕES DO CLIENTE (LEVANTAMENTO EM CAMPO)							
RAZÃO SOCIAL: SPLENDA PARUS REFEIÇÕES S.A							
ENDEREÇO: RUA JORNAL N H						Nº.: 99	
CIDADE: NOVO HAMBURGO		BAIRRO: IDEAL		CEP: 93334350			
Nº PROJETO: 03.0232.2406249210.01-GE		BASE INSTALADA:		2406249210.01			
Normas Aplicáveis:		<input checked="" type="checkbox"/> NBR13523	<input type="checkbox"/> NBR15526	<input type="checkbox"/> NBR15358	<input checked="" type="checkbox"/> NBR 14024		
				Data da Visita		12/07/2024	
<u>Descritivo da central de gás (Levantamento em campo):</u>							
Central padrão distanciamento ok							
<u>Fotos amplas da central de gás + adequações (Mínimo 2 fotos + adequações):</u>							
<div></div>							
Nome Projetista: RICARDO RAMOS		Nome Cliente: SANDRA		Tel.: -----			
ULTRAGAZ							

Assinatura: *(Signature)*

Assinatura: *(Signature)*

Data: *12/07/24*

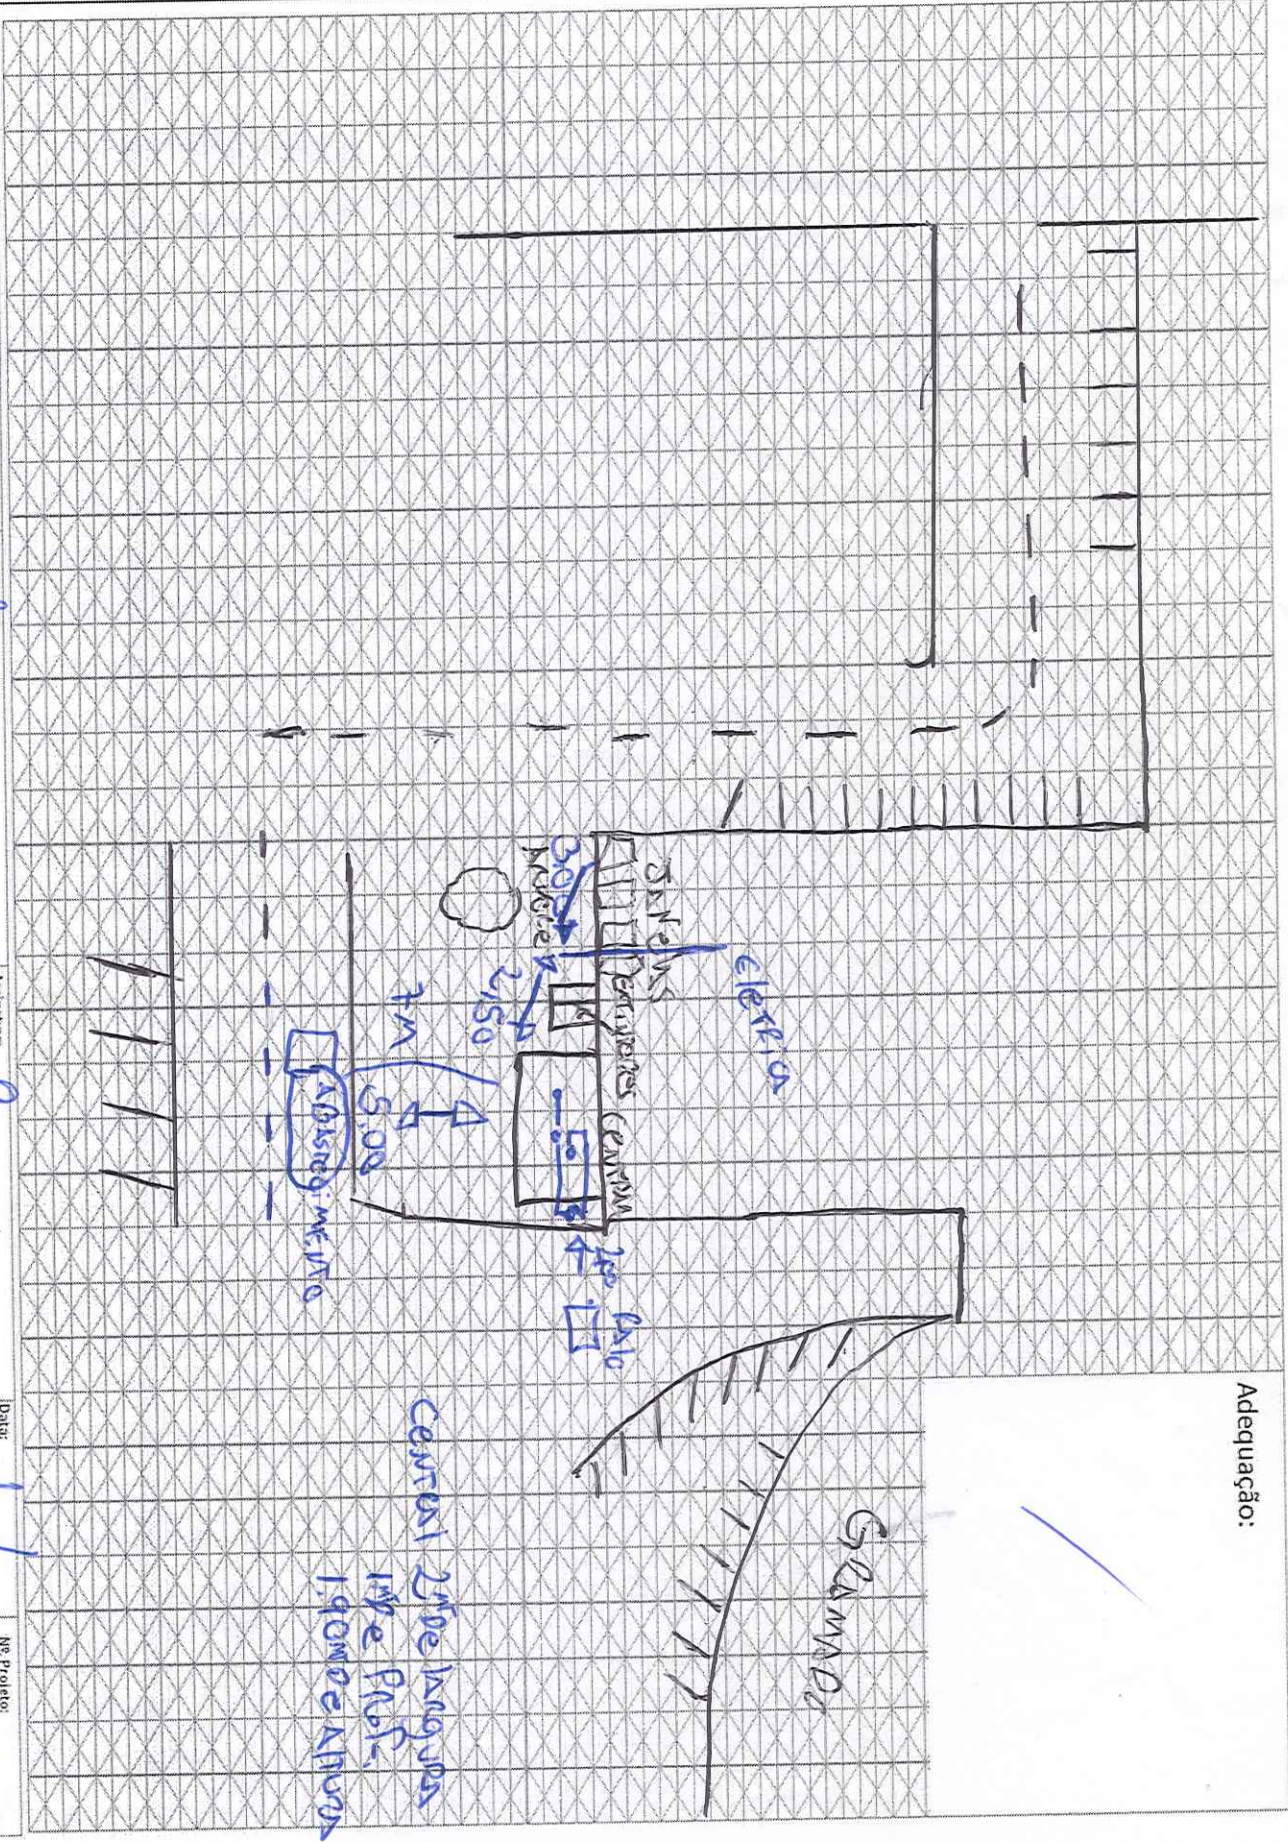

Adequação:

Projeto										
Assinatura										
Cliente										
Assinatura										
Data:										
Nº Projeto:										

Adequação:

