



NOVO CLIENTE



AS BUILT



ADEQUAÇÃO

INFORMAÇÕES DO CLIENTE (LEVANTAMENTO EM CAMPO)

RAZÃO SOCIAL: RESIDENCIAL MORADA DA COLINA

ENDEREÇO: RUA URBANO ALVES DE MORAES, 310,

N: 310

CIDADE: VERANOPOLIS

BAIRRO: CENTRO

CEP: 95330-000

Nº PROJETO:

BASE INSTALADA:

Normas Aplicáveis:

NBR13523

NBR15526


NBR15358

NBR 14024

Outras normas:

Data da Visita


17/04/2024

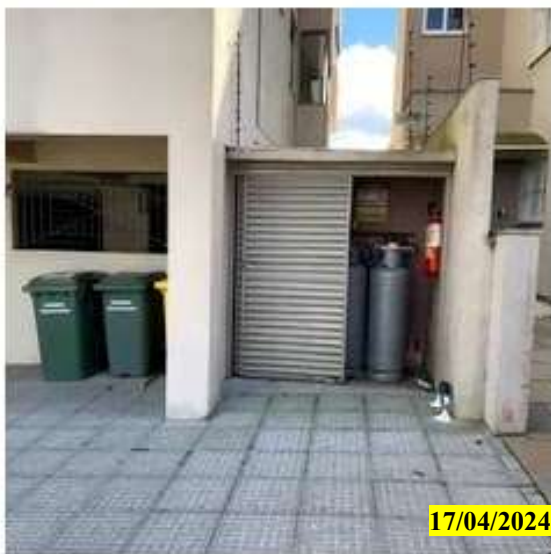Descritivo da central de gás (Levantamento em campo):**PROTOCOLO OCTAGORA: 285937;****MONTAR UMA CENTRAL PARA 1 B-190****IREMOS INTERLIGAR EM REDE EXISTENTE DE 3/4;****CLIENTE JÁ POSSUI UMA CENTRAL PARA ALOCAR 1B-190, PORÉM TERA QUE ADEQUADA,****NECESSARIO FAZER PAREDE DE INTERPOSIÇÃO CONFORME CROQUI;****TESTE DE ESTANQUEIDADE;****Fotos amplas da central de gás + adequações (Mínimo 2 fotos + adequações):**


Nome Projetista: LUCAS RICCI

Nome Cliente: LEANDRO

Tel.: (54) 99937-5400

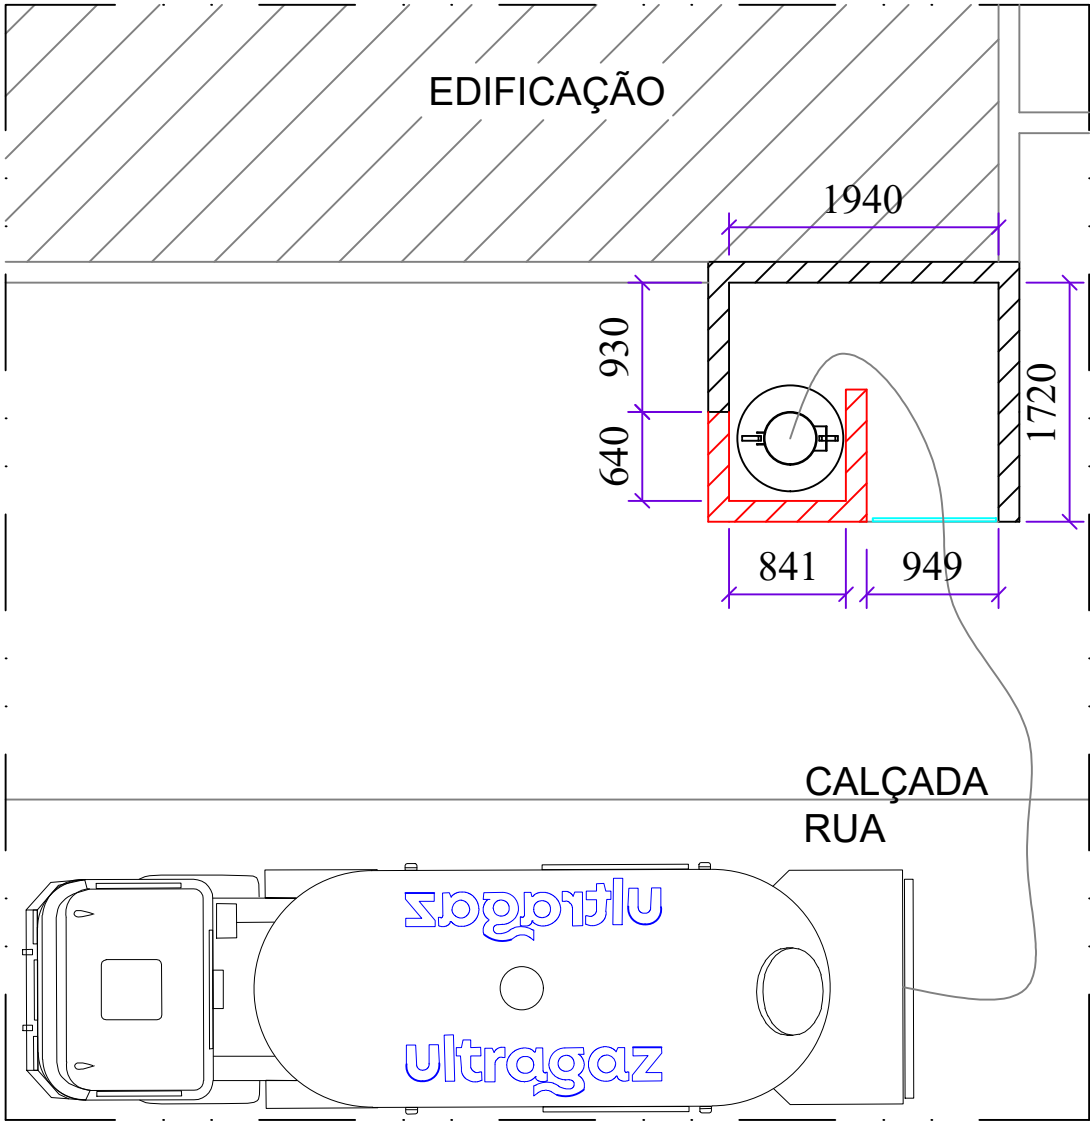

Projetista:	Assinatura:	Cliente:	Assinatura:	Data:	Nº. Projeto:
LUCAS RICCI	LUCAS	RESIDENCIAL MORADA		17/04/2024	285937

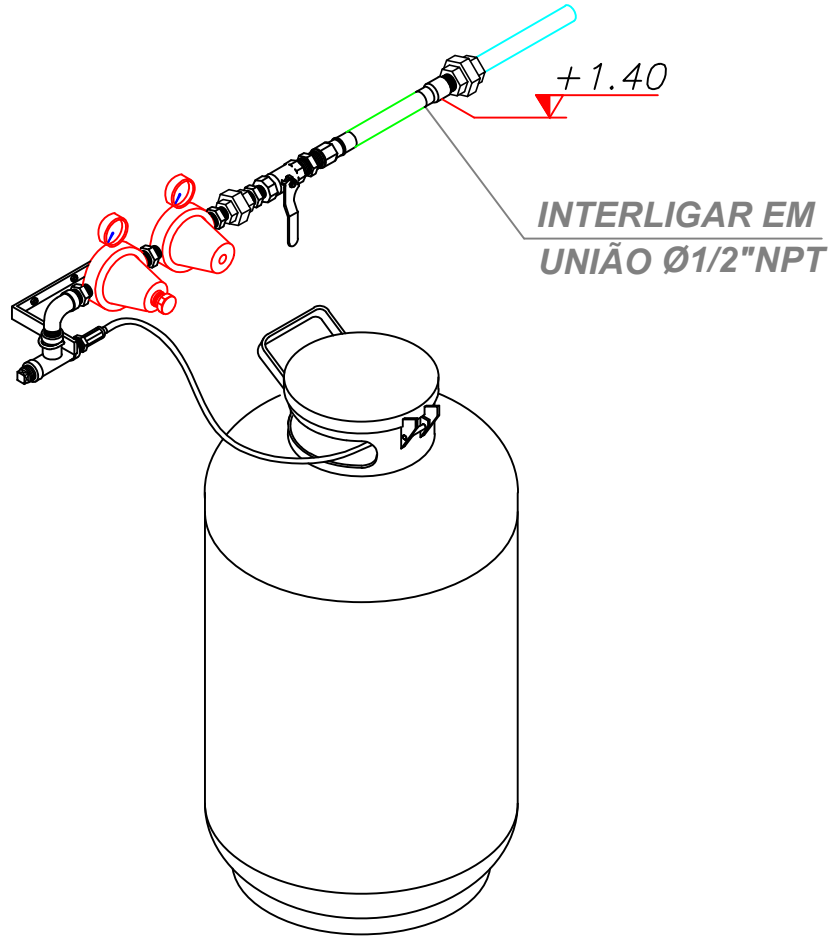

Projetista:	Assinatura:	Cliente:	Assinatura:	Data:	Nº. Projeto:
LUCAS RICCI	LUCAS	RESIDENCIAL MORADA		17/04/2024	285937

LISTA DE MATERIAS

COD	Descrição	Unidade	Qtd.
2100041	KIT CENTRAL 02 X B190/B125	Central	1
3200037	PIG TAIL DE COBRE 1 4POL COMPR 800MM (P45P90B190)	Central	2
5200027	BUCHA NYLON 10 C PARAFUSO	Central	4
5300213	SUPORTE PARA COLETOR TIPO PAREDE	Central	2
5300703	CONECTOR MACHO P/GAS 20MM X 1/2 PRENSAR	Central	2
1100014	PLACA PROIBIDO FUMAR	Central	1
3600001	EXTINTOR 20 - B:C	Central	2
1100027	ADESIVO PARA CILINDRO - ULTRASYSTEM	Central	1
7900010	VASILHAME BRANCO B190 (420LBS) 190KG	Central	1
2300035	NIPLE DUPLO ACO 1/2POL NPT 300LBS	Rede Principal	2
2300082	UNIAO ACO COM ASSENTO BRONZE 1/2POL NPT 300LBS	Rede Principal	1
4900037	FITA TEFLON 3/4	Rede Principal	4
5300754	TUBO ALUMINIO P/GAS 20X2MM - TRATAMENTO U.V. (BRANCO)	Rede Principal	4
5300697	CONECTOR FEMEA P/GAS 20MM X 1/2	Rede Principal	2
2400021	NIPLE REDUC LATAO 3 4POL NPT X 1 2POL NPT	Rede Principal	1
5300664	COTOVELO P/GAS 20X20	Rede Principal	4

Nº DE PROJETO: 285937

PROJETISTA: LUCAS RICCI