



NOVO CLIENTE



AS BUILT



ADEQUAÇÃO

INFORMAÇÕES DO CLIENTE (LEVANTAMENTO EM CAMPO)

RAZÃO SOCIAL: 356154 - CONDOMINIO ASTURIAS

ENDEREÇO: MARIA AUGUSTA DA SILVA 34

Nº: 34

CIDADE: MARILAND

BAIRRO: CAXIAS DO SUL

CEP: 95050-770

Nº PROJETO: 03.0259.2407249730.01-GE

BASE INSTALADA: 2407249730.01-GE

Normas Aplicáveis:

NBR13523

NBR15526

NBR15358

NBR 14024


Outras normas:

Data da Visita

25/07/2024

Descritivo da central de gás (Levantamento em campo): PROTOCOLO: 356154

- ABRIGO EXISTENTE, NENHUMA OBJEÇÃO;
- CENTRAL PARA 02 B190; EM ÁREA ABERTA;
- TUBULAÇÃO EXISTENTE;
- QUANTIDADE DE UNIDADES DE APARTAMENTO NÃO FOI PASSADA; BEM COMO CAIXA DE MEDIDORES;
- PARADA DO CAMINHÃO NA RUA, APROXIMADAMENTE 10m P/ ABASTECIMENTO;

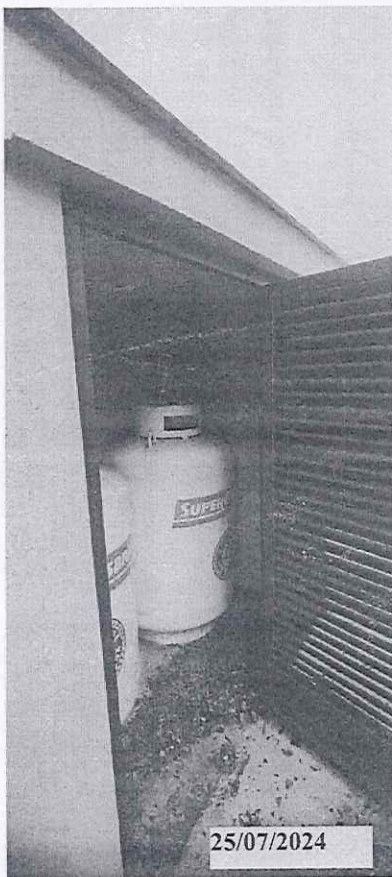Fotos amplas da central de gás + adequações (Mínimo 2 fotos + adequações):

Nome Projetista: ALEXANDRE

Nome Cliente: ASTURIAS

Tel.:

Projeta: **Alexandre Silva**


Assinatura: **Alexandre**


Nº. Projeto: **329190**

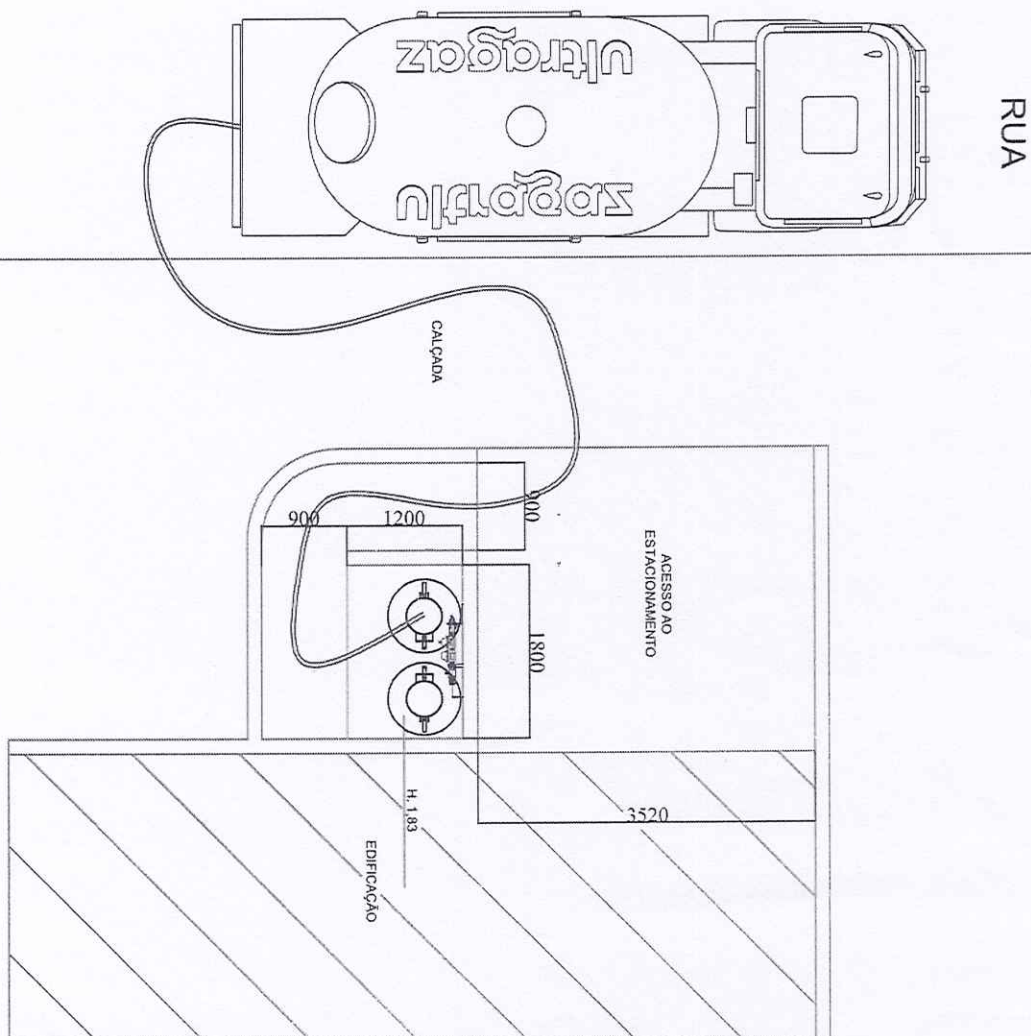

Projetista:

Alexandre Silva

Assinatura:

Alexandre

Cliente:

CONDOMINIO ASTURIAS

Assinatura:


Data:

25/07/2024

Nº. Projeto:

329190

**INTERLIGA EM REDE
EXISTENTE**

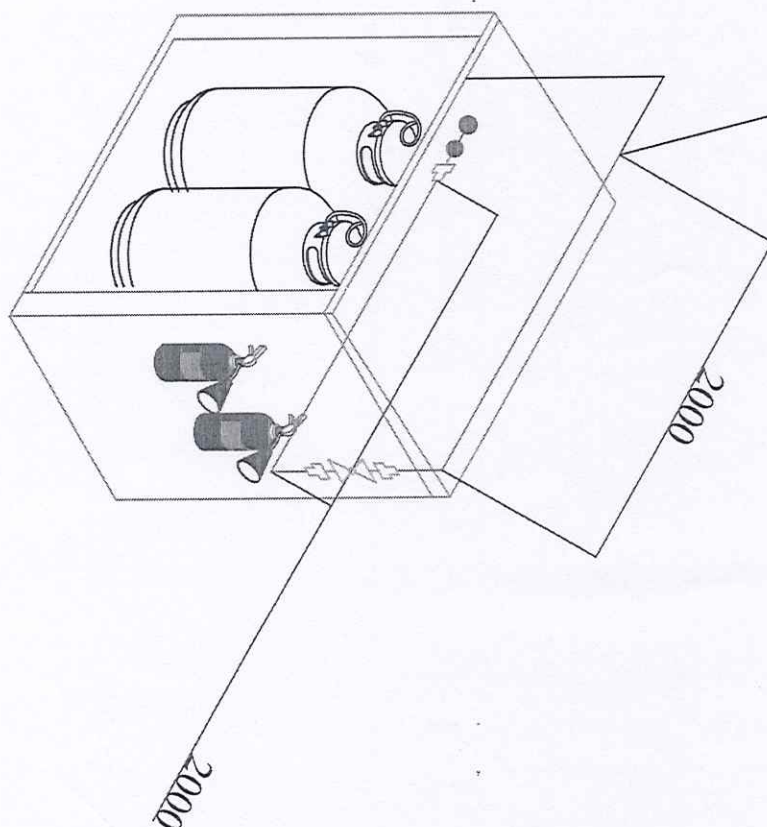

COD	Descrição	Unidade	Qtd.
2100041	KIT CENTRAL 02 X B190/B125	Central	1
3200037	PIG TAIL DE COBRE 1 4POL COMPR 800MM (P45P90B190)	Central	2
5200027	BUCHA NYLON 10 C PARAFUSO	Central	10
5300213	SUORTE PARA COLETOR TIPO PAREDE	Central	2
5300703	CONECTOR MACHO P/GAS 20MM X 1/2 PRENSAR	Central	4
1100014	PLACA PROIBIDO FUMAR	Central	1
3600001	EXTINTOR 20 - B:C	Central	2
1100027	ADESIVO PARA CILINDRO - ULTRASYSYSTEM	Central	2
7900010	VASILHAME BRANCO B190 (420LBS) 190KG	Central	2
4900037	FITA TEFLON 3/4	Rede Principal	2
5300754	TUBO ALUMINIO P/GAS 20X2MM - TRATAMENTO U.V. (BRANCO)	Rede Principal	4
5200027	BUCHA NYLON 10 C PARAFUSO	Rede Principal	4
5200005	ABRACADEIRA GALVANIZADA TIPO D 1 2POL COM PORCAS	Rede Principal	4
5300664	COTOVELO P/GAS 20X20	Rede Principal	2
7300010	VALVULA DE ESFERA MONOBLOCO 1/2POL NPT 300LBS PR	Rede Principal	1

Nº DE PROJETO: 356154

PROJETISTA: ALEXANDRE