

		REGISTRO DE PROJETO - LEVANTAMENTO TÉCNICO				CÓDIGO: RG-CO.22.05 REVISÃO: 02 PÁGINA: 1/4	
<input checked="" type="checkbox"/> NOVO CLIENTE		<input type="checkbox"/> AS BUILT		<input type="checkbox"/> ADEQUAÇÃO			
INFORMAÇÕES DO CLIENTE (LEVANTAMENTO EM CAMPO)							
RAZÃO SOCIAL: INCORPORADORA MARCHET LTDA							
ENDEREÇO:		RUA DOUTOR JAME ROSSLER				Nº.: 89	
CIDADE:		FARROUPILHA		BAIRRO: PLANALTO		CEP: 95170356	
Nº PROJETO:		03.0259.2407250338.01-GE		BASE INSTALADA:		2407250338.01	
Normas Aplicáveis:		<input checked="" type="checkbox"/> NBR13523	<input type="checkbox"/> NBR15526	<input type="checkbox"/> NBR15358	<input checked="" type="checkbox"/> NBR 14024		
					Data da Visita		24/07/2024
Descritivo da central de gás (Levantamento em campo): Abrigo ok, cliente vai fazer uma caixinha para proteger válvula obs sem fechadura para ter fácil acesso, é necessário colar extintores no local hoje só tem a caixa de proteção deles!							
Fotos amplas da central de gás + adequações (Mínimo 2 fotos + adequações):							
							
Nome Projetista:		RICARDO RAMOS		Nome Cliente:		DANIEL SILVESTRINI	
Tel.:		-----					
ULTRAGAZ							

Ultragaz Interna

Proprietário
Hosleno Romb

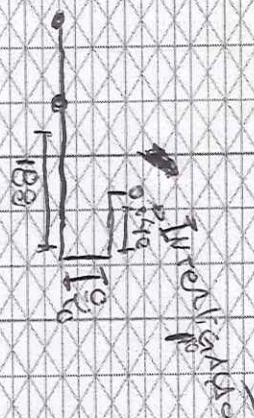
Assinatura


Cliente
x Sônia Silvestrin




Assinatura
x 

Data:
24/02/24

Nº Projeto:
030059.2401050338-01-GE



Adequação:

		REGISTRO DE PROJETO - LEVANTAMENTO TÉCNICO		CÓDIGO: RG-CO.22.05 REVISÃO: 02 PÁGINA: 1/4	
<input checked="" type="checkbox"/> NOVO CLIENTE		<input type="checkbox"/> AS BUILT		<input type="checkbox"/> ADEQUAÇÃO	
INFORMAÇÕES DO CLIENTE (LEVANTAMENTO EM CAMPO)					
RAZÃO SOCIAL: MARSUL INDUSTRIA E COMERCIO DE PROTEINAS EIRELI					
ENDEREÇO: RUA CAMPOS NETTO				Nº:1595	
CIDADE: MONTENEGRO		BAIRRO: TIMBAUVA		CEP: 95780000	
Nº PROJETO: 03.0232.2207192180.01-GE			BASE INSTALADA: .2207192180.01		
Normas Aplicáveis:		<input checked="" type="checkbox"/> NBR13523	<input checked="" type="checkbox"/> NBR15526	<input type="checkbox"/> NBR15358	<input type="checkbox"/> NBR 14024
Outras normas:				Data da Visita	20/06/2024
Descritivo da central de gás (Levantamento em campo): Visto em visita local da instalação do filtro de coalescência será instalado na parte mais baixa do ponto após do cotovelo de 1 1/4, Filtro segurar no mesmo alinhamento da montagem, será instalado um dreno que sairá de dentro do abrigo da caldeira! serviço só pode ser no domingo Ultragaz vai enviar um filtro de 1 porem a rede do cliente e de 1/4 por isso pedimos pecas para adequar					
Fotos amplas da central de gás + adequações (Mínimo 2 fotos + adequações):					
<div></div>					
Nome Projetista:		ALEX		Nome Cliente: DANIEL	
				Tel.:	
ULTRAGAZ					

ULTRAGAZ

[illegible]