

		REGISTRO DE PROJETO - LEVANTAMENTO TÉCNICO				CÓDIGO: RG-CO.22.05 REVISÃO: 02 PÁGINA: 1/4	
<input checked="" type="checkbox"/> NOVO CLIENTE		<input type="checkbox"/> AS BUILT		<input type="checkbox"/> ADEQUAÇÃO			
INFORMAÇÕES DO CLIENTE (LEVANTAMENTO EM CAMPO)							
RAZÃO SOCIAL: TIROL EMPREENHIMENTOS IMOBILIÁRIOS LTDA							
ENDEREÇO: RUA TIROL				Nº.: 200			
CIDADE: GRAMADO		BAIRRO: PORTICO		CEP: 95670000			
Nº PROJETO: 03.0259.2407250809.01-GE		BASE INSTALADA:		2407250809.01			
Normas Aplicáveis:		<input checked="" type="checkbox"/> NBR13523	<input type="checkbox"/> NBR15526	<input type="checkbox"/> NBR15358	<input checked="" type="checkbox"/> NBR 14024		
				Data da Visita		22/07/2024	
Descritivo da central de gás (Levantamento em campo):							
Descritivo da central de gás (Levantamento em campo): PROTOCOLO: 325569							
- ABRIGO EXISTENTE, NENHUMA OBJEÇÃO;							
- CENTRAL PARA 02 B190; EM ÁREA ABERTA;							
- TUBULAÇÃO EXISTENTE;							
- MEDIÇÃO INDIVIDUAL, NÃO FOI MOSTRADO AS CAIXAS DE MEDIDORES;							
- 24 APARTAMENTOS;							
PARADA DO CAMINHÃO NA ÁREA VERDE, APROXIMADAMENTE 15m P/ ABASTECIMENTO;							
Fotos amplas da central de gás + adequações (Mínimo 2 fotos + adequações):							
							
Nome Projetista: ALEXANDRE SILVA		Nome Cliente: BRUNA		Tel.: -----			
ULTRAGAZ							

Projetista:
Alexandre Silva


Assinatura:
Alexandre

Cliente:
**TIROL EMPRE.
IMOBILIÁRIOS LTDA**

Assinatura:

Data:
22/07/2024

Nº. Protocolo:

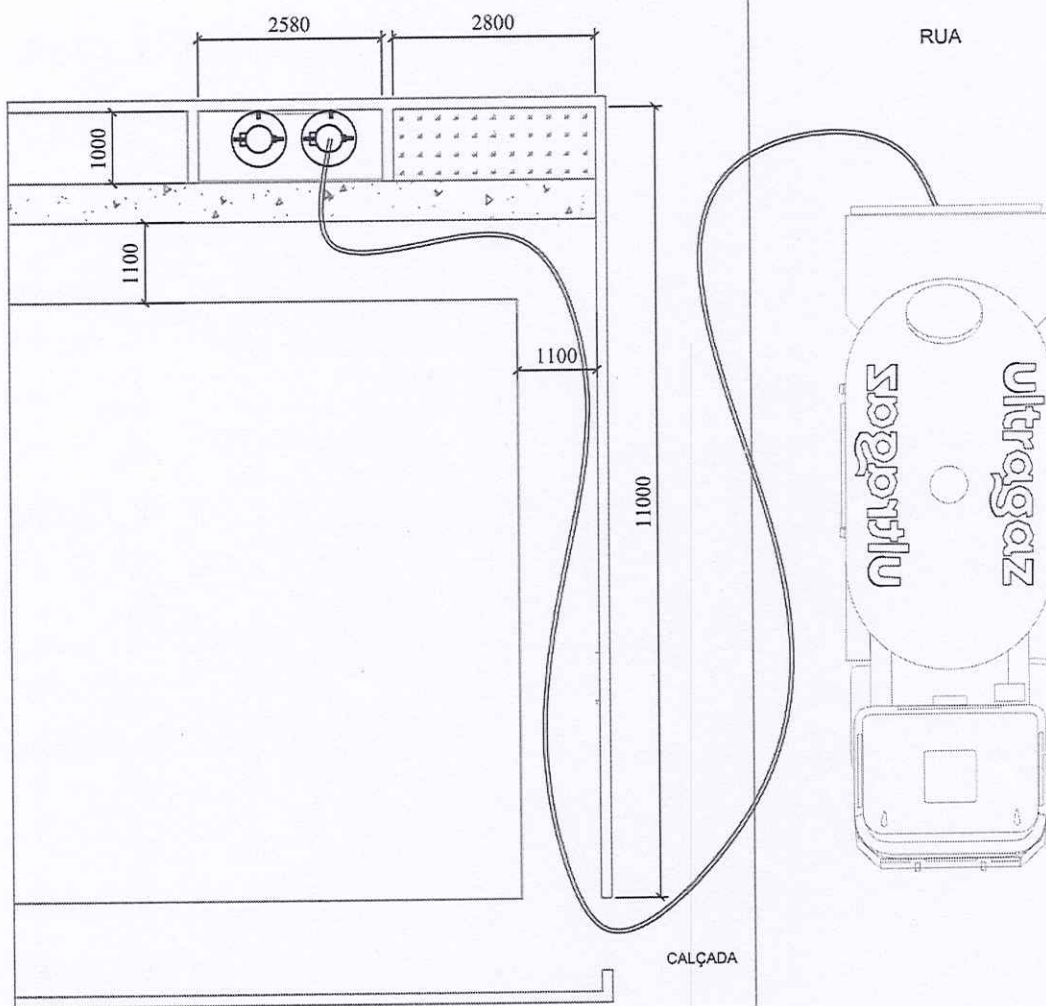

Projeta:
Alexandre Silva


Assinatura:
Alexandre

Cliente:
**TIROL EMPRE.
IMOBILIARIOS LTDA**

Assinatura:

Data:
22/07/2024

Nº Protocolo:

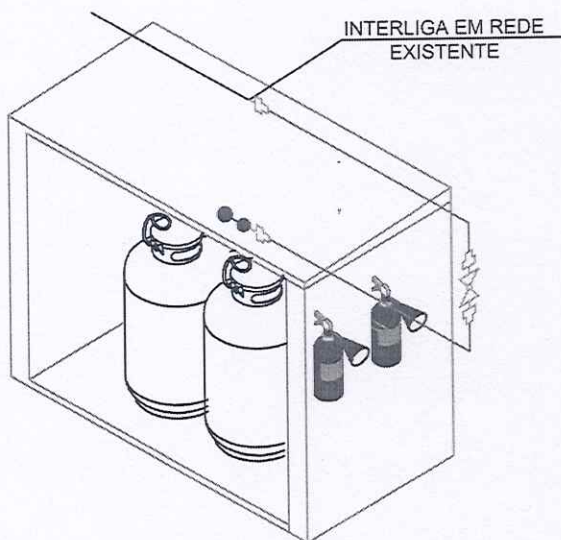

COD	Descrição	Unidade	Qtd.
2100041	KIT CENTRAL 02 X B190/B125	Central	1
3200037	PIG TAIL DE COBRE 1 4POL COMPR 800MM (P45P90B190)	Central	1
2300172	PLUG FERRO MALEAV 300LBS 3/4POL NPT	Central	1
5200027	BUCHA NYLON 10 C PARAFUSO	Central	10
5300213	SUORTE PARA COLETOR TIPO PAREDE	Central	2
5300703	CONECTOR MACHO P/GAS 20MM X 1/2 PRENSAR	Central	4
1100014	PLACA PROIBIDO FUMAR	Central	1
1100027	ADESIVO PARA CILINDRO - ULTRASYSTEM	Central	2
7900010	VASILHAME BRANCO B190 (420LBS) 190KG	Central	2
4900037	FITA TEFLON 3/4	Rede Principal	2
5300754	TUBO ALUMINIO P/GAS 20X2MM - TRATAMENTO U.V. (BRANCO)	Rede Principal	5
5200027	BUCHA NYLON 10 C PARAFUSO	Rede Principal	5
5200005	ABRACADEIRA GALVANIZADA TIPO D 1 2POL COM PORCAS	Rede Principal	5
5300664	COTOVELO P/GAS 20X20	Rede Principal	3
7300010	VALVULA DE ESFERA MONOBLOCO 1/2POL NPT 300LBS PR	Rede Principal	1
2300153	BUCHA REDUC FERRO MALEAV 300LBS 3 4 X 1 2POL NPT FCX 0008	Rede Principal	1

Nº DE PROJETO:

PROJETISTA: ALEXANDRE