


		REGISTRO DE PROJETO - LEVANTAMENTO TÉCNICO		CÓDIGO: RG-CO.22.05 REVISÃO: 02 PÁGINA: 1/4				
<input checked="" type="checkbox"/> NOVO CLIENTE		<input type="checkbox"/> AS BUILT		<input type="checkbox"/> ADEQUAÇÃO				
INFORMAÇÕES DO CLIENTE (LEVANTAMENTO EM CAMPO)								
RAZÃO SOCIAL: CONDOMINIO RESIDENCIAL VILLE FRANCHE								
ENDEREÇO: RUA MARQUES DO HERVAL				Nº: SN				
CIDADE: CAXIAS DO SUL		BAIRRO: TRAVESSAO MARTINS		CEP: 95270000				
Nº PROJETO: 03.0259.170241250.01-GE			BASE INSTALADA: 170241250.01					
Normas Aplicáveis:	x	NBR13523	x	NBR15526		NBR15358		NBR 14024
Outras normas:					Data da Visita	06/08/2024		
Descritivo da central de gás (Levantamento em campo):								
PROPOSTO: AMPLIAR 01 B 190								
Instalação de mais 01 b190 para passar o tanque será necessário remover os extintores que estão no corredor de acesso. Não foi encontrada nenhuma não conformidade que impossibilitem a instalação								
REGULARIZACAO CLIENTE:								
<ul style="list-style-type: none">SEM APONTAMENTOS.								
PRAZO:								
ACESSO TANQUES: CIENTE PRECISA REMOVER O EXTINTOR PARA PASSAR O TANQUE								
MELHORA DATA: SEGUNDA A SEXTA HORARIO COMERCIAL								
TEMPO DE OBRA: MEIO TURNO								
TRAJETO MANGUEIRA: 17 MTS								

Fotos amplas da central de gás + adequações (Mínimo 2 fotos + adequações):

Nome Projetista: ALEX

Nome Cliente:XXX

Tel.:-----

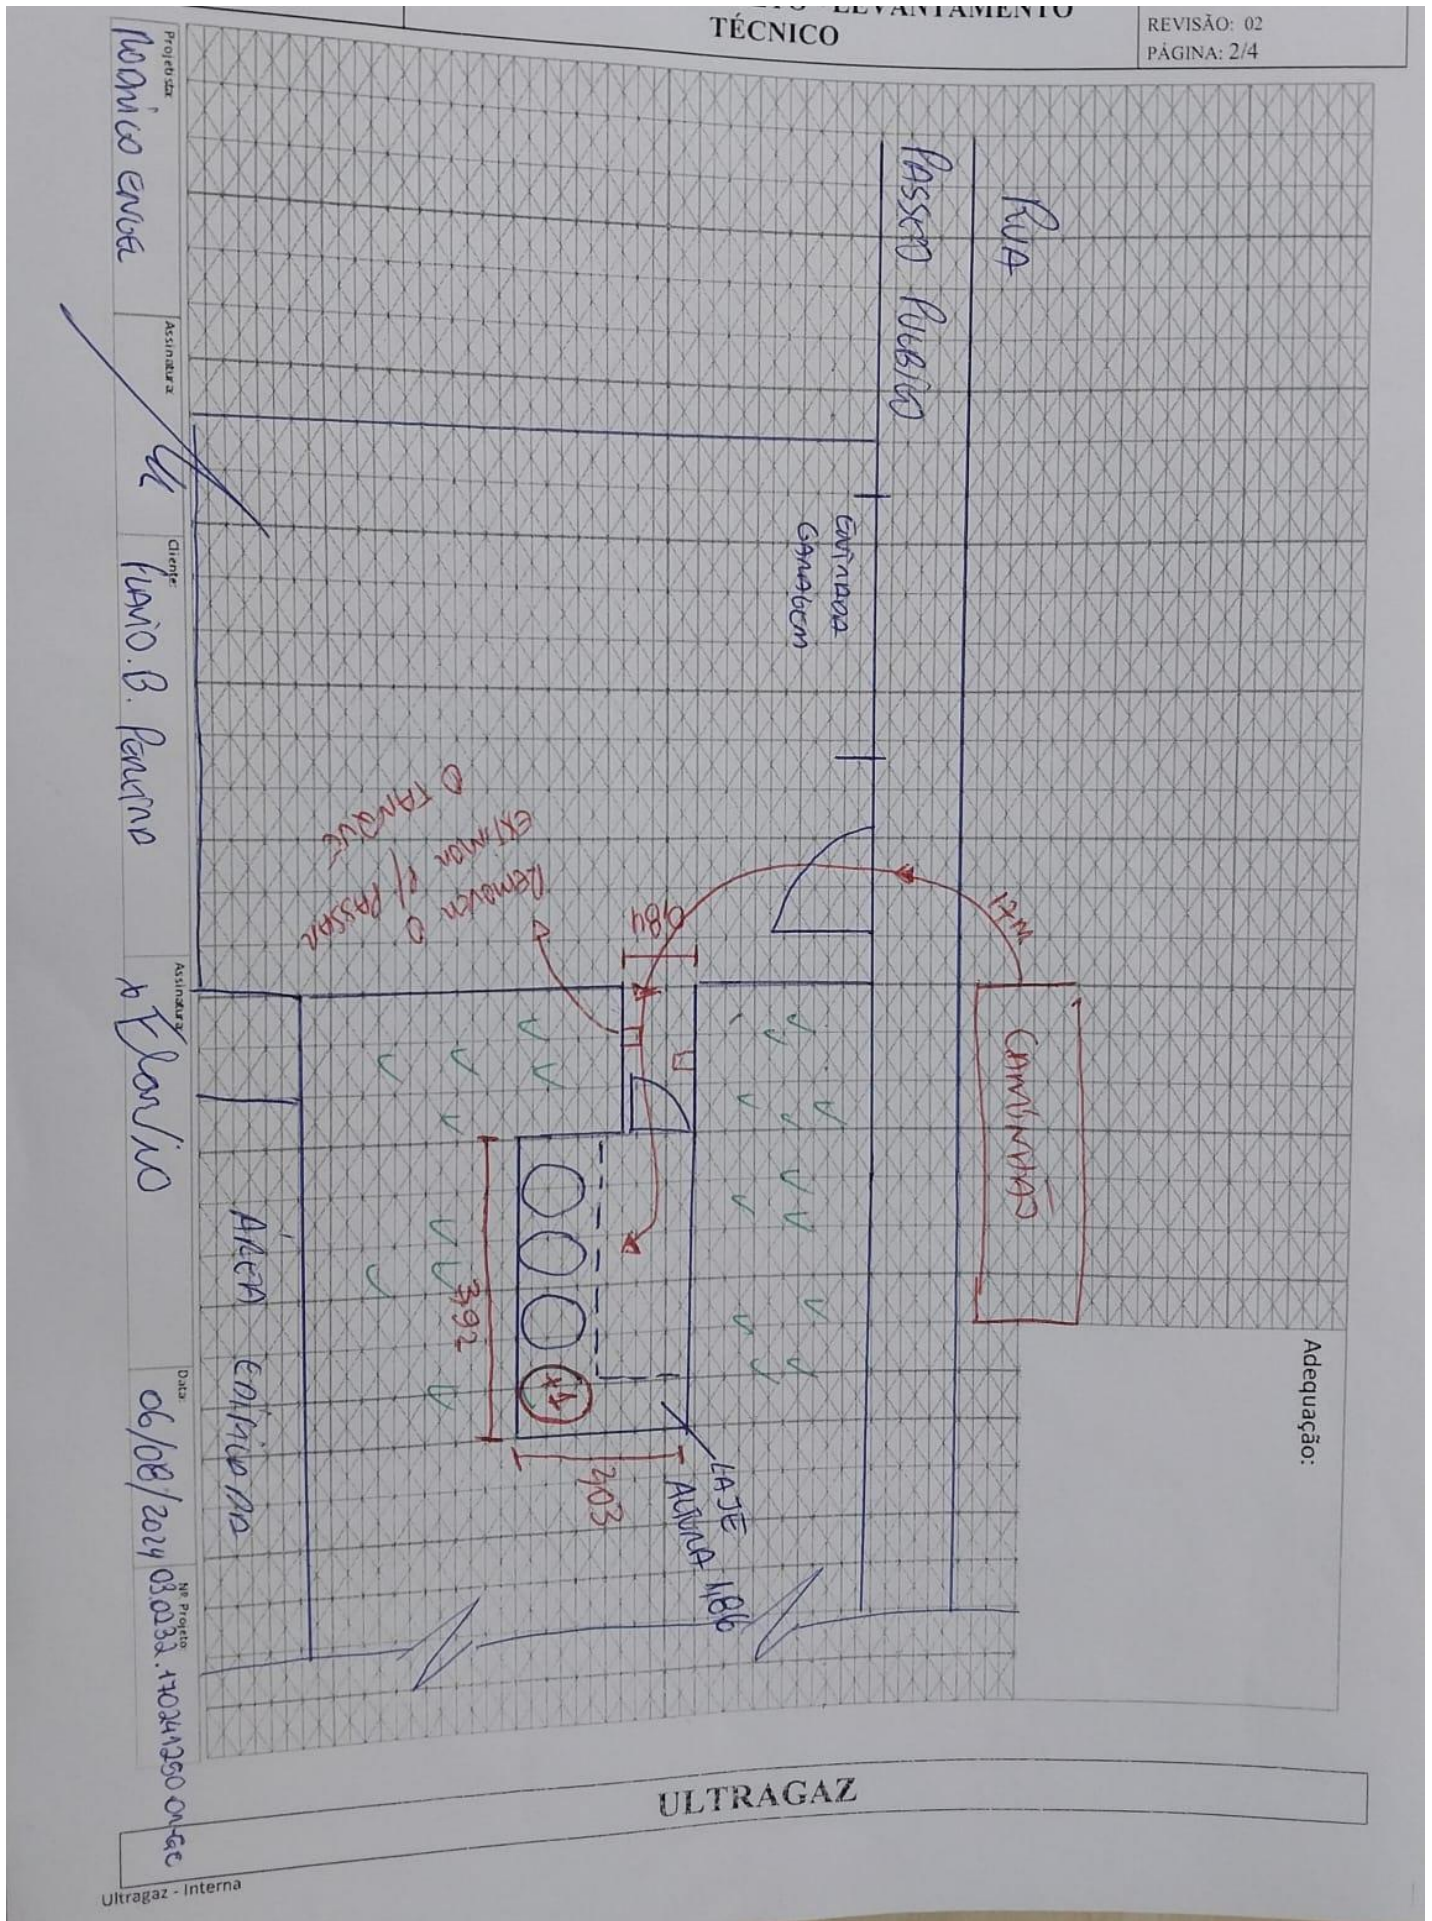

LISTA DE MATERIAIS DA OBRA			
CÓD. ORACLE	DESCRIÇÃO	UNIDADE	QTDE.
6800015	TUBO 3/4`` SCH S/C	MT	1
2200092	BUCHA RED 3/4`` X 1/2`` NPT 150# PR	UN	1
3200037	PIG TAIL COBRE 1/4 X 800MM P45,P90,P190	UN	1
7400019	VALVULA DE RETENCAO 1/2`` X 7/16``	UN	1
5300213	SUPORTE TIPO L PARA COLETOR	UN	1
5200027	BUCHA COM PARAFUSO 10 (TIJOLO FURADO)	UN	2
Nº DE PROJETO:	03.0259.170241250.01-GE	ASSINATURA DO PROJETISTA: RODRIGO	