



NOVO CLIENTE



AS BUILT



ADEQUAÇÃO

## INFORMAÇÕES DO CLIENTE (LEVANTAMENTO EM CAMPO)

RAZÃO SOCIAL: 383720 - RAFAEL GUASSELLI MOUTINHO

ENDEREÇO: RS 407 1961

Nº:

CIDADE: CAPAO DA CANOA - RS

BAIRRO: SANTO ANTONIO

CEP: 95555-000

Nº PROJETO:

BASE INSTALADA:

Normas Aplicáveis:

NBR13523

NBR15526

NBR15358

NBR 14024

Outras normas:

Data da Visita

09/08/2024

**Descritivo da central de gás (Levantamento em campo): PROTOCOLO: 383720**

CENTRAL PARA 2 B190;

REDE DE CONSUMO 27mts;

3 PONTOS DE CONSUMO;

PINTURA DE FAIXA;

PILARETE;

CONSTRUÇÃO DE CENTRAL + LAJE + REBOQUE + PORTÃO;

**Fotos amplas da central de gás + adequações (Mínimo 2 fotos + adequações):**

Nome Projetista:

Nome Cliente: RAFAEL

Tel.:



REGISTRO DE PROJETO - LEVANTAMENTO  
TÉCNICO

CODIGO: RG-CO.22.05  
REVISÃO: 01  
PÁGINA: 2/5


Projeto: **Esthevam Alvico**

Assinatura: **Esthevam**

Cliente: **RAFAEL GUASSELLI**

Data: **09/08/2024**

Nº Projeto: **383720**

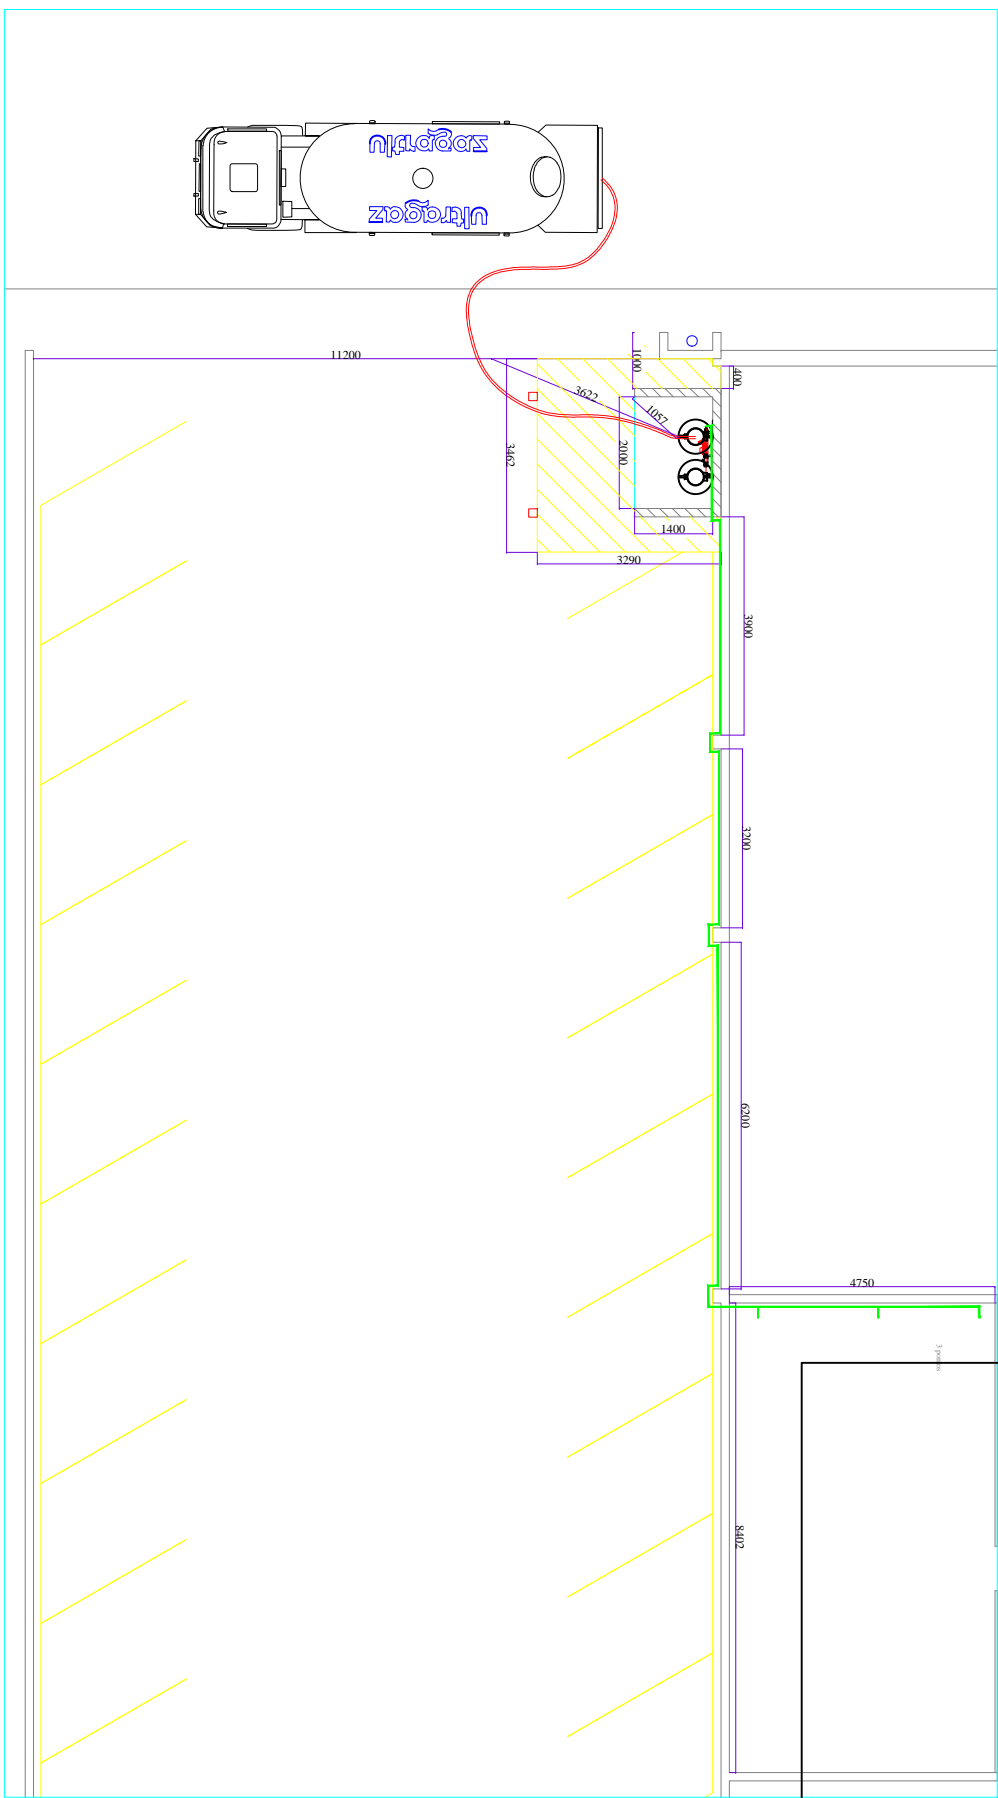

Adequação:

ULTRAGAZ/BRASILGÁS


Projeto: Esthevam Alvico

Assinatura: Esthevam

Cliente: RAFAEL GUASSELLI

Data: 09 / 08 / 2024

Nº Projeto: 383720

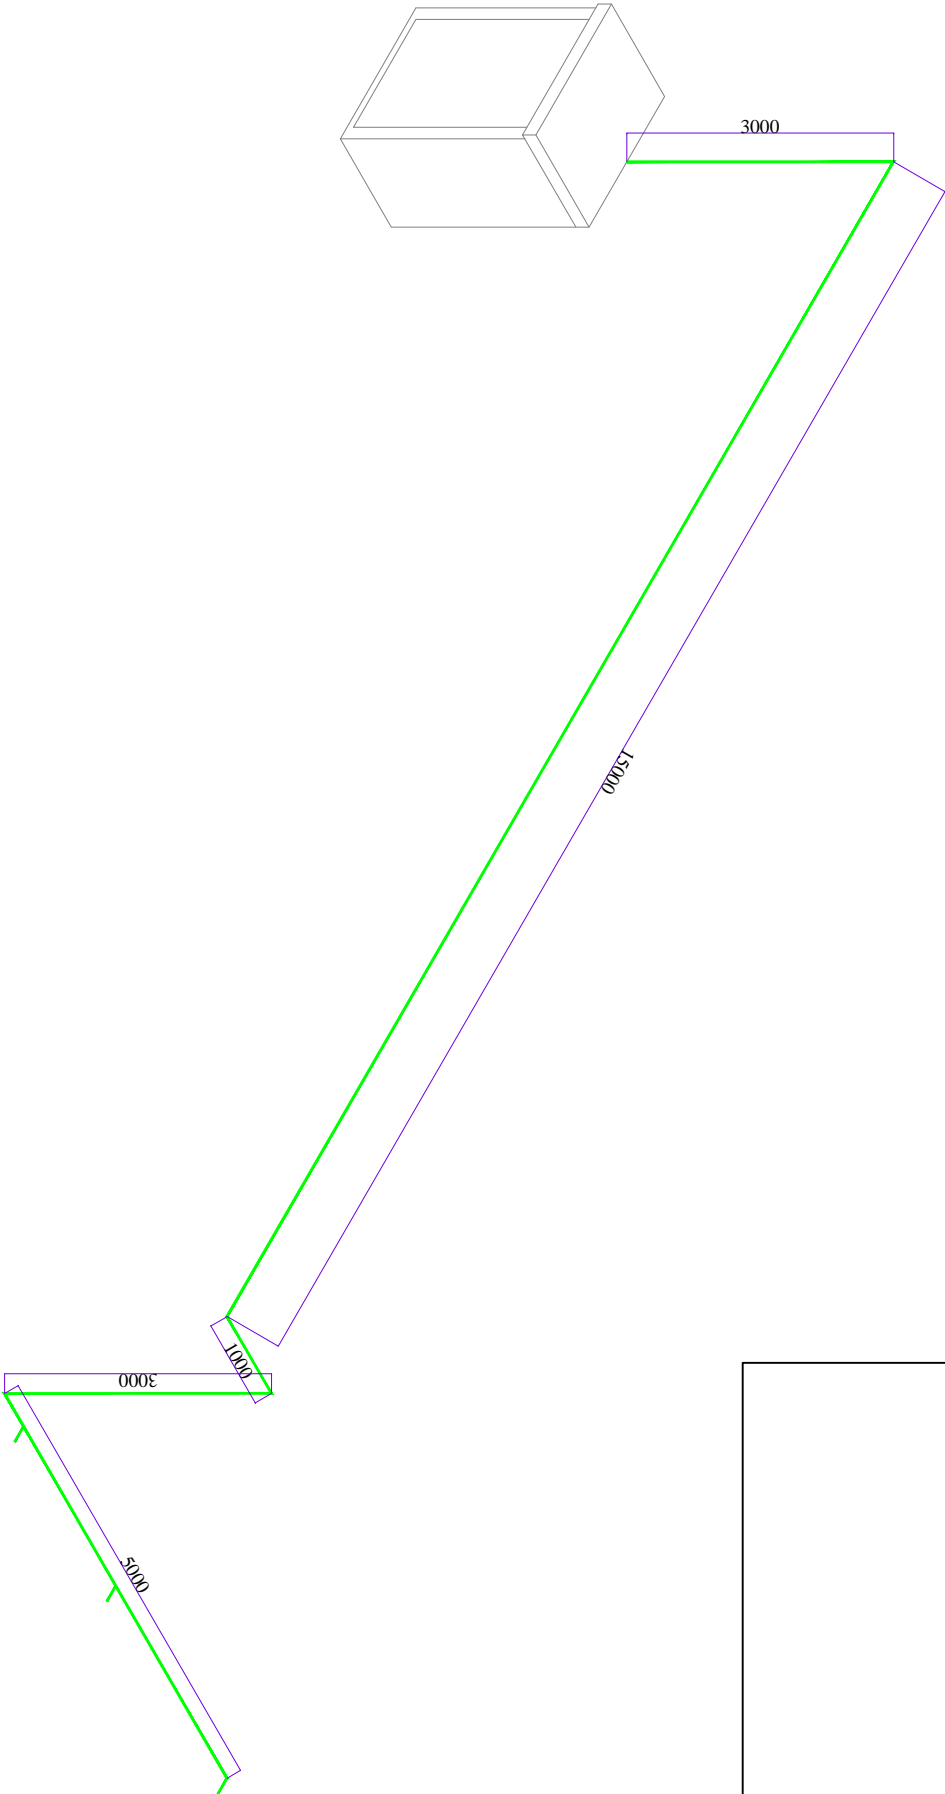

Adequação:

Projeto:

Esthevam Alvico

Assinatura:

Esthevam

Cliente:

RAFAEL GUASSELLI


Assinatura:

Data:

09 / 08 / 2024

Nº Projeto:

383720

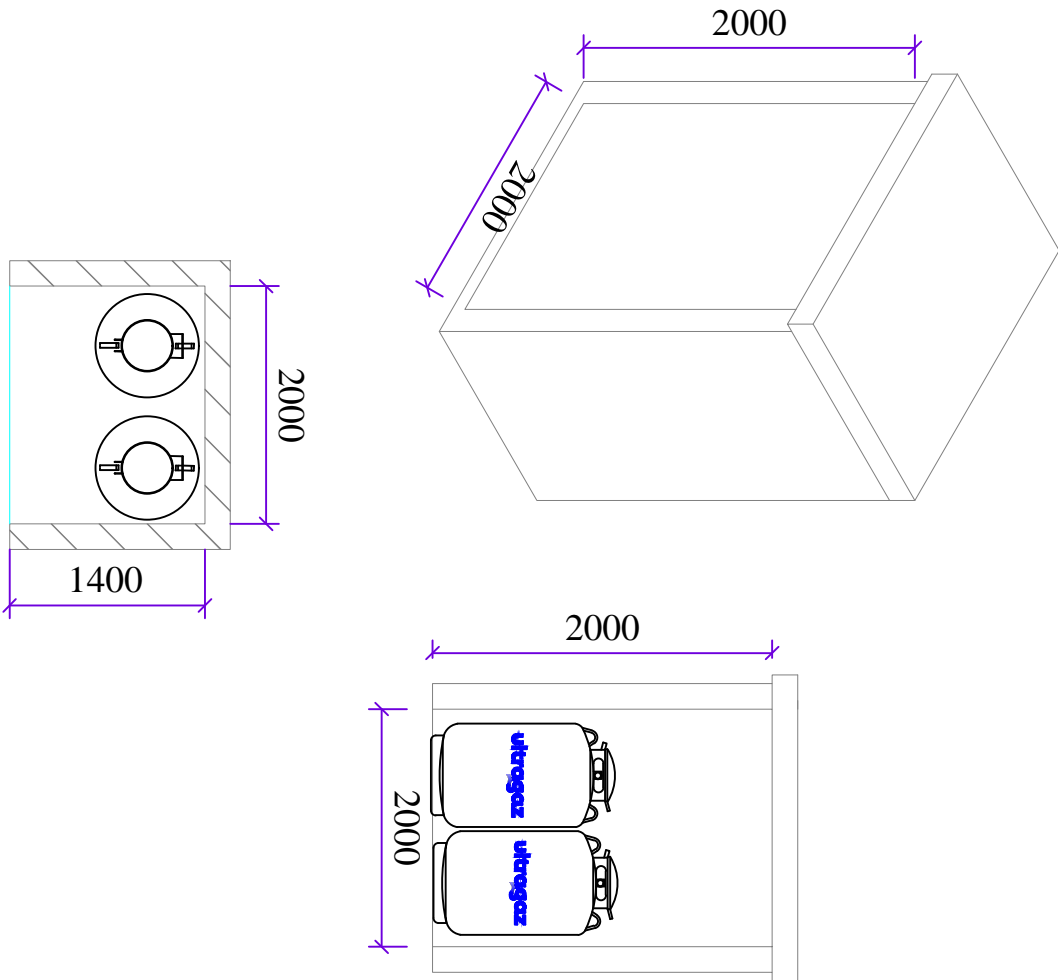

- NÃO UTILIZAR MATERIAL COMBUSTÍVEL NA ESTRUTURA DO TELHADO.
  - PORTÃO OU PORTA METÁLICO DE ABRIR OU CORRER, VENTILADO PERMANENTEMENTE.
  - A CENTRAL DEVERÁ SE CONSTRUIDA, DE PREFERENCIA AO NIVEL DO PISO CIRCUNDANTE OU NO MAXIMO A 30CM DE ALTURA.
  - CONSTRUIR PAREDE E LAJE RESISTENTES AO FOGO POR 2:00 HORAS COM ALTURA MÍNIMA DE 2.00m.
  - AS PAREDES E LAJE DEVEM SER REBOCADS E TER NO MINIMO 17cm DE ESPESSURA (JA COM REBOCO).
- CONTRAPISO DE CONCRETO NIVELADO EM TODA EXTENSÃO DO ABRIGO.
- PESO DE CADA VASILHAME: 200kg  
CAPACIDADE DO RECIPIENTE: 190kg

COD	Descrição	Unidade	Qtd.
2100041	KIT CENTRAL 02 X B190/B125	Central	1
3200037	PIG TAIL DE COBRE 1 4POL COMPR 800MM (P45P90B190)	Central	2
5200027	BUCHA NYLON 10 C PARAFUSO	Central	10
5300213	SUORTE PARA COLETOR TIPO PAREDE	Central	2
5300703	CONECTOR MACHO P/GAS 20MM X 1/2 PRENSAR	Central	4
1100014	PLACA PROIBIDO FUMAR	Central	1
3600001	EXTINTOR 20 - B:C	Central	2
1100027	ADESIVO PARA CILINDRO - ULTRASYSTEM	Central	2
<b>7900010</b>	<b>VASILHAME BRANCO B190 (420LBS) 190KG</b>	<b>Central</b>	<b>2</b>
9999999	REGISTRO BONGAS ART G 358 N 04 90GRAUS DE 1 2POL X 1 2POL (MACHO/FEMEA)	Rede Principal	3
4900037	FITA TEFLON 3/4	Rede Principal	2
5300754	TUBO ALUMINIO P/GAS 20X2MM - TRATAMENTO U.V. (BRANCO)	Rede Principal	27
5200027	BUCHA NYLON 10 C PARAFUSO	Rede Principal	27
5200005	ABRACADEIRA GALVANIZADA TIPO D 1 2POL COM PORCAS	Rede Principal	27
5300664	COTOVELO P/GAS 20X20	Rede Principal	6
7300010	VALVULA DE ESFERA MONOBLOCO 1/2POL NPT 300LBS PR	Rede Principal	1
5300679	TEE FEMEA P/GAS 20MM X 1/2	Rede Principal	2
5300685	COTOVELO FEMEA P/GAS 1/2X20 PRENSAR	Rede Principal	1
7700020	VALVULA UGV-1 - 1/2	Rede Principal	3
2900108	ADAPTADOR P FOGAO DAKO CONEXAO BICO DE MAMDEIRA	Interligação	3
9999999	PIG TAIL FLEXIVEL CONFLEX T1 1 2 POL COMPRIM <b>1200</b> MM	Interligação	3
9999999	REGULADOR PRESSAO 2 ESTAGIO CE BORB P13 CS 1/2" PE 1 5 BAR PS 280MMCA VAZ 5KG H (ALIANÇA)	Interligação	3

Nº DE PROJETO:

PROJETISTA: