



NOVO CLIENTE



AS BUILT



ADEQUAÇÃO

## INFORMAÇÕES DO CLIENTE (LEVANTAMENTO EM CAMPO)

RAZÃO SOCIAL: 350176 - TORINO INDUSTRIA DE REFEICOES EMPRESARIAIS LTDA - ME

ENDEREÇO: RUA FLAVIO FRANCISCO BELLINI 580

Nº:

CIDADE: CAXIAS DO SUL

BAIRRO: SAO CIRO

CEP: 95098-170

Nº PROJETO:

BASE INSTALADA:

Normas Aplicáveis:

NBR13523

NBR15526

NBR15358

NBR 14024

Outras normas:

Data da Visita

11/07/2024

**Descrição da central de gás (Levantamento em campo): PROTOCOLO: 350176**


- CLIENTE POSSUI ABRIGO PRÉ MOLDADO EXISTENTE;
- CENTRAL PARA 01 B190; EM ÁREA ABERTA;
- TUBULAÇÃO Á SER INSTALADA, APROXIMADAMENTE 15m DE REDE MULTICAMADAS Ø20mm;
- PONTOS DE CONSUMO EXISTENTE;
- PARADA DO CAMINHÃO NA RUA INTERNA, APROXIMADAMENTE 5m P/ ABASTECIMENTO;

**Fotos amplas da central de gás + adequações (Mínimo 2 fotos + adequações):**


Nome Projetista: ESTHEVAM

Nome Cliente: TORINO

Tel.:

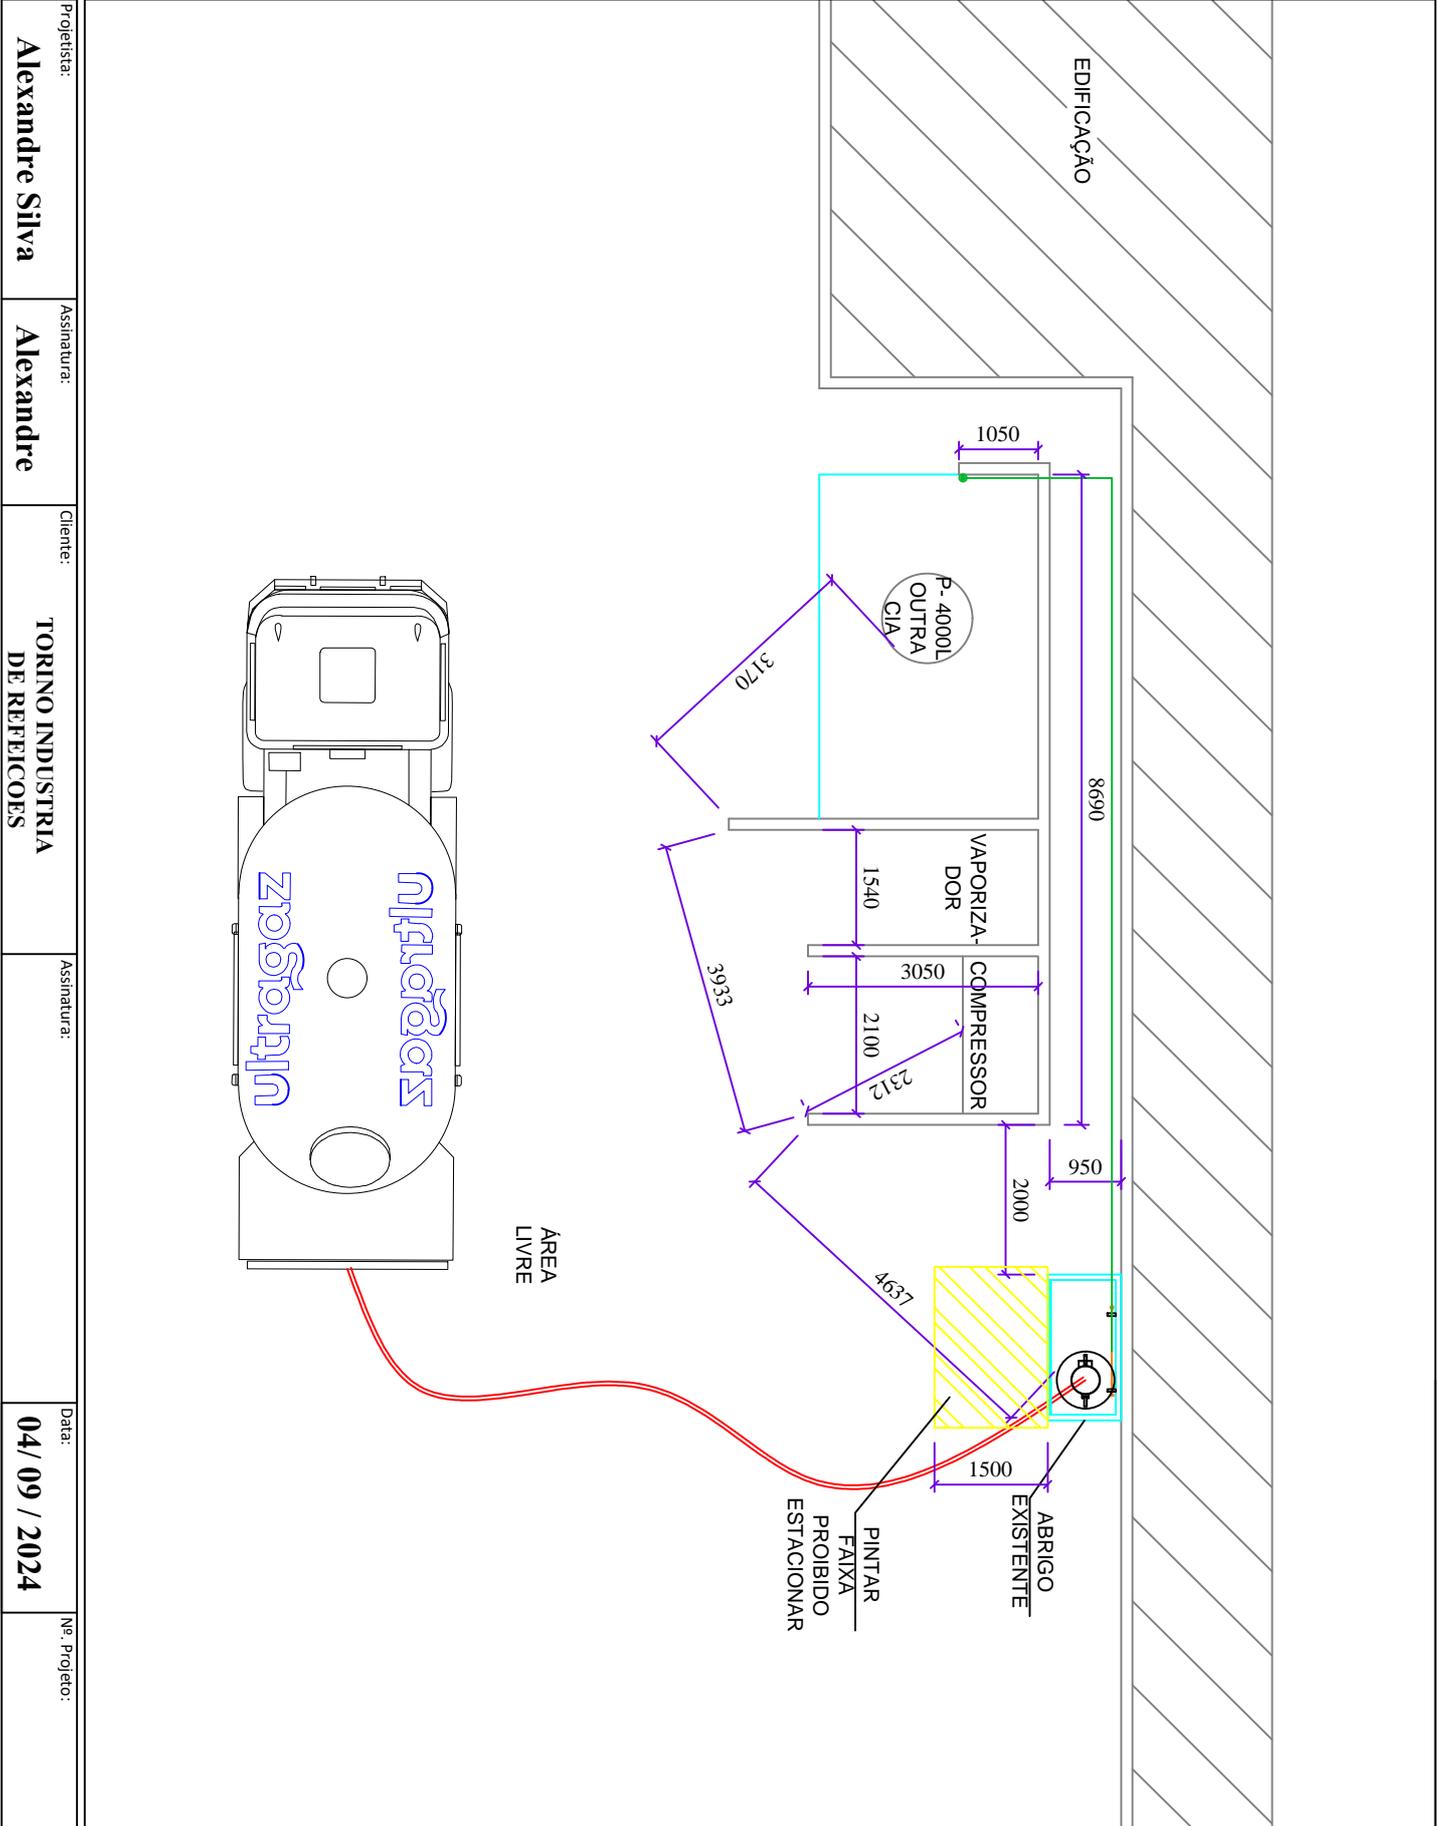

Projetista:	Assinatura:	Cliente:	Assinatura:	Data:	Nº Projeto:
Alexandre Silva	Alexandre	TORINO INDUSTRIA DE REFELCOES		04 / 09 / 2024	

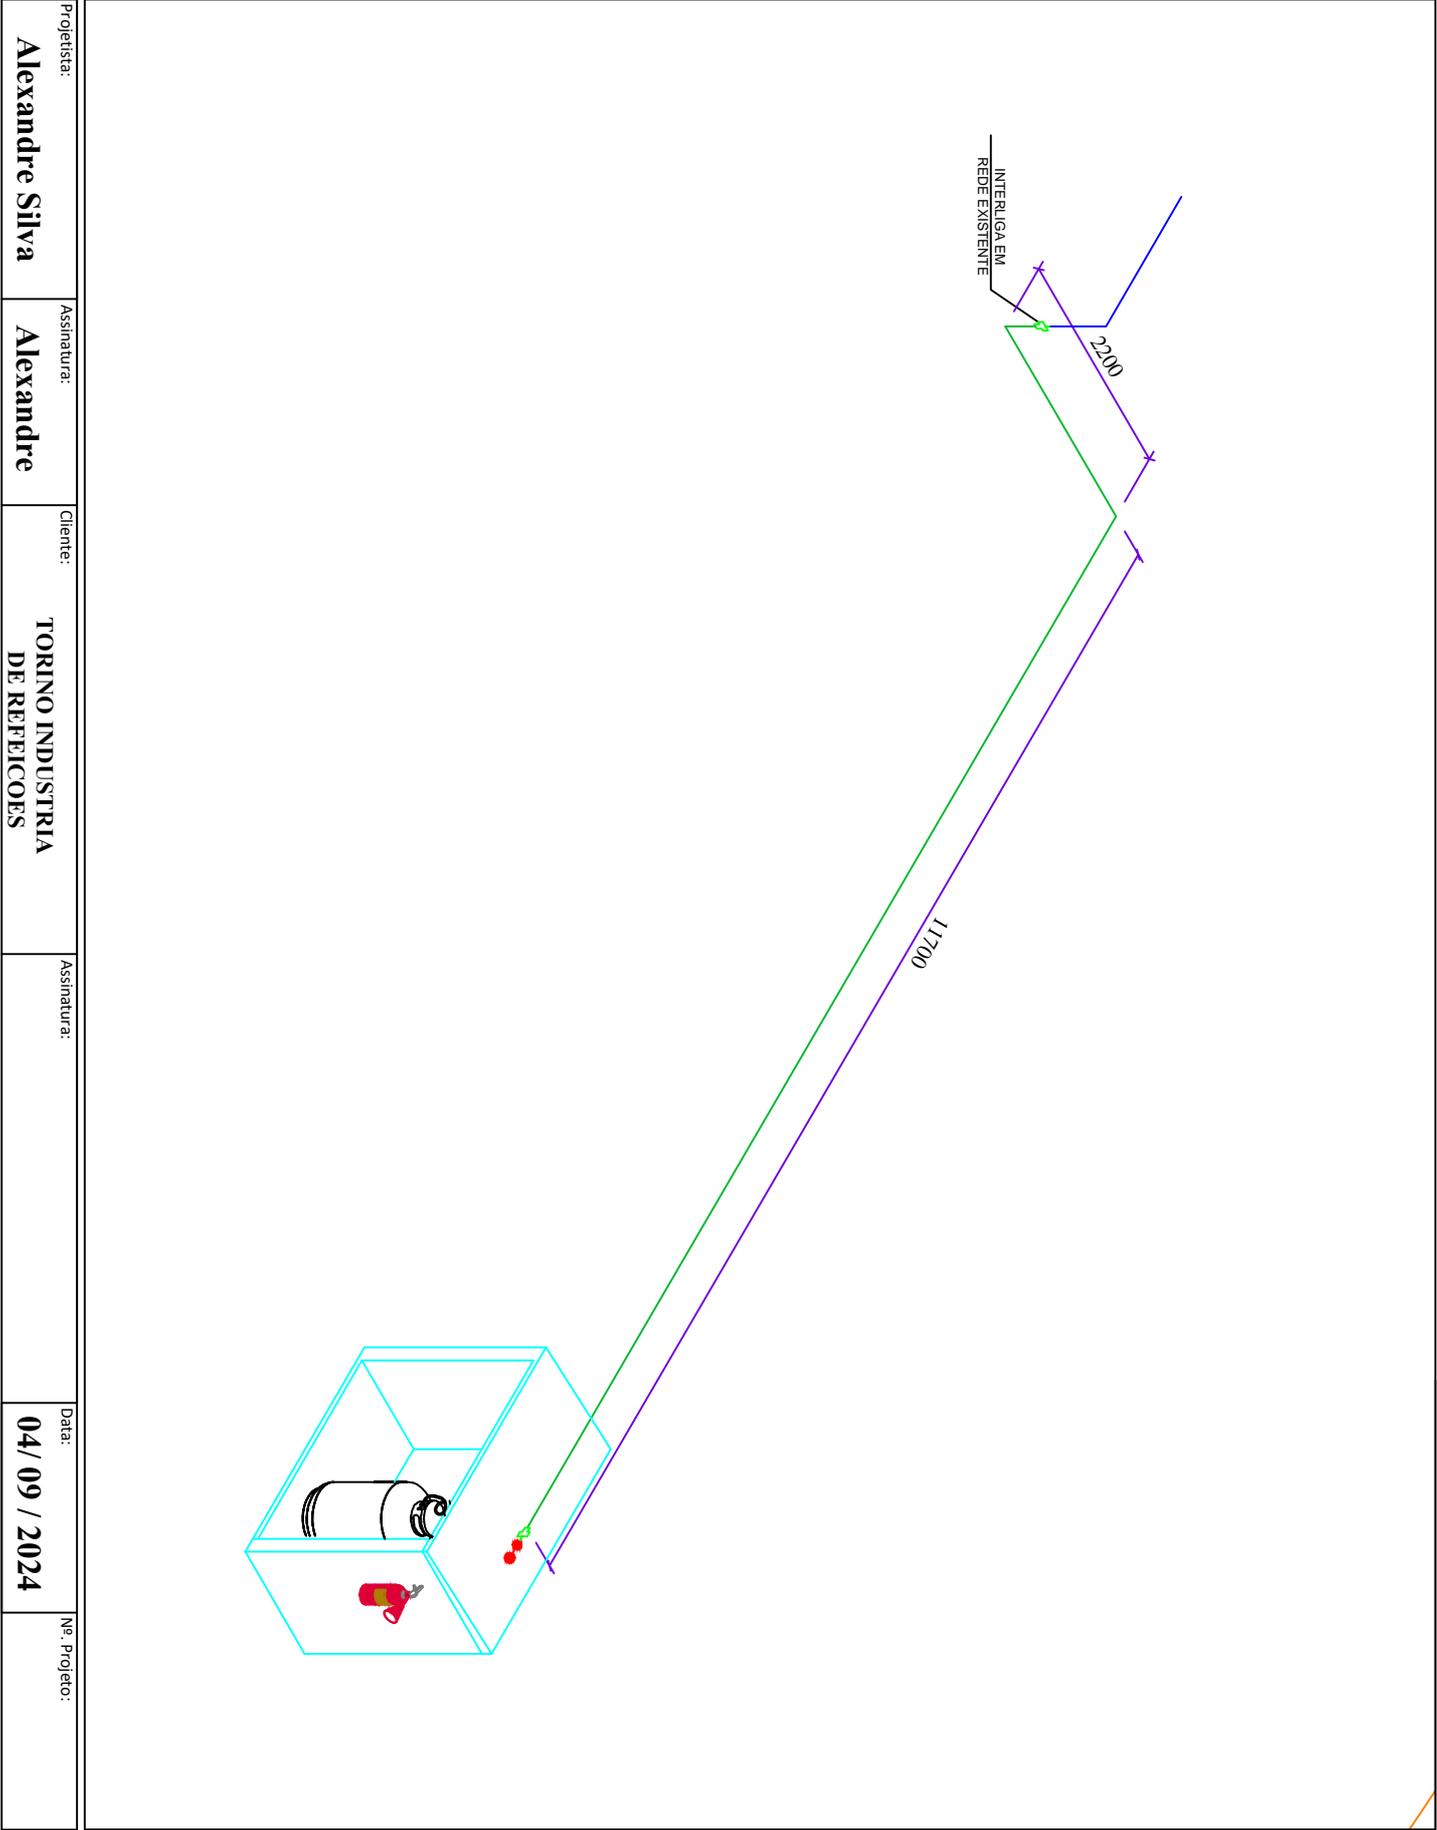

COD	Descrição	Unidade	Qtd.
2100041	KIT CENTRAL 02 X B190/B125	Central	1
3200037	PIG TAIL DE COBRE 1 4POL COMPR 800MM (P45P90B190)	Central	1
2300172	PLUG FERRO MALEAV 300LBS 3/4POL NPT	Central	1
5200027	BUCHA NYLON 10 C PARAFUSO	Central	10
5300213	SUPORE PARA COLETOR TIPO PAREDE	Central	2
5300703	CONECTOR MACHO P/GAS 20MM X 1/2 PRENSAR	Central	3
1100014	PLACA PROIBIDO FUMAR	Central	1
3600001	EXTINTOR 20 - B:C	Central	1
1100027	ADESIVO PARA CILINDRO - ULTRASYSTEM	Central	1
<b>7900010</b>	<b>VASILHAME BRANCO B190 (420LBS) 190KG</b>	<b>Central</b>	<b>1</b>
5300754	TUBO ALUMINIO P/GAS 20X2MM - TRATAMENTO U.V. (BRANCO)	Rede Principal	14
5200027	BUCHA NYLON 10 C PARAFUSO	Rede Principal	14
5200005	ABRACADEIRA GALVANIZADA TIPO D 1 2POL COM PORCAS	Rede Principal	14
5300697	CONECTOR FEMEA P/GAS 20MM X 1/2	Rede Principal	1
5300664	COTOVELO P/GAS 20X20	Rede Principal	5
7300010	VALVULA DE ESFERA MONOBLOCO 1/2POL NPT 300LBS PR	Rede Principal	1
2300153	BUCHA REDUC FERRO MALEAV 300LBS 3 4 X 1 2POL NPT FCX 0008	Rede Principal	1
2300140	BUCHA REDUC FERRO MALEAV 300LBS 1 X 1/2 POL NPT	Rede Principal	1

Nº DE PROJETO: **350176**

PROJETISTA: ESTHEVAM