



NOVO CLIENTE



AS BUILT



ADEQUAÇÃO

INFORMAÇÕES DO CLIENTE (LEVANTAMENTO EM CAMPO)

RAZÃO SOCIAL: 365075 - CAFE DO BETO LANCHERIA LTDA - ME

ENDEREÇO: RUA LUIZ MICHELON 1508

Nº:

CIDADE: CAXIAS

BAIRRO: TIROL

CEP: 95074001

Nº PROJETO:

BASE INSTALADA:


Normas Aplicáveis:	NBR13523	NBR15526	NBR15358	NBR 14024
--------------------	----------	----------	----------	-----------

Outras normas:	Data da Visita	05/08/2024
----------------	----------------	------------

Descritivo da central de gás (Levantamento em campo): PROTOCOLO: 365075

- ABRIGO ULTRAPRONTO;
- CENTRAL PARA 1 B190;EM ÁREA ABERTA;
- INTERLIGAÇÃO EM REDE EXISTENTE;
- PONTOS DE CONSUMO EXISTENTE, CLIENTE NÃO MOSTROU;
- PARADA DO CAMINHÃO NA RUA, APROXIMADAMENTE 10M PARA ABASTECIMENTO;


Fotos amplas da central de gás + adequações (Mínimo 2 fotos + adequações):

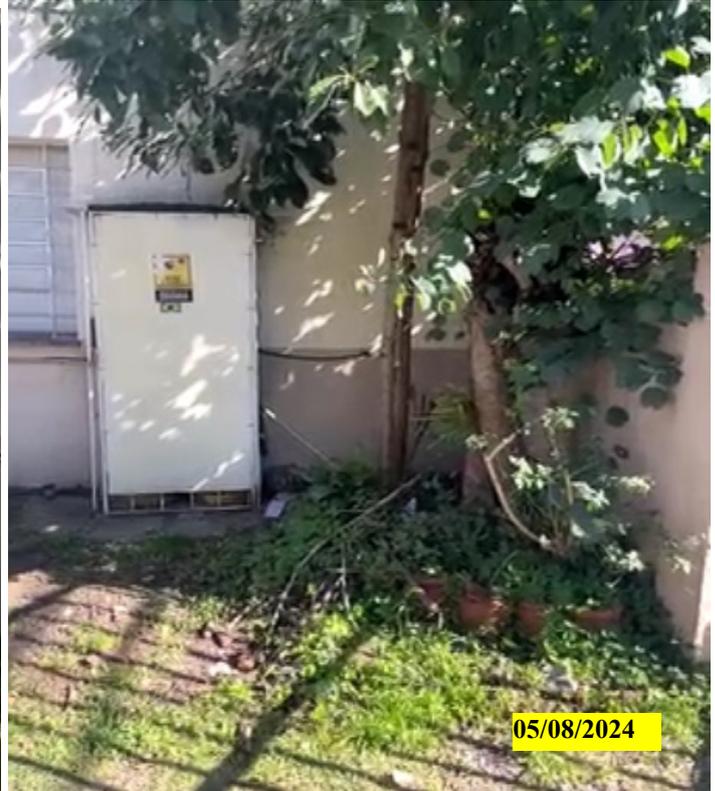


Nome Projetista: ALEXANDRE

Nome Cliente: CAFE

Tel.:

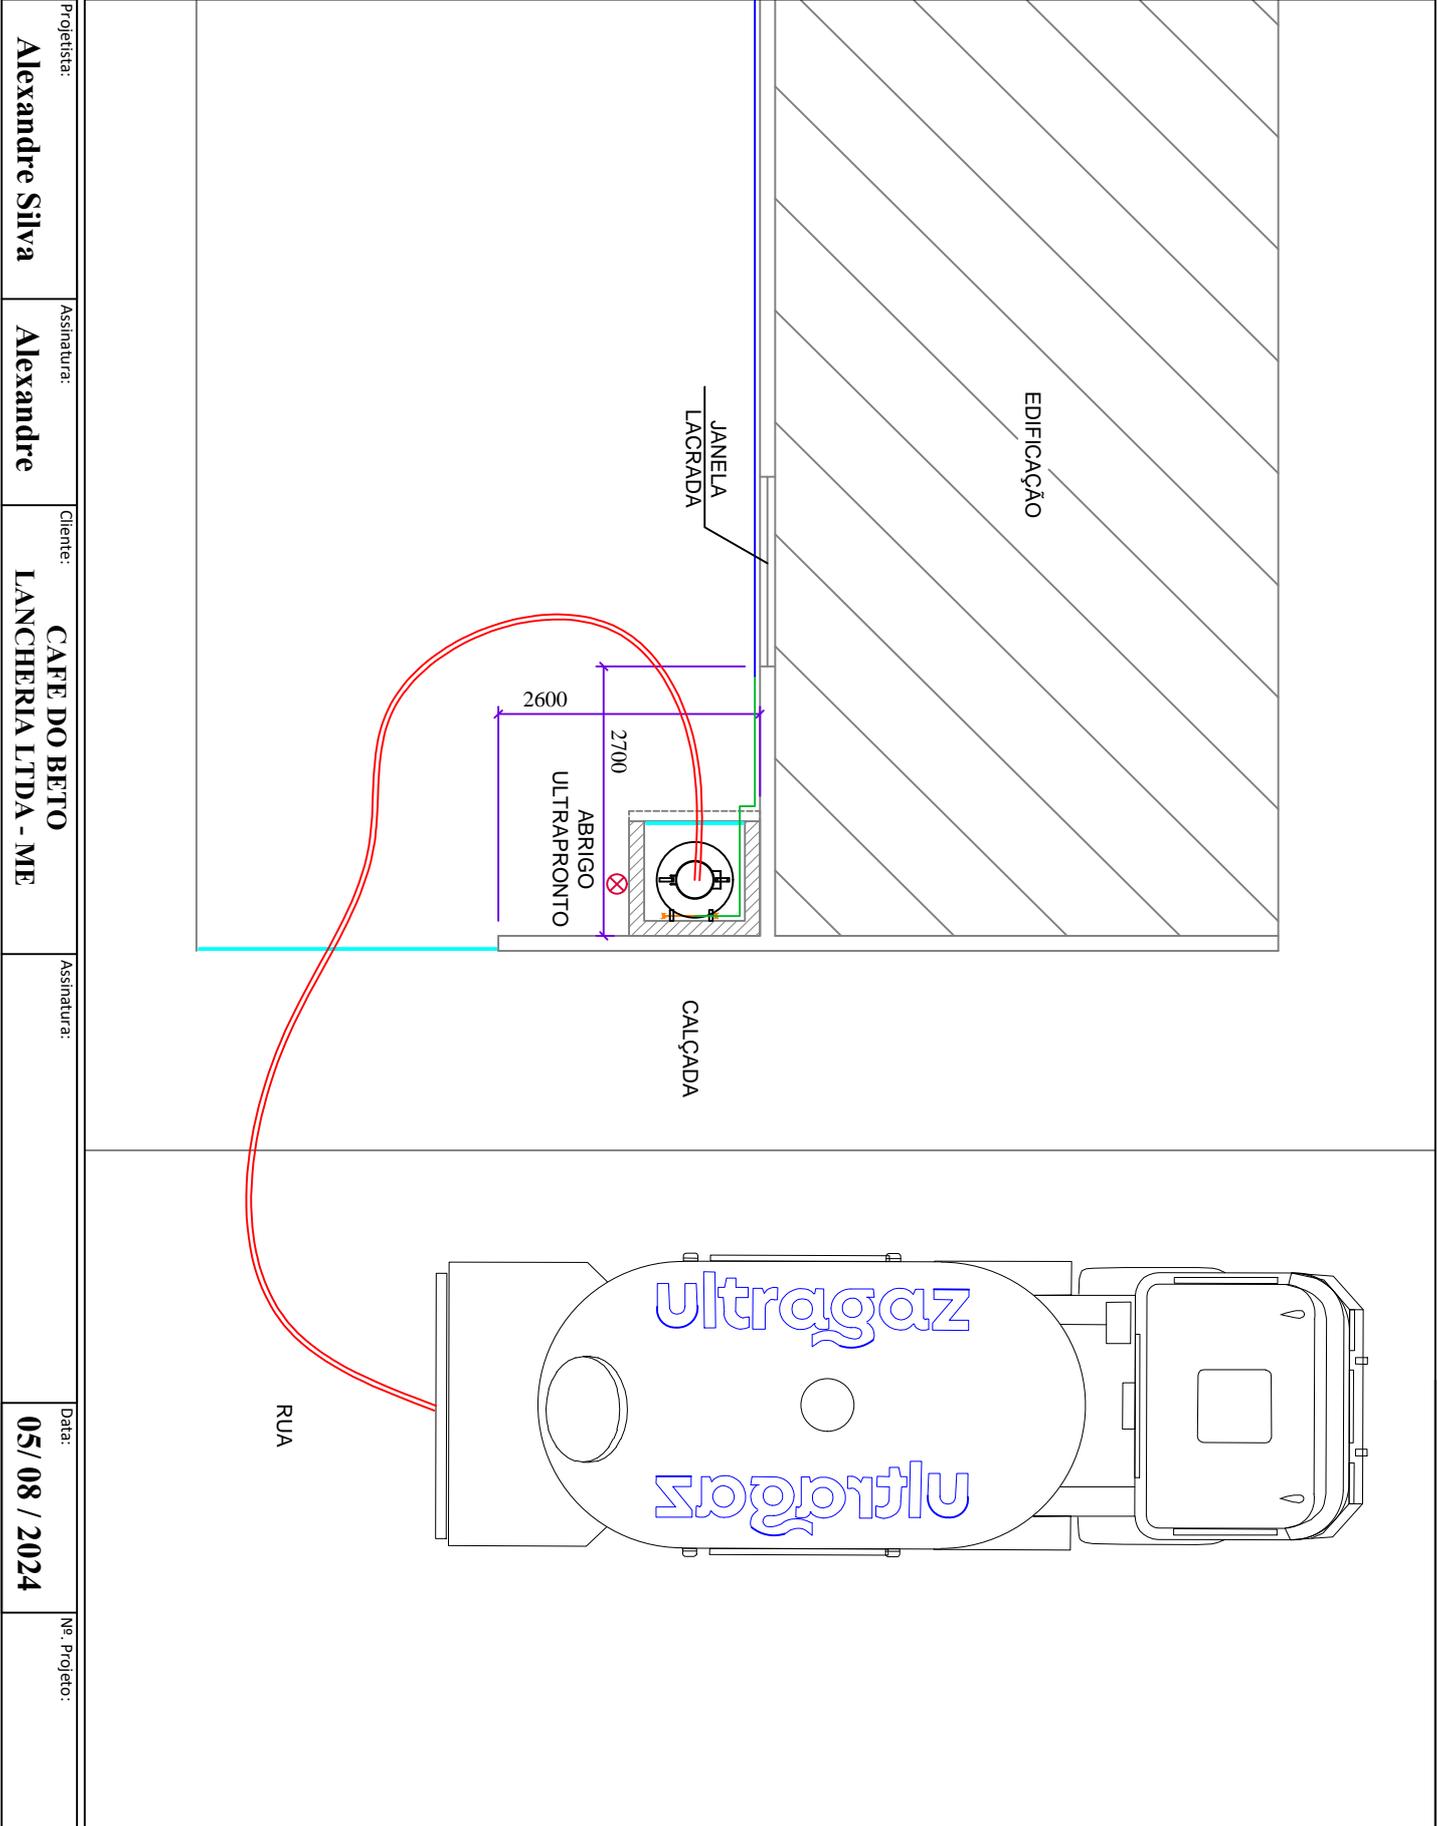

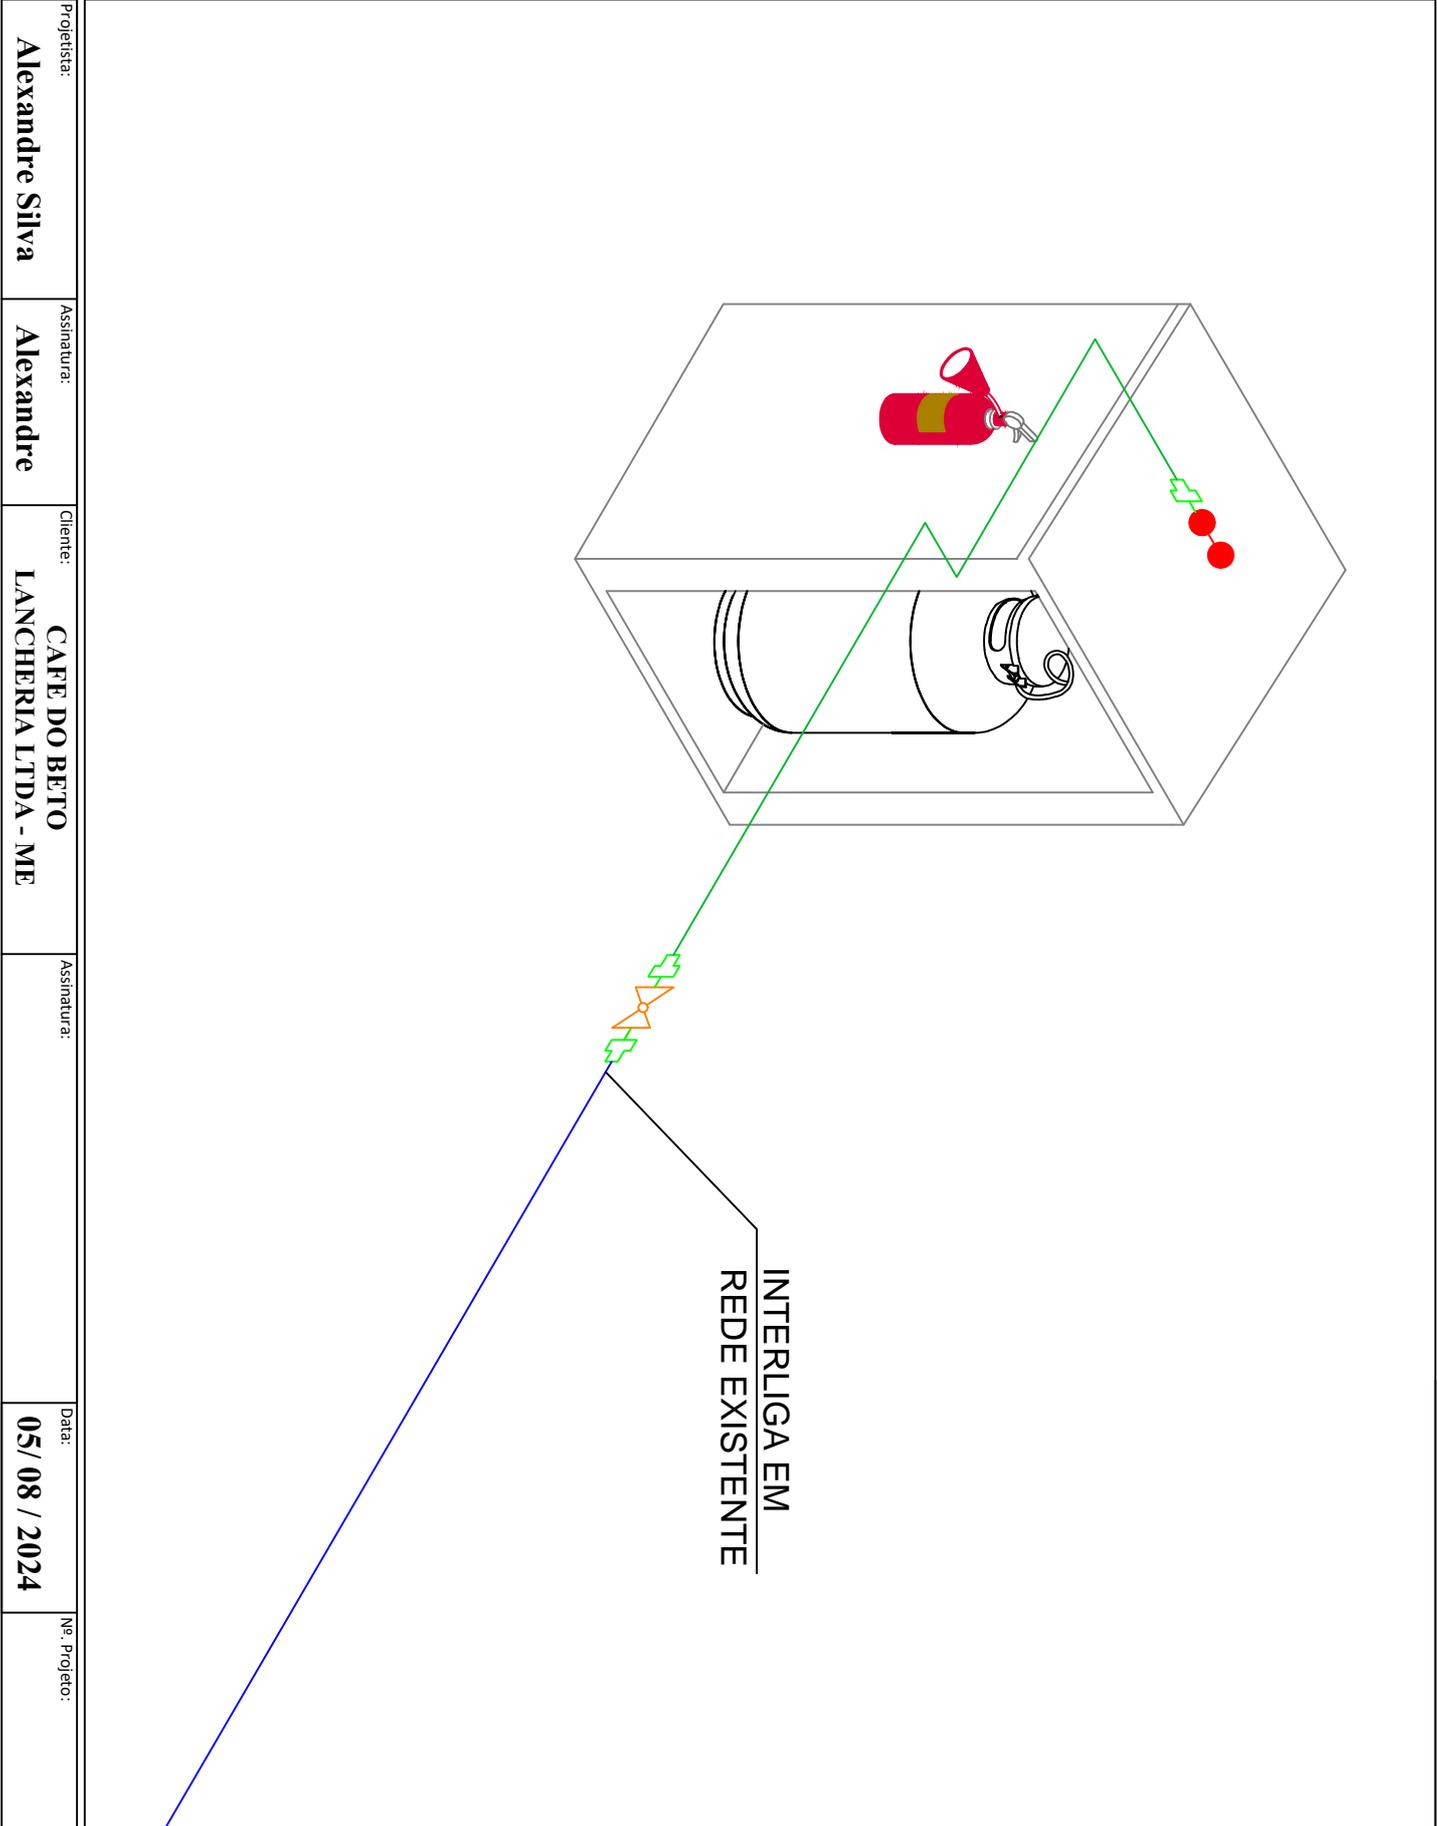

COD	Descrição	Unidade	Qty.
2100041	KIT CENTRAL 02 X B190/B125	Central	1
3200037	PIG TAIL DE COBRE 1 4POL COMPR 800MM (P45P90B190)	Central	1
2300172	PLUG FERRO MALEAV 300LBS 3/4POL NPT	Central	1
5200027	BUCHA NYLON 10 C PARAFUSO	Central	10
5300213	SUPORTE PARA COLETOR TIPO PAREDE	Central	2
5300703	CONECTOR MACHO P/GAS 20MM X 1/2 PRENSAR	Central	3
1100014	PLACA PROIBIDO FUMAR	Central	1
3600001	EXTINTOR 20 - B:C	Central	1
1100027	ADESIVO PARA CILINDRO - ULTRASYSTEM	Central	1
7900010	VASILHAME BRANCO B190 (420LBS) 190KG	Central	1
4900037	FITA TEFLON 3/4	Rede Principal	1
5300754	TUBO ALUMINIO P/GAS 20X2MM - TRATAMENTO U.V. (BRANCO)	Rede Principal	5
5200027	BUCHA NYLON 10 C PARAFUSO	Rede Principal	5
5200005	ABRACADEIRA GALVANIZADA TIPO D 1 2POL COM PORCAS	Rede Principal	5
5300664	COTOVELO P/GAS 20X20	Rede Principal	2
7300010	VALVULA DE ESFERA MONOBLOCO 1/2POL NPT 300LBS PR	Rede Principal	1

N° DE PROJETO:

PROJETISTA: