



NOVO CLIENTE



AS BUILT



ADEQUAÇÃO

INFORMAÇÕES DO CLIENTE (LEVANTAMENTO EM CAMPO)

RAZÃO SOCIAL: 389638 - CONDOMINIO EDIFICIO SAN DIEGO

ENDEREÇO: RUA AMELIA TELLES 575

Nº:

CIDADE: PORTO ALEGRE

BAIRRO: PETROPOLIS

CEP: 90460-070

Nº PROJETO:

BASE INSTALADA:

Normas Aplicáveis: NBR13523 NBR15526 NBR15358 NBR 14024

Outras normas: Data da Visita 16/08/2024

Descritivo da central de gás (Levantamento em campo): PROTOCOLO: 389638CENTRAL PARA 2B 190;
INTERLIGAÇÃO;
MEDIÇÃO INDIVIDUAL PARA 13 APTS;
AMPLIAÇÃO DE 3MT DE REDE;**Fotos amplas da central de gás + adequações (Mínimo 2 fotos + adequações):**

Nome Projetista: RICARDO

Nome Cliente: CONDOMINIO

Tel.:

Projetista:
Ricardo Augusto



Assinatura:
Ricardo

Cliente:
CONDOMINIO EDIFICIO SAN DIEGO

Assinatura:

Data:
16/08/2024

Nº. Projeto:
389638

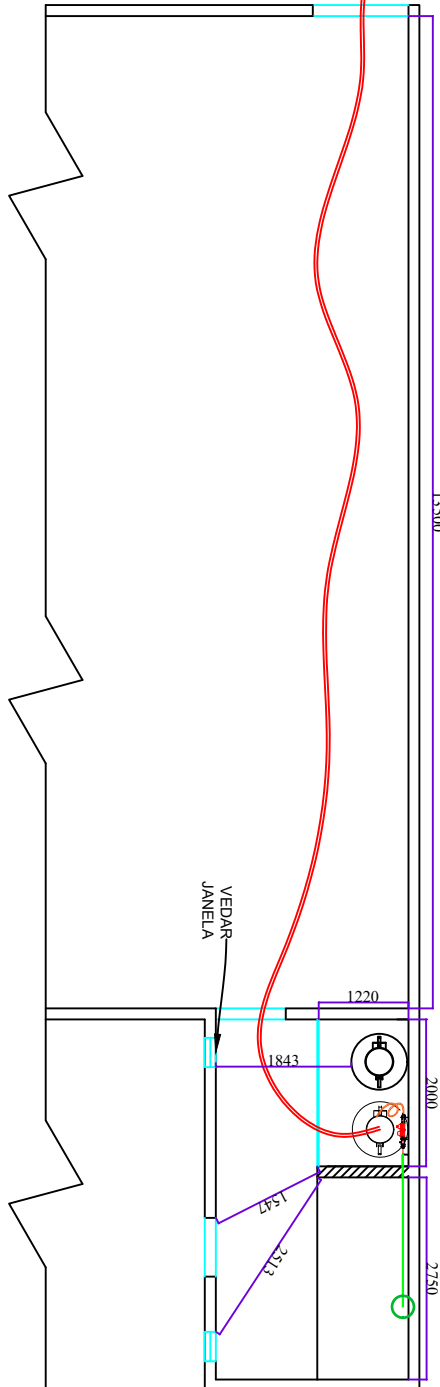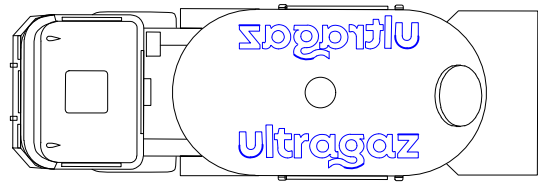

Projetista: Ricardo Augusto	Assinatura: Ricardo	Cliente: CONDOMINIO EDIFICIO SAN DIEGO	Assinatura:	Data: 16/08/2024	Nº. Projeto: 389638
---------------------------------------	-------------------------------	--	-------------	----------------------------	-------------------------------

Projetista: Ricardo Augusto	Assinatura: Ricardo	Cliente: CONDOMINIO EDIFICIO SAN DIEGO	Assinatura:	Data: 16/08/2024	Nº. Projeto: 389638
---------------------------------------	-------------------------------	--	-------------	----------------------------	-------------------------------

COD	Descrição	Unidade	Qtd.
2100041	KIT CENTRAL 02 X B190/B125	Central	1
3200037	PIG TAIL DE COBRE 1 4POL COMPR 800MM (P45P90B190)	Central	2
5200027	BUCHA NYLON 10 C PARAFUSO	Central	10
5300213	SUPORTE PARA COLETOR TIPO PAREDE	Central	2
5300703	CONECTOR MACHO P/GAS 20MM X 1/2 PRENSAR	Central	1
1100014	PLACA PROIBIDO FUMAR	Central	1
3600001	EXTINTOR 20 - B:C	Central	2
1100027	ADESIVO PARA CILINDRO - ULTRASYSTEM	Central	2
7900010	VASILHAME BRANCO B190 (420LBS) 190KG	Central	2
4900037	FITA TEFLON 3/4	Rede Principal	2
5300754	TUBO ALUMINIO P/GAS 20X2MM - TRATAMENTO U.V. (BRANCO)	Rede Principal	3
5200027	BUCHA NYLON 10 C PARAFUSO	Rede Principal	3
5200005	ABRACADEIRA GALVANIZADA TIPO D 1 2POL COM PORCAS	Rede Principal	3
5300664	COTOVELO P/GAS 20X20	Rede Principal	2
2300153	BUCHA REDUC FERRO MALEAV 300LBS 3 4 X 1 2POL NPT FCX 0008	Rede Principal	2
2300140	BUCHA REDUC FERRO MALEAV 300LBS 1 X 1/2 POL NPT	Rede Principal	2
2400020	NIPLE REDUC LATAO 1 2POL NPT X 3 8POL NPT	Interligação	2
2400017	NIPLE REDUC LATAO 1 4POL NPT X 1 2POL NPT	Interligação	2

Nº DE PROJETO:

PROJETISTA: