



NOVO CLIENTE



AS BUILT



ADEQUAÇÃO

INFORMAÇÕES DO CLIENTE (LEVANTAMENTO EM CAMPO)

RAZÃO SOCIAL: 434764 - GS EXTREMO SUL LTDA

ENDEREÇO: AV JUCA BATISTA 8000

Nº:

CIDADE: PORTO ALEGRE - RS

BAIRRO: BELEM NOVO

CEP: 91781-200

Nº PROJETO:

BASE INSTALADA:

Normas Aplicáveis:

NBR13523

NBR15526

NBR15358

NBR 14024

Outras normas:

Data da Visita

26/09/2024

Descrição da central de gás (Levantamento em campo): PROTOCOLO:

CENTRAL EM ALVENARIA PARA 3 B190;


CENTRAL EXISTENTE, NECESSÁRIO A INSTALAÇÃO DE PORTÃO;

INSTALAR VÁLVULA DE FECHAMENTO;

PONTOS DE CONSUMO 11: 1 FORNO ESTEIRA, 1 FORNO ESTEIRA 2 ESTEIRAS, 1 CHAIRBROILLER 3 QUEIMADORES,

1 PANELA, 2 CHAPAS 4 QUEIMADORES, 2 FOGÕES 6 BOCAS

2 FRITADEIRA VENÂNCIO - 30L , 1 FRITADEIRA VENÂNCIO 20L

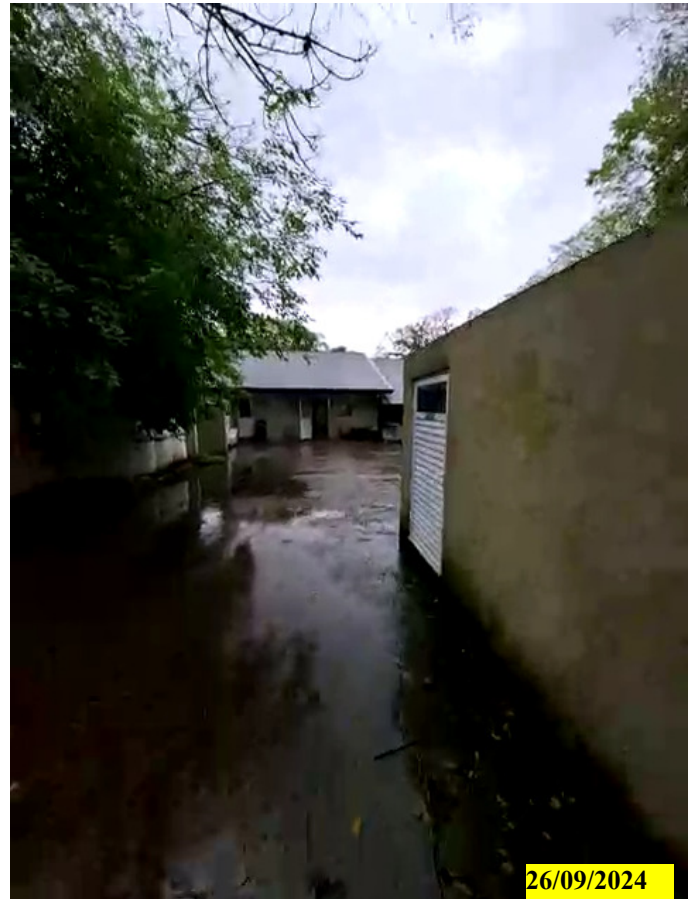Fotos amplas da central de gás + adequações (Mínimo 2 fotos + adequações):

Nome Projetista: ESTHEVAM

Nome Cliente: GS EXTREMO

Tel.:

Projeto:

Esthevam Alvico

Assinatura:

Esthevam

Cliente:


GS EXTREMO SUL LTDA

Assinatura:

Data:

26/09 / 2024

Nº Projeto:

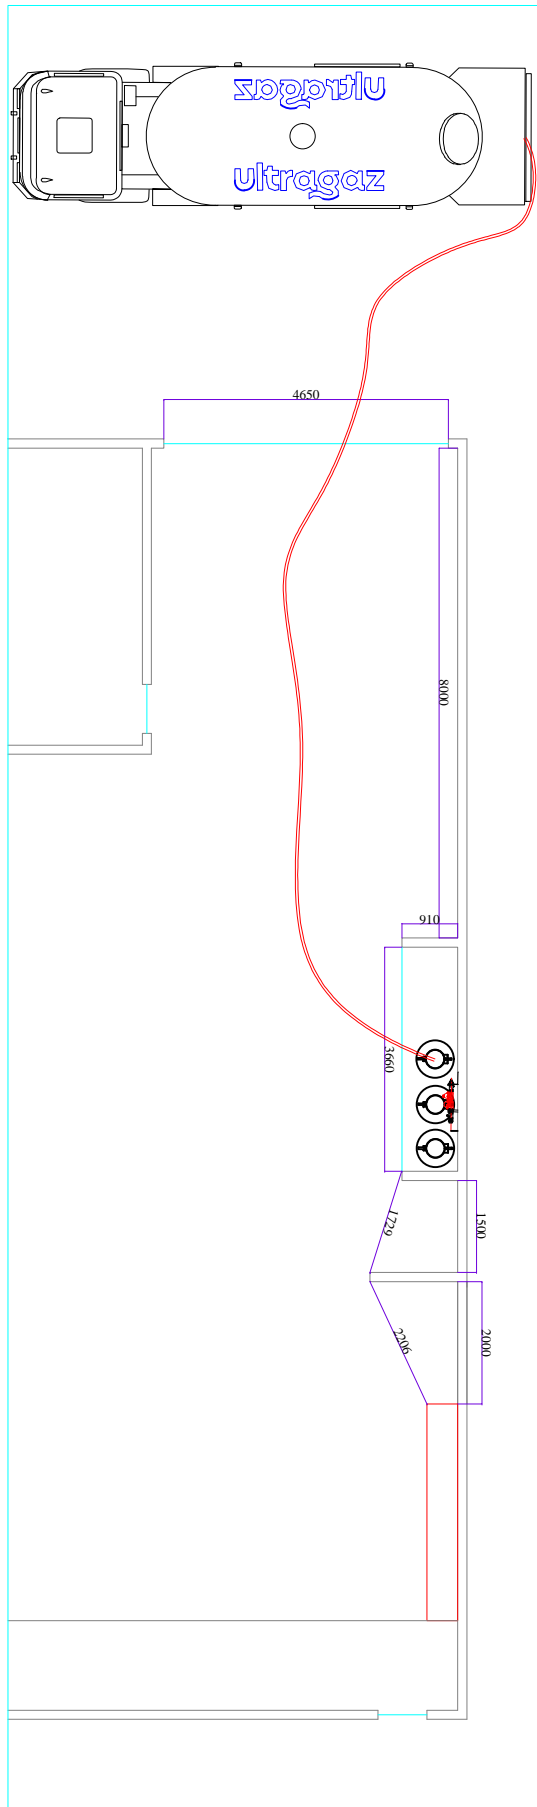



**REGISTRO DE PROJETO - LEVANTAMENTO
TÉCNICO**

CODIGO: RG-CO.22.05
REVISÃO: 01
PÁGINA: 3/5

Projeto:

Esthevam Alvico

Assinatura:

Esthevam

Cliente:

GS EXTREMO SUL LTDA

Assinatura:

Data:

26 / 09 / 2024

Nº Projeto:



**REGISTRO DE PROJETO - LEVANTAMENTO
TÉCNICO**

CODIGO: RG-CO.22.05
REVISÃO: 01
PÁGINA: 4/5

Projeto:

Esthevam Alvico

Assinatura:

Esthevam

Cliente:

GS EXTREMO SUL LTDA

Assinatura:

Data:

26/09/2024

Nº Projeto:

COD	Descrição	Unidade	Qtd.
1800011	COLETOR DE GLP EM TUBO DE ACO CARBONO SCH 40 MODULO III SIMPLES CILINDRO 190KG FTM 9008 FTM 9007	Central	1
2100049	KIT CENTRAL 03 A 15X B190/B125	Central	1
3200037	PIG TAIL DE COBRE 1 4POL COMPR 800MM (P45P90B190)	Central	3
5200027	BUCHA NYLON 10 C PARAFUSO	Central	10
7400019	VALVULA DE RETENCAO LATAO P COLETOR 1/2POL X 7/16POL NPT	Central	3
2300178	TAMPAO (CAP) FERRO MALLEAVEL NPT 300LBS 3/4POL	Central	2
5300213	SUORTE PARA COLETOR TIPO PAREDE	Central	4
5300703	CONECTOR MACHO P/GAS 20MM X 1/2 PRENSAR	Central	4
1100014	PLACA PROIBIDO FUMAR	Central	1
3600001	EXTINTOR 20 - B:C	Central	2
1100027	ADESIVO PARA CILINDRO - ULTRASYSTEM	Central	3
7900010	VASILHAME BRANCO B190 (420LBS) 190KG	Central	3
7300010	VALVULA DE ESFERA MONOBLOCO 1/2POL NPT 300LBS PR	Rede Principal	1

N° DE PROJETO:

PROJETISTA: ESTHEVAM