



NOVO CLIENTE



AS BUILT



ADEQUAÇÃO

## INFORMAÇÕES DO CLIENTE (LEVANTAMENTO EM CAMPO)

RAZÃO SOCIAL: NUGALI CHOCOLATES INDUSTRIA E COMERCIO LTDA

ENDEREÇO: R TESTO ALTO 4848

CIDADE: POMERODE

BAIRRO: TESTO ALTO

CEP.: 89107000

Nº DO PROJETO: 03.0245.2406246921.01-GE

BASE INSTALADA: 2406246921.01

Normas Aplicáveis:

x

NBR13523

x

NBR15526

NBR15358

NBR 14024

Outras normas:

IN 008

Data da Visita: 20/06/2024

**Descritivo da central de gás (Levantamento em campo):**

Em visita realizada, verificamos que a central se encontra irregular e indicamos as seguintes adequações para o cliente:

- Tampar as quatro ventilações do lado esquerdo da central próximo à máquina de resfriamento que contém fonte de ignição;
- Fazer uma parede corta fogo para atender o distanciamento da máquina de resfriamento até os vasilhames.

Cliente pediu 10 dias pra realizar as adequações.

**Obs.:** A fábrica vai estar sem produzir entre os dias 08/07 e 12/07, sendo os melhores dias para realizar a instalação. Os motores das câmeras frias dos containers estão desativados, utilizam somente ar condicionado.

**Fotos amplas da central de gás + adequações (Mínimo 2 fotos + adequações):**

Nome Projetista: SERGIO FELIPE

Nome Cliente: Ezidio Zanela

Tel: 9910-2225



Projeto

Assinatura

Descrição

Assinatura

Data

Rev. Projeto

T-111

T-11

VEICULO ZANEA


Grilo Zanea

20.06.24

03.0245.2406246921.01-GE

CANAL DE DISTRIBUIÇÃO

TRINCHA

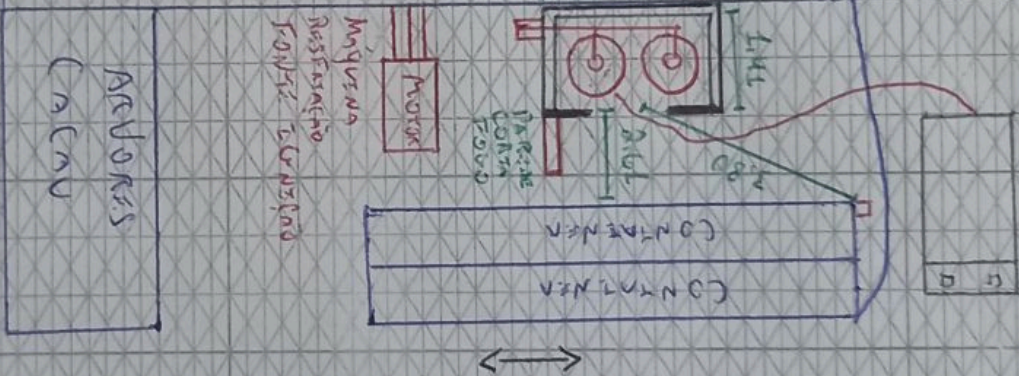

Adequação:  
10 dias.  
Trabalho constante  
Sempre com 5000.

COMINIMUNDO - 2.15

LANCER - 1.41

ALCANTARA - 2.17 -

Máquina Resfrição

2.50 200 VASILHAMBAS.

COMINIMUNDO

2.61

MAQUINARIA -

10.00

Máquina de CONDIÇÃO

3.90

08-07 ao 11.07

FABRICAÇÃO





REGISTRO DE PROJETO - LEVANTAMENTO  
TÉCNICO

CÓDIGO: RG-CO.22.05  
REVISÃO: 01  
PÁGINA: 3/4

Projeto:	
Assinatura:	
Cliente:	
Assinatura:	
Data:	
Nº Projeto:	

Adequação:

## LISTA DE MATERIAIS DA OBRA

CÓD.	DESCRIÇÃO	UN	QTD
LISTA DE MATERIAIS DO CONJUNTO DE CONTROLE E MANOBRAS			
2300100	COTOVELO ACO 90GR 300LBS NPT 3 4POL FCX 0033	PÇ	1
2200394	NIPLE REDUC LATAO 3 4POL NPT X 1 2POL NPT	PÇ	2
2100041	KIT CENTRAL 02 X B190/B125	PÇ	1
2300559	UNIAO 3/4" NPT 150# PR	PÇ	1
2300037	NIPLE DUPLO ACO 3 4POL NPT 300LBS	PÇ	3
7300012	VALVULA DE ESFERA MONOBLOCO 3/4POL NPT 300LBS	PÇ	1
2300251	TEE RED 3/4 X 1/2 # 150 NPT PR	PÇ	1
2200195	PLUG FERRO MALEAV. 1/2 NPT	PÇ	1
5300327	CAIXA DE ALUMÍNIO PARA VÁLVULA DE GÁS 32 X 60 X 20cm	PÇ	1
LISTA DE MATERIAIS COLETOR E REDE			
1800006	COLETOR DE GLP EM TUBO DE ACO CARBONO SCH 40 MODULO II SIMPLES CILINDRO 190KG FTM 9007 FTM 9007	PÇ	1
6800015	TUBO ACO CARBONO PRETO 3/4" S/COST SCH	M	1
2300100	COTOVELO ACO 90GR 300LBS NPT 3 4POL FCX 0033	PÇ	2
2300178	TAMPAO (CAP) FERRO MALEAVEL NPT 300LBS 3/4POL	PÇ	1
7300014	VALVULA DE ESFERA TRIPARTIDA 3/4POL NPT 300LBS PP	PÇ	1
7400019	VALVULA DE RETENCAO LATAO P COLETOR 1/2POL X 7/16POL NPT	PÇ	2
3200037	PIG TAIL DE COBRE 1 4POL COMPR 800MM (P45P90B190)	PÇ	2
2300037	NIPLE DUPLO ACO 3/4POL 300LBS	PÇ	2
MATERIAL DE CONSUMO			
5300213	SUPORTE PARA COLETOR TIPO PAREDE	PÇ	3
5200027	BUCHA NYLON 10 C PARAFUSO	PÇ	12
4900037	FITA TEFLON 3/4	PÇ	2
ASSINATURA DO PROJETISTA: SERGIO FELIPE			
Nº PROJETO: 03.0245.2406246921.01-GE			
ULTRAGAZ/BRASILGÁS			