

NOVO CLIENTE

AS BUILT

ADEQUAÇÃO

INFORMAÇÕES DO CLIENTE (LEVANTAMENTO EM CAMPO)

RAZÃO SOCIAL: CLINTON MATHEUS RUBBO ME

ENDEREÇO: COL PRIMEIRO DE MARCO

Nº: 403

CIDADE: DOIS LAJEADOS

BAIRRO: INTERIOR

CEP: 99220000

Nº PROJETO: 03.0259. 1910109313.01-GE

BASE INSTALADA: 1910109313.01

Normas Aplicáveis:	x	NBR13523	x	NBR15526		NBR15358		NBR 14024
Outras normas:						Data da Visita		19/09/2024


Descritivo da central de gás (Levantamento em campo):

Hoje cliente possui uma central com 4b190 e será ampliada para mais 2 totalizando 6 b190. A central já está sendo construída em um outro local. Como a central não possui laje o cliente deverá isolar duas janelas que estão na parede atrás da central e que não fecha o distanciamento, cliente terá que pôr os extintores na central que ainda não possui e os portões na central nova. A central nova deverá ser montada toda e interligada antes de que seja desativada a existente, porque o cliente após as 14 horas ainda continua utilizando o gás, mas com menos frequência para lanches. Trajeto da mangueira 10 metros. Facil acesso dos tanques. Será necessário retirar os tanques da central antiga e levar até central nova.

PROPOSTO: AMPLIAÇÃO DE 02 B 190 TOTALIZANDO 06 B 190**PENDENCIAS:**

1. Construir central
2. Instalar portões
3. Instalar 2 extintores
4. Vedar janelas atrás da central

TANQUES: FACIL ACESSO**TRAJETO MANGUEIRA: 10 MTS**LINK : <https://app2.auvo.com.br/informacoes/tarefa/4ea9fd46-75a1-4c44-96fe-95c8f3903a69?chave=J3BNuoN-6CiBzCWFvA6QOQ>**Fotos amplas da central de gás + adequações (Mínimo 2 fotos + adequações):****ULTRAGAZ**

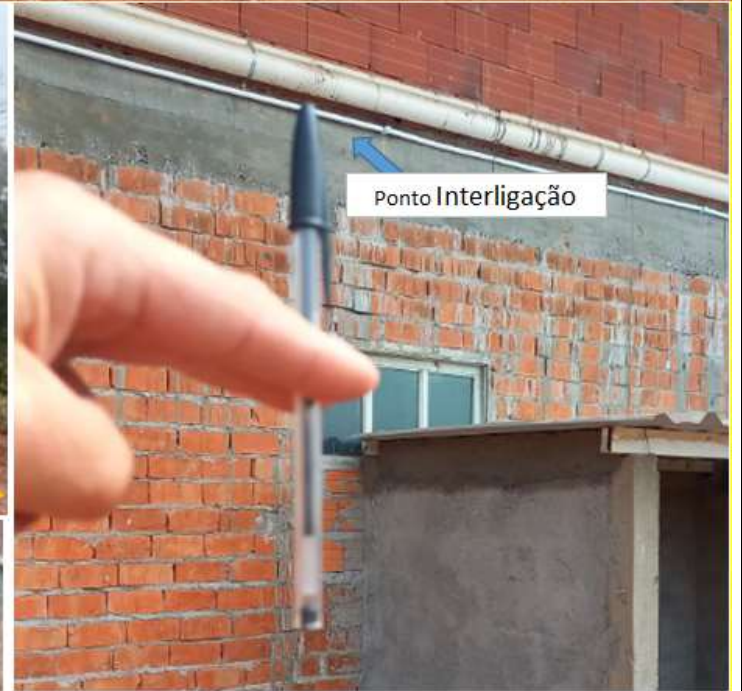


Nome Projetista ALEX SANDRO:

Nome Cliente:

Tel.: XXX

ULTRAGAZ

Projeto: *W.M.M.*
Assinatura:
Cliente: *Edson Anthony Fuchs*
Assinatura:
Data: *19/12/20*
No. Projeto:

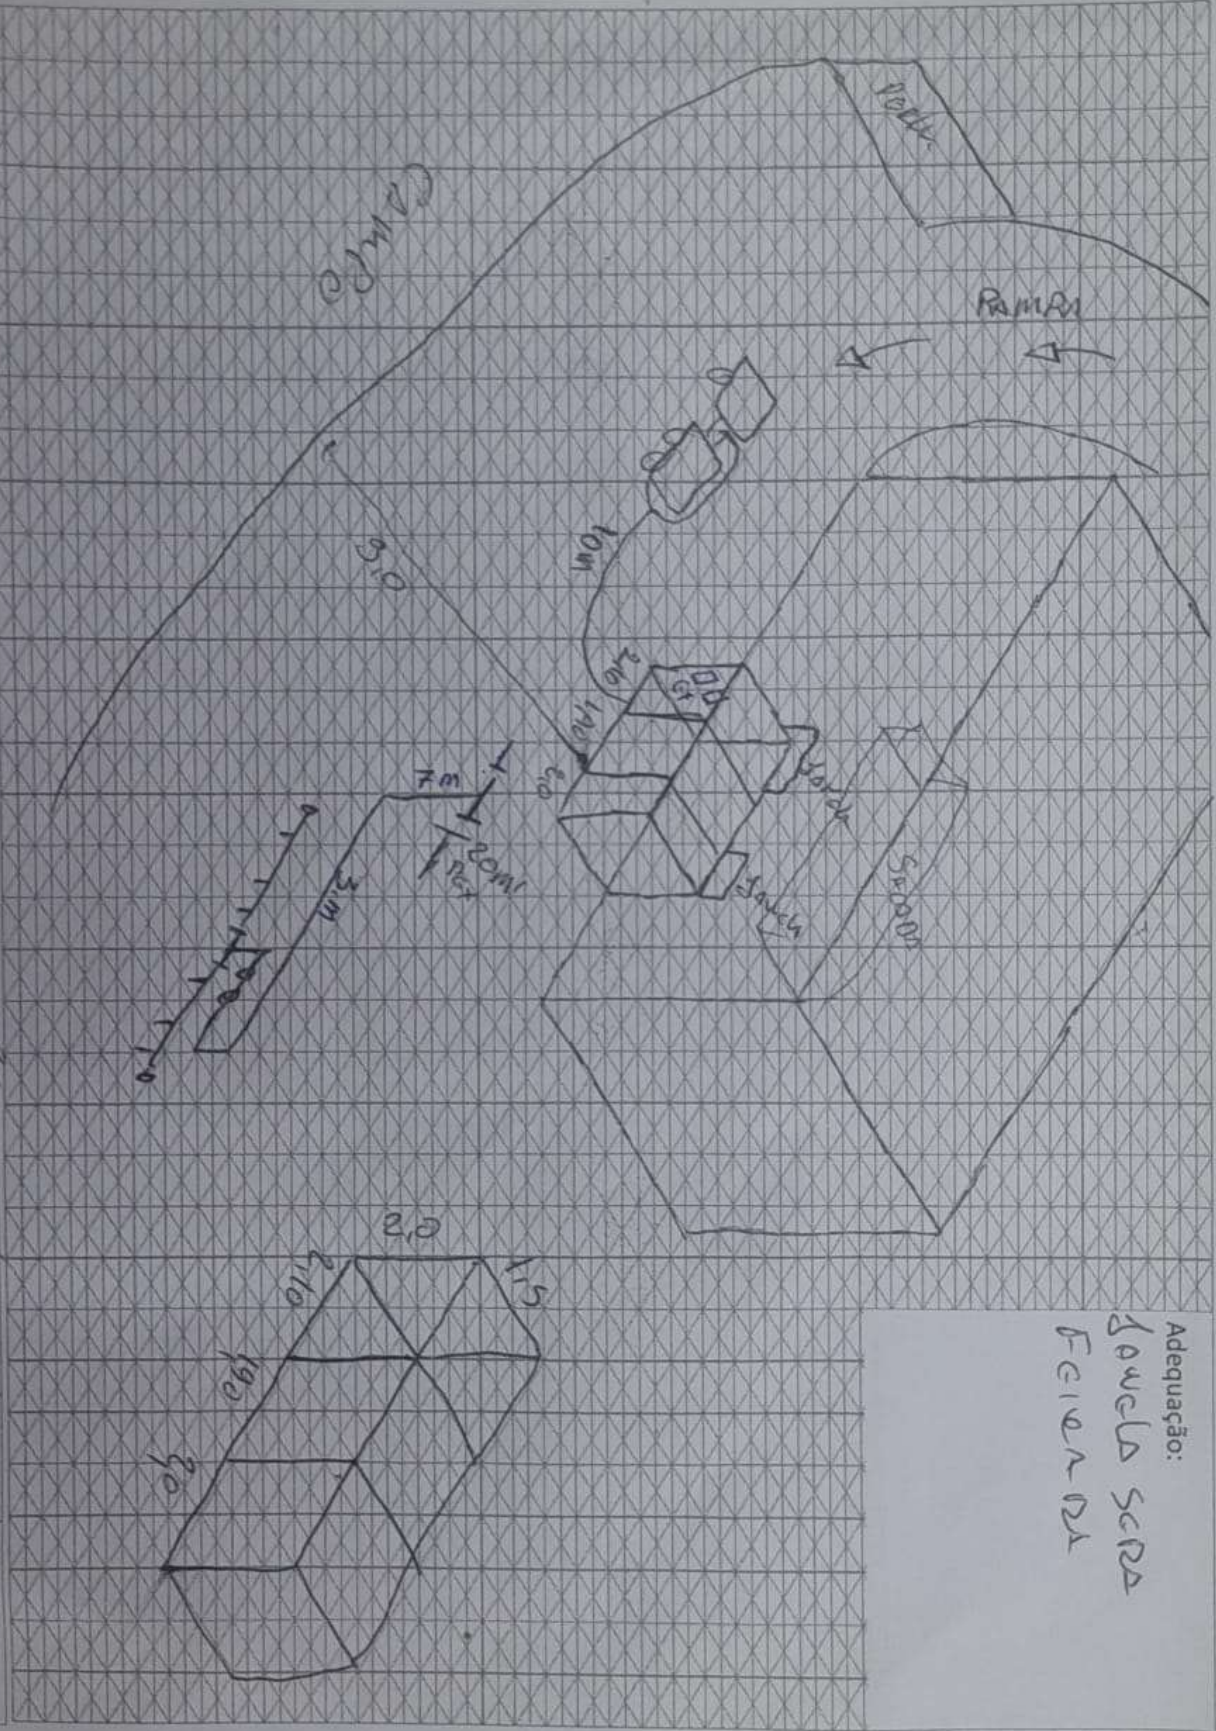

Adequação:

