





ultragaz		REGISTRO DE PROJETO - LEVANTAMENTO TÉCNICO		CÓDIGO: RG-CO.22.05 REVISÃO: 02 PÁGINA: 1/4	
<input checked="" type="checkbox"/> NOVO CLIENTE		<input type="checkbox"/> AS BUILT		<input type="checkbox"/> ADEQUAÇÃO	
INFORMAÇÕES DO CLIENTE (LEVANTAMENTO EM CAMPO)					
RAZÃO SOCIAL: VIP FOOD EXPRESS LTDA EPP					
ENDEREÇO: AV AGOSTINI				Nº.: 87	
CIDADE: PORTO ALEGRE		BAIRRO: NAVEGANTES		CEP: 90240030	
Nº PROJETO: 03.0232.24022373001-GE		BASE INSTALADA:		24022373001	
Normas Aplicáveis:		<input checked="" type="checkbox"/> NBR13523	<input type="checkbox"/> NBR15526	<input type="checkbox"/> NBR15358	<input checked="" type="checkbox"/> NBR.14024
				Data da Visita	28/02/2024
Descritivo da central de gás (Levantamento em campo):					
0					
Fotos amplas da central de gás + adequações (Mínimo 2 fotos + adequações):					
					
Nome Projetista:	ALEX		Nome Cliente:	XX	
Tel.:	-----				
ULTRAGAZ					

Projeto: *Água da CAAW*
Assinatura: *[Signature]*
Cliente: *S. ALÉO P. ALFARO*
Assinatura: *[Signature]*
Data: *28/02/24*
Nr. Projeto: *03.0232.240223*
7301.01 - GE



Adequação:

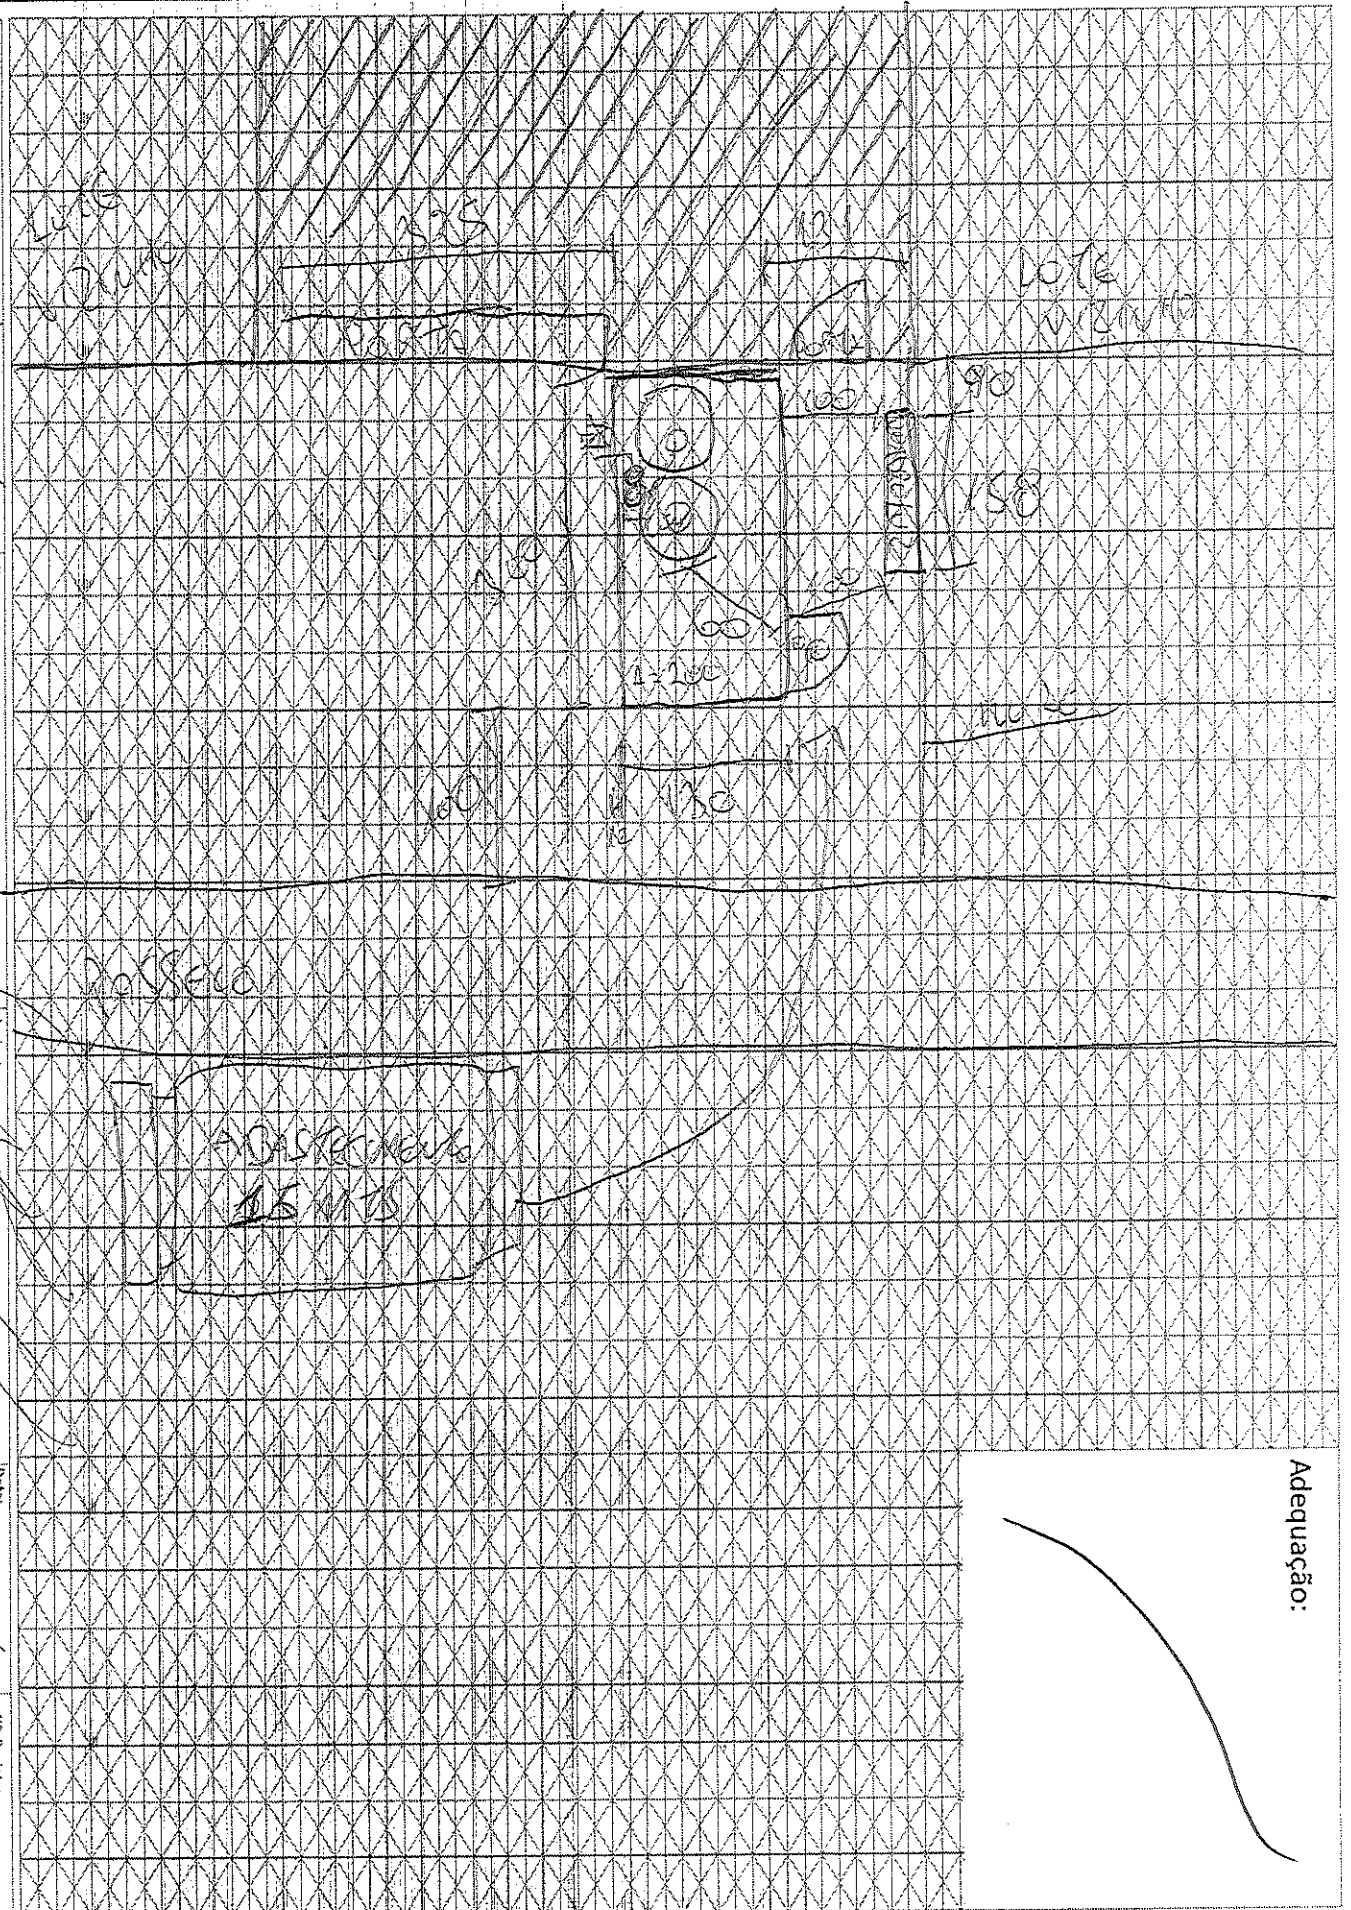Data: **28/02/24**
NR Projeto: **03.0232.240223
7301.01-GE**

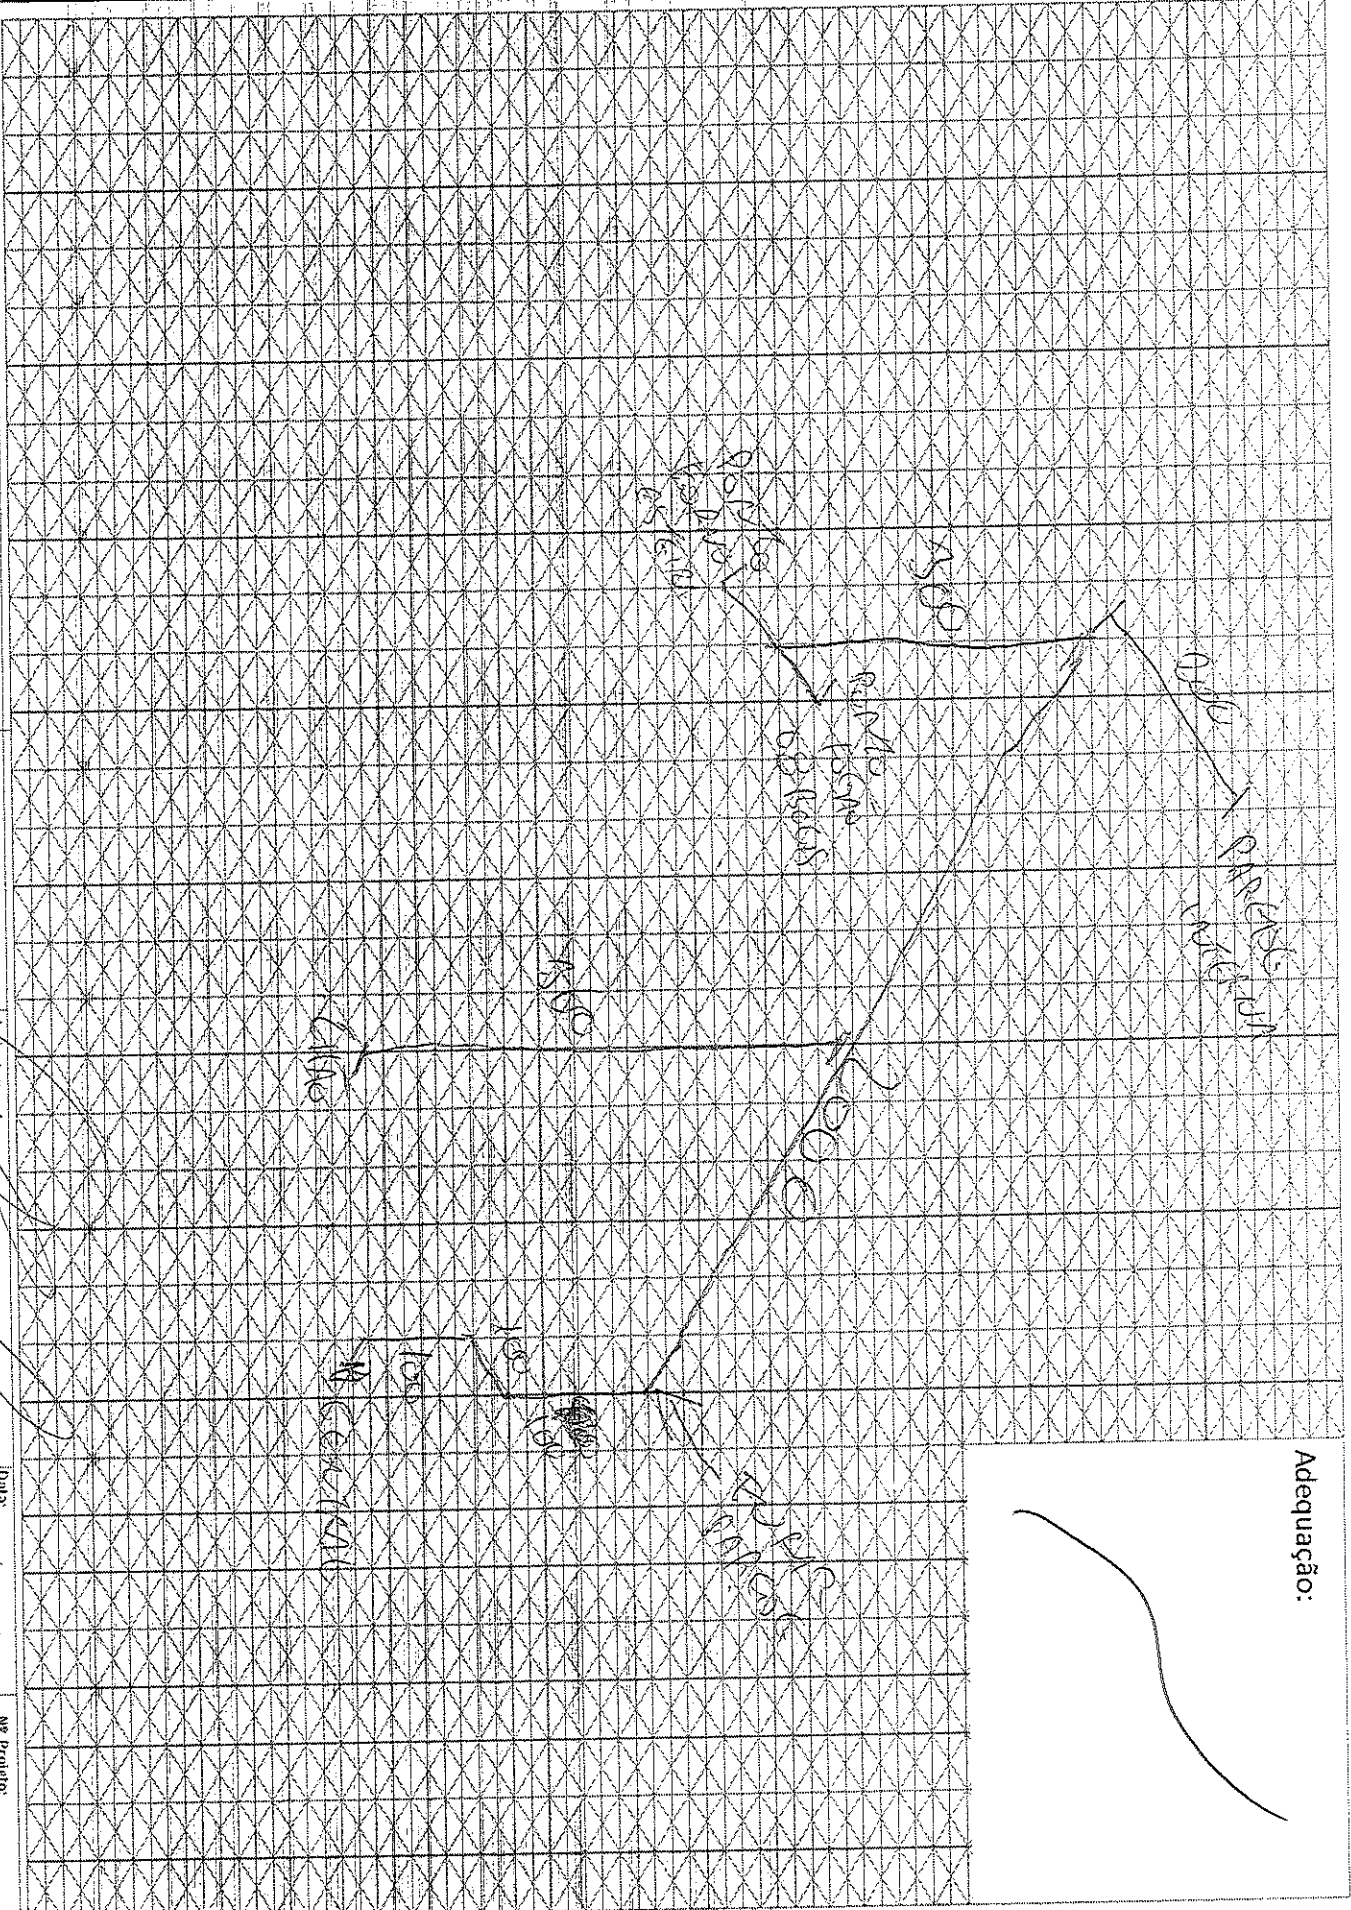

Adequação:

CÓDIGO	DESCRIÇÃO	QUANTIDADE	U N	GRUPO	CÓDIGO FISCAL
REDE VAPOR					
1718	KIT CENTRAL 02 X 8190/B125	01	PRODUTO	REGULADOR	2100041
1719	KIT CENTRAL 03 A 15XB190/B125		PRODUTO	REGULADOR	2100049
1534	COLETOR DE GLP EM TUBO DE AÇO CARBONO SCH 40 MÓDULO II		PRODUTO	COLETOR GLP	1800006
2142	TUBO 3/4" SCH S/C		PRODUTO	TUBO	6800015
1535	COLETOR DE GLP EM TUBO DE AÇO CARBONO SCH 40 MÓDULO III		PRODUTO	COLETOR GLP	1800011
1603	COTOVELO 3/4" 90° NPT 300# PR		PRODUTO	CONEXAO NPT PR	2300100
1408	BUCHA RED 3/4" X 1/2" NPT 150# PR		PRODUTO	CONEXAO NPT PR	2200092
1895	PIG TAIL COBRE 1/4" X 800MM P45,P90,P190	02	PRODUTO	FLEXIVEL	3200037
2195	VALVULA DE RETENCAO 1/2" X 7/16"		PRODUTO	CONEXAO LATAO	7400019
2017	TAMPAO 3/4" NPT 300# PR		PRODUTO	CONEXAO NPT PR	2300178
2181	UNIAO 3/4" NPT 300# PR		PRODUTO	CONEXAO NPT PR	2300086
2051	TEE 3/4" NPT 300# PR		PRODUTO	CONEXAO NPT PR	2300061
1914	PLUG 3/4" NPT		PRODUTO	CONEXAO NPT PR	2300172
REDE LIQUIDA					
1603	COTOVELO 3/4" 90° NPT 300# PR		PRODUTO	CONEXAO NPT PR	2300100
1600	COTOVELO 3/4" 45° NPT 300# PR		PRODUTO	CONEXAO NPT PR	2300091
2051	TEE 3/4" NPT 300# PR		PRODUTO	CONEXAO NPT PR	2300061
11221	VALVULA ALIVIO HIDROSTÁTICO 1/2" /SEG LINHA 375 PSI		PRODUTO	CONEXAO LATAO	7500003
1749	LUVA 3/4" NPT 300# PR		PRODUTO	CONEXAO NPT PR	2300007
2181	UNIAO 3/4" NPT 300# PR		PRODUTO	CONEXAO NPT PR	2300086
2142	TUBO 3/4" SCH S/C		PRODUTO	TUBO	6800015
1438	CAIXA DE ALUMINIO PARA VALVULA 32 X 60 X 20 CM		PRODUTO	PORTAS E ABRIGOS	5300327
2230	VALVULA ESF TRIPARTIDA 3/4"		PRODUTO	VALVULA	7300014
1787	MANGUEIRA GLP 800 MM X 3/4" NPT		PRODUTO	FLEXIVEL	3200091
1854	NIPLE 3/4" NPT 300# PR		PRODUTO	CONEXAO NPT PR	2300037
9638	ADAPTADOR DE ENCHIMENTO ACOPLADORA 3/4 X 1 3/4 ACME 3175		PRODUTO	VALVULA	5600083
TOMADA DE ABASTECIMENTO					
9866	MANOMETRO 0 A 21 KGF/CM CORPD 2 ROSCA 1/4"		PRODUTO	MANOMETRO	4600003
2229	VALVULA ESF TRIPARTIDA 1/2"		PRODUTO	VALVULA	7300013
1850	NIPLE 1/2" NPT 300# PR		PRODUTO	CONEXAO NPT PR	2300052
9267	TEE RED 3/4" X 1/2" # 300 NPT PR		PRODUTO	CONEXAO NPT PR	2300067
2230	VALVULA ESF TRIPARTIDA 3/4"		PRODUTO	VALVULA	7300014
1398	BUCHA RED 1/2" X 1/4" NPT 150# PR		PRODUTO	CONEXAO NPT PR	2200192
2192	VALVULA ALIVIO HIDROSTÁTICO 1/4" /SEG LINHA 250 PSI		PRODUTO	CONEXAO LATAO	2200490
2194	VALVULA ALIVIO COM PURGA 1/4"		PRODUTO		
1600	COTOVELO 3/4" 45° NPT 300# PR		PRODUTO	CONEXAO NPT PR	2300091
2193	VALVULA DE ENCHIMENTO 3/4" PARA REDE LIQUIDA		PRODUTO	VALVULA	7700015
PONTO DE CONSUMO					
1850	NIPLE 1/2" NPT 300# PR	06	PRODUTO	CONEXAO NPT PR	2300052
1954	REGULADOR 2 EST 15KG/H F/F 8P2202	02	PRODUTO	REGULADOR	2200428
1328	ADAPTADOR RETO DAKO 1/2" NPT RF	02	PRODUTO	CONEXAO LATAO	2200245
1698	FLEXIVEL NITRILICO GALV M X F - 1,5MT	02	PRODUTO	FLEXIVEL	3200077
2220	VALVULA ESF MONOBLOCO 1/2"	02	PRODUTO	VALVULA	7300010
2042	TEE 1/2" NPT 300# PR		PRODUTO	CONEXAO NPT PR	2300058
9853	BUCHA DE REDUCAO LATAO 1/2 NPT X 1/8 NPT		PRODUTO	CONSUMIVEL	2400078
1398	BUCHA RED 1/2" X 1/4" NPT 150# PR		PRODUTO	CONEXAO NPT PR	2200192
2243	VALVULA UGV1 P13 X 3/4" NPT		PRODUTO	CONEXAO LATAO	7700017
2244	VALVULA UGV1 P2 X 1/2" NPT		PRODUTO	CONEXAO LATAO	7700020
CONSUMO					
1994	SUPORTE TIPO L PARA COLETOR	03	PRODUTO	ABRACADEIRAS	5300213
1305	ABRACADEIRA TIPO D/C/CUNHA 1/2"	20	PRODUTO	ABRACADEIRAS	5200005
1307	ABRACADEIRA TIPO D/C/CUNHA 3/4"		PRODUTO	ABRACADEIRAS	5200006
1303	ABRACADEIRA TIPO D/C/CUNHA 1"		PRODUTO	ABRACADEIRAS	5200007
1378	BUCHA COM PARAFUSO 10 (TIJULO FURADO)	30	PRODUTO	CONSUMIVEL	5200027
1688	FITA VEDA ROSCA 18 MM X 50 M	02	PRODUTO	CONSUMIVEL	4900037
TUBULAÇÃO MULTICAMADA Ø20mm					
2153	TUBO MULTICAMADA GAS DN 20MM X 100M	30 MTS	PRODUTO	MULTICAMADA	5300754
1544	CONECTOR FEMEA P/GAS 1/2" X 20MM PRENSAR		PRODUTO	MULTICAMADA	5300697
1545	CONECTOR FEMEA P/GAS 3/4" X 20MM PRENSAR		PRODUTO	MULTICAMADA	5300698
1554	CONECTOR MACHO P/GAS 1/2" X 20MM PRENSAR		PRODUTO	MULTICAMADA	5300703
1555	CONECTOR MACHO P/GAS 3/4" X 20MM PRENSAR		PRODUTO	MULTICAMADA	5300704
1629	COTOVELO P/GAS 20MM X 20MM PRENSAR	02	PRODUTO	MULTICAMADA	5300664
1616	COTOVELO FEMEA P/GAS 1/2" X 20MM PRENSAR	15	PRODUTO	MULTICAMADA	5300685
1617	COTOVELO FEMEA P/GAS 3/4" X 20MM PRENSAR	02	PRODUTO	MULTICAMADA	5300686
1625	COTOVELO MACHO P/GAS 1/2" X 20MM PRENSAR		PRODUTO	MULTICAMADA	5300690
1626	COTOVELO MACHO P/GAS 3/4" X 20MM PRENSAR		PRODUTO	MULTICAMADA	5300691
2220	VALVULA ESF MONOBLOCO 1/2"		PRODUTO	VALVULA	7300010
2223	VALVULA ESF MONOBLOCO 3/4"		PRODUTO	VALVULA	7300012
2063	TEE INTERM.P/GAS 20MM X 20MM X 20MM	04	PRODUTO	MULTICAMADA	5300661
2060	TEE FEMEA P/GAS 20MM X 1/2"		PRODUTO	MULTICAMADA	5300679
2061	TEE FEMEA P/GAS 20MM X 3/4"		PRODUTO	MULTICAMADA	5300680

SUPORTE TIPO PISO 02

896.00