

NOVO CLIENTE

AS BUILT

ADEQUAÇÃO

INFORMAÇÕES DO CLIENTE (LEVANTAMENTO EM CAMPO)

RAZÃO SOCIAL: RECANTO DO GATO RESTAURANTE E LANCHEIRA LTDA EPP

ENDEREÇO: RUA CORONEL VICENTE

Nº: 910

CIDADE CANOAS

BAIRRO: CENTRO

CEP: 92310430

Nº PROJETO: 03.0232. 2410259897.01

BASE INSTALADA: 2410259897.01

Normas Aplicáveis:	x	NBR13523	x	NBR15526		NBR15358		NBR 14024
Outras normas:						Data da Visita		18/10/24

Descritivo da central de gás (Levantamento em campo):**PROPOSTO: 02 B 190 + 60 MTS DE REDE +01 PONTO DE CONSUMO**

Cliente terá que construir a central pra 2 b190 a central ficará no estacionamento, irá precisar de 4 balizadores com 70cm . Nossa rede será conectada a rede existente interna, devemos usar o regulador existente do cliente, hoje o cliente tem uma bateria de p 13 e um único regulador de 15kg/h que distribui pra todos os pontos, por isso iremos utilizar o mesmo. Melhor dia para a execução em uma segunda feira pois o cliente não trabalha neste dia. Levas escada de 3metros dupla.

REGULARIZACAO CLIENTE:

- CONSTRUIR CENTRAL
- INSTALAR BALIZADOR

PRAZO: AGUARDA PROJETO**ACESSO TANQUES: FACIL****MELHORA DATA: SEGUNDA FEIRA****TEMPO DE OBRA: 01 DIA****TRAJETO MANGUEIRA: 30 MTS**LINK : <https://app2.auvo.com.br/informacoes/tarefa/f7dd25e0-4e06-4414-8fbb-787c1eed1bb?chave=pXh2FT471it27fU5xu06Nw>

Fotos amplas da central de gás + adequações (Mínimo 2 fotos + adequações):



contornando a viga



local da central



entrada dos cilindros e da mangueira do abastecimento



local do caminhão



contorna as 2 vigas




tubo irá passar por este buraco



Nome Projetista:	ALEX	Nome Cliente:XXX	Tel.:-----
------------------	------	------------------	------------

REVISÃO 02
PÁGINA 2/4

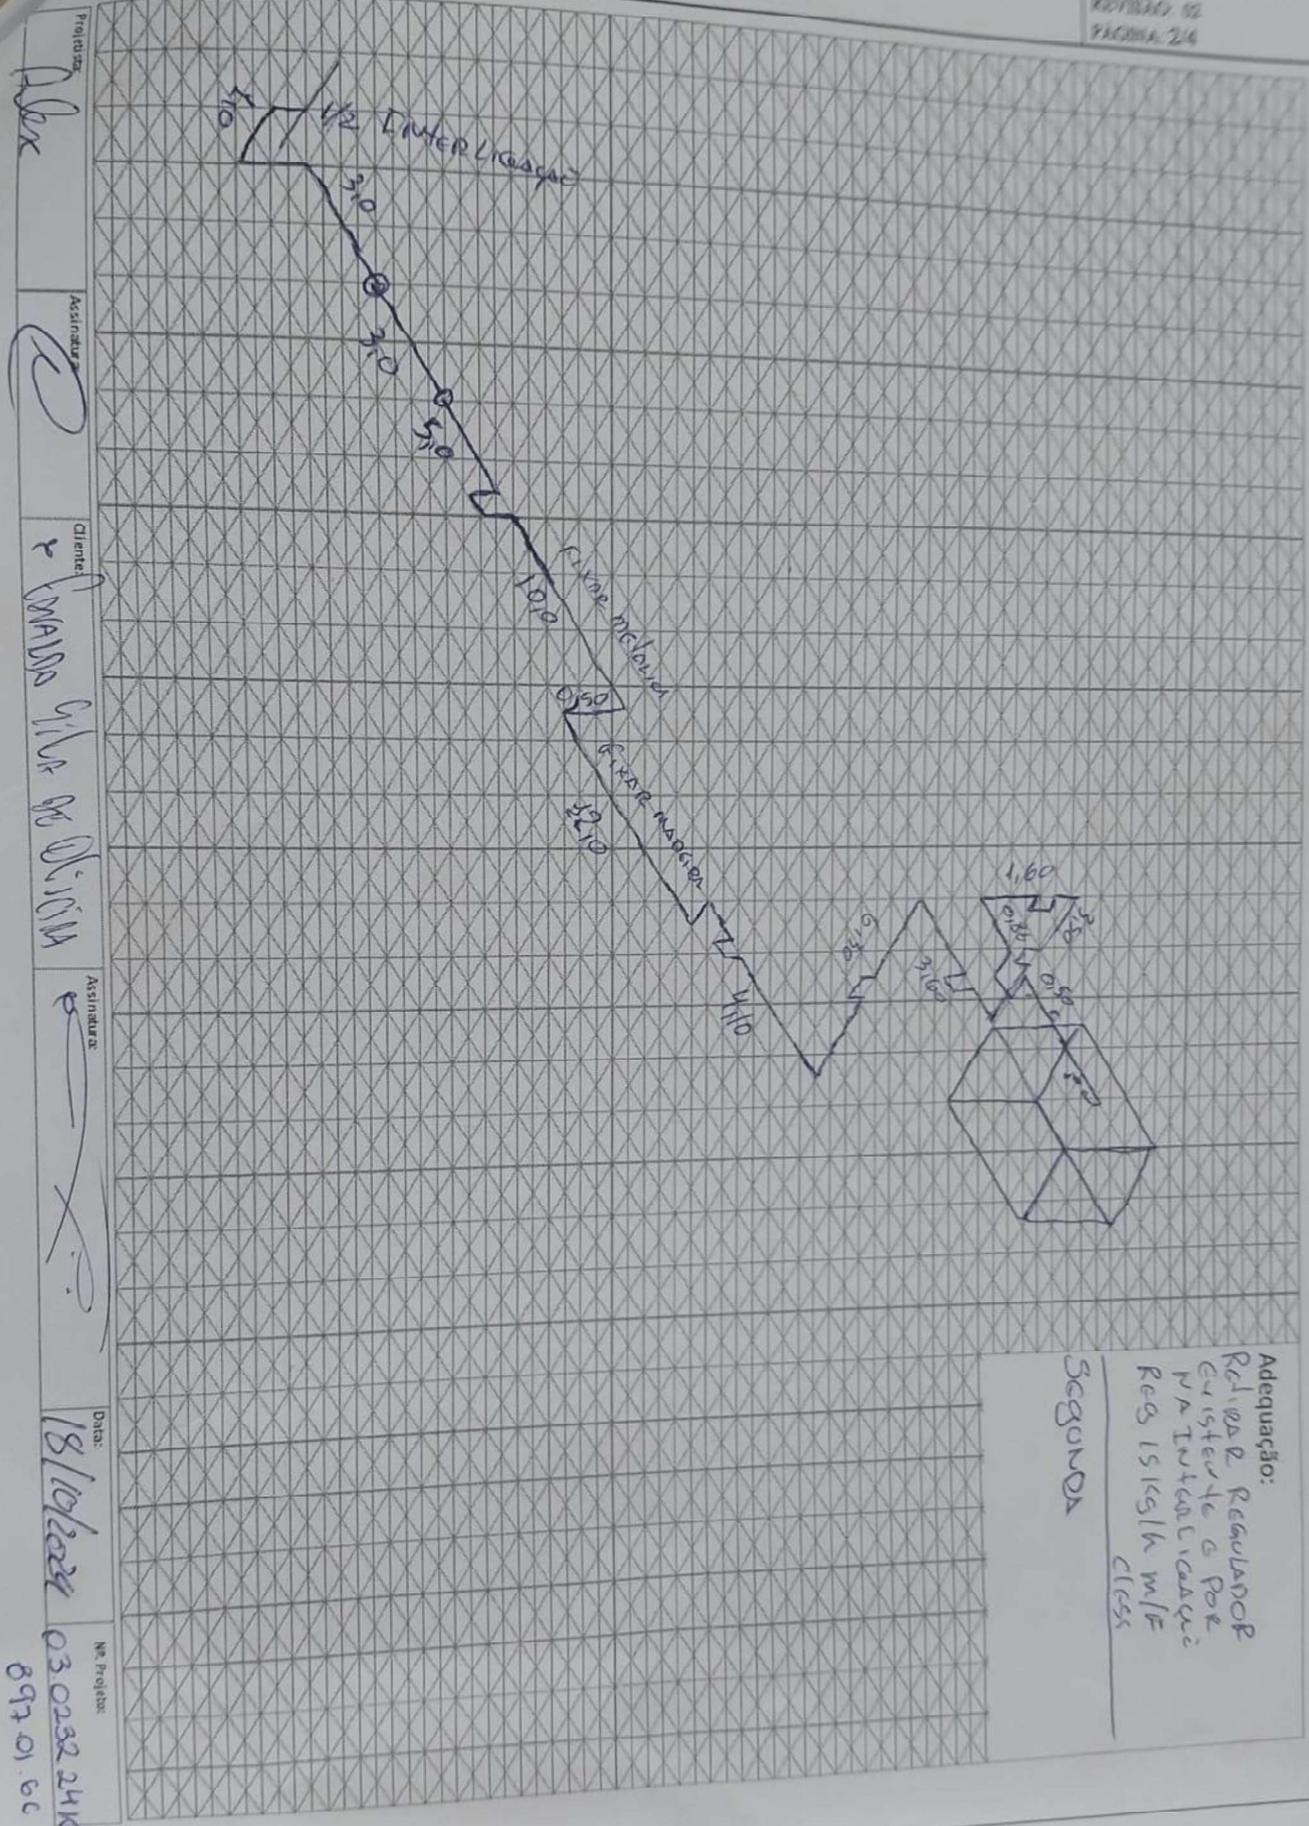

Projeto: Alex
Assinatura: [Signature]
Cliente: FARMASIA SILVA DE OLIVEIRA
Assinatura: [Signature]
Data: 18/10/2024
No Projeto: 03.0232.211025
897.01.66

Adequação:
na Interligação
REG 15KG/LH M/F
CLASS


SEGUNDA

ULTRAGAZ

TECNICO

REVISÃO: 02
PÁGINA: 3/4

Projeto: Alex Sandro

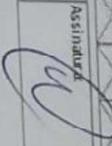
Assinatura: 

Cliente: 

Assinatura: 

Data: 18/10/2024
Nr Projeto: 03.0232.241025

8970166

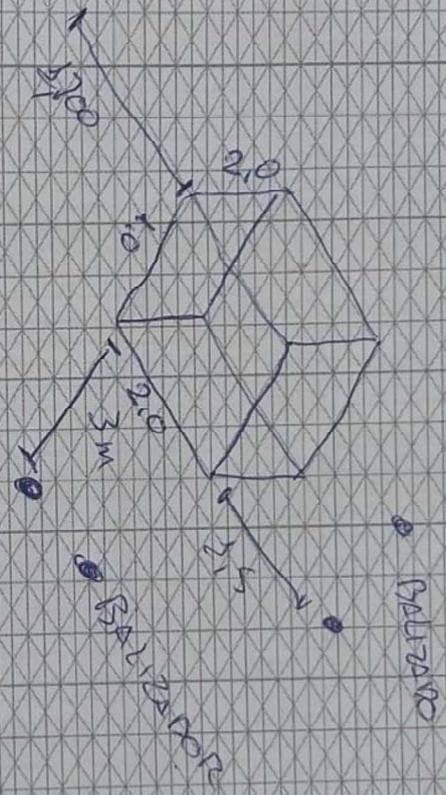

Adequação:

ULTRAGAZ

