



NOVO CLIENTE



AS BUILT



ADEQUAÇÃO

INFORMAÇÕES DO CLIENTE (LEVANTAMENTO EM CAMPO)

RAZÃO SOCIAL: RUKART GUILHERME JOST

ENDEREÇO: LINHA FUNDINHO

Nº: SN

CIDADE: VERA CRUZ

BAIRRO: LINHA FUNDINHO

CEP: 96880000

Nº PROJETO: 03.0232.2409256884.01-GE

BASE INSTALADA: 2409256884

Normas Aplicáveis:	<input checked="" type="checkbox"/>	NBR13523	<input checked="" type="checkbox"/>	NBR15526	<input type="checkbox"/>	NBR15358	<input type="checkbox"/>	NBR 14024
Outras normas:						Data da Visita		25/09/24

Descritivo da central de gás (Levantamento em campo):**PROPOSTO: 03 B 190+35 M REDE+04 PONTOS COMPLETOS**

Central já montada pelo cliente, porém falta os portões e retirar um telhado com madeira que está em cima da central. Existe um forno e um fogão que possuem duas entradas.

REGULARIZACAO CLIENTE:

- **INSTALAR PORTOES**
- **RETIRAR TELHADO DE MADEIRA**

PRAZO: 03 DIAS**ACESSO TANQUES: FACIL****MELHORA DATA: QUARTA FEIRA****TEMPO DE OBRA: 01 DIA****TRAJETO MANGUEIRA: 27 MTS**LINK : <https://app2.auvo.com.br/informacoes/tarefa/c5386f68-961e-4acb-b689-2db8d4cda53a?chave=3tWOAfOrkP-qBd61eTXd8g>


Fotos amplas da central de gás + adequações (Mínimo 2 fotos + adequações):




Nome Projetista:

Nome Cliente:

Tel.:-----

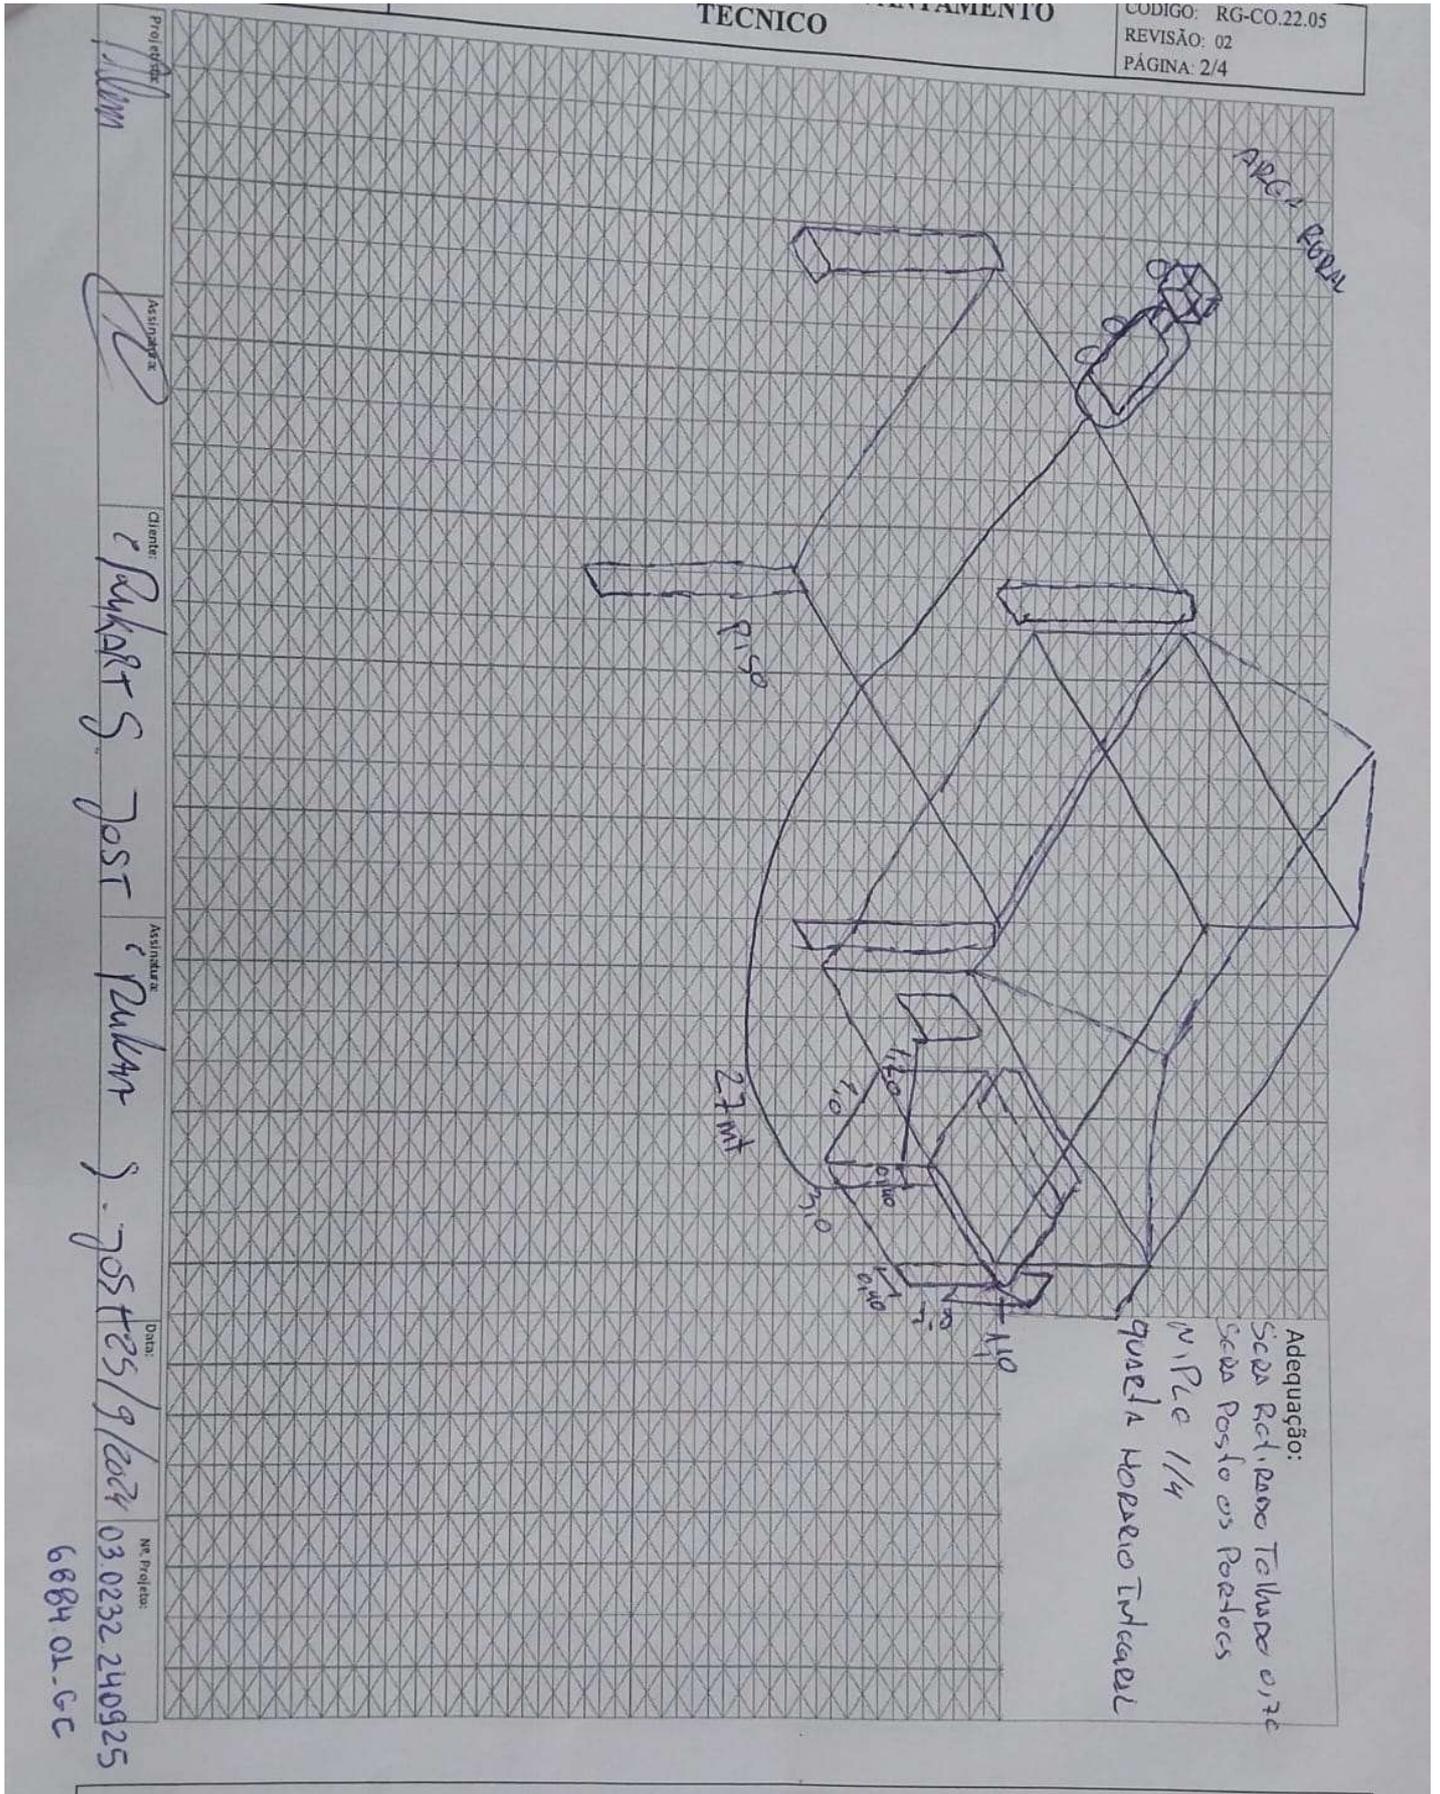

Data: 25/9/2024
Nr. Projeto: 03.0232.240925

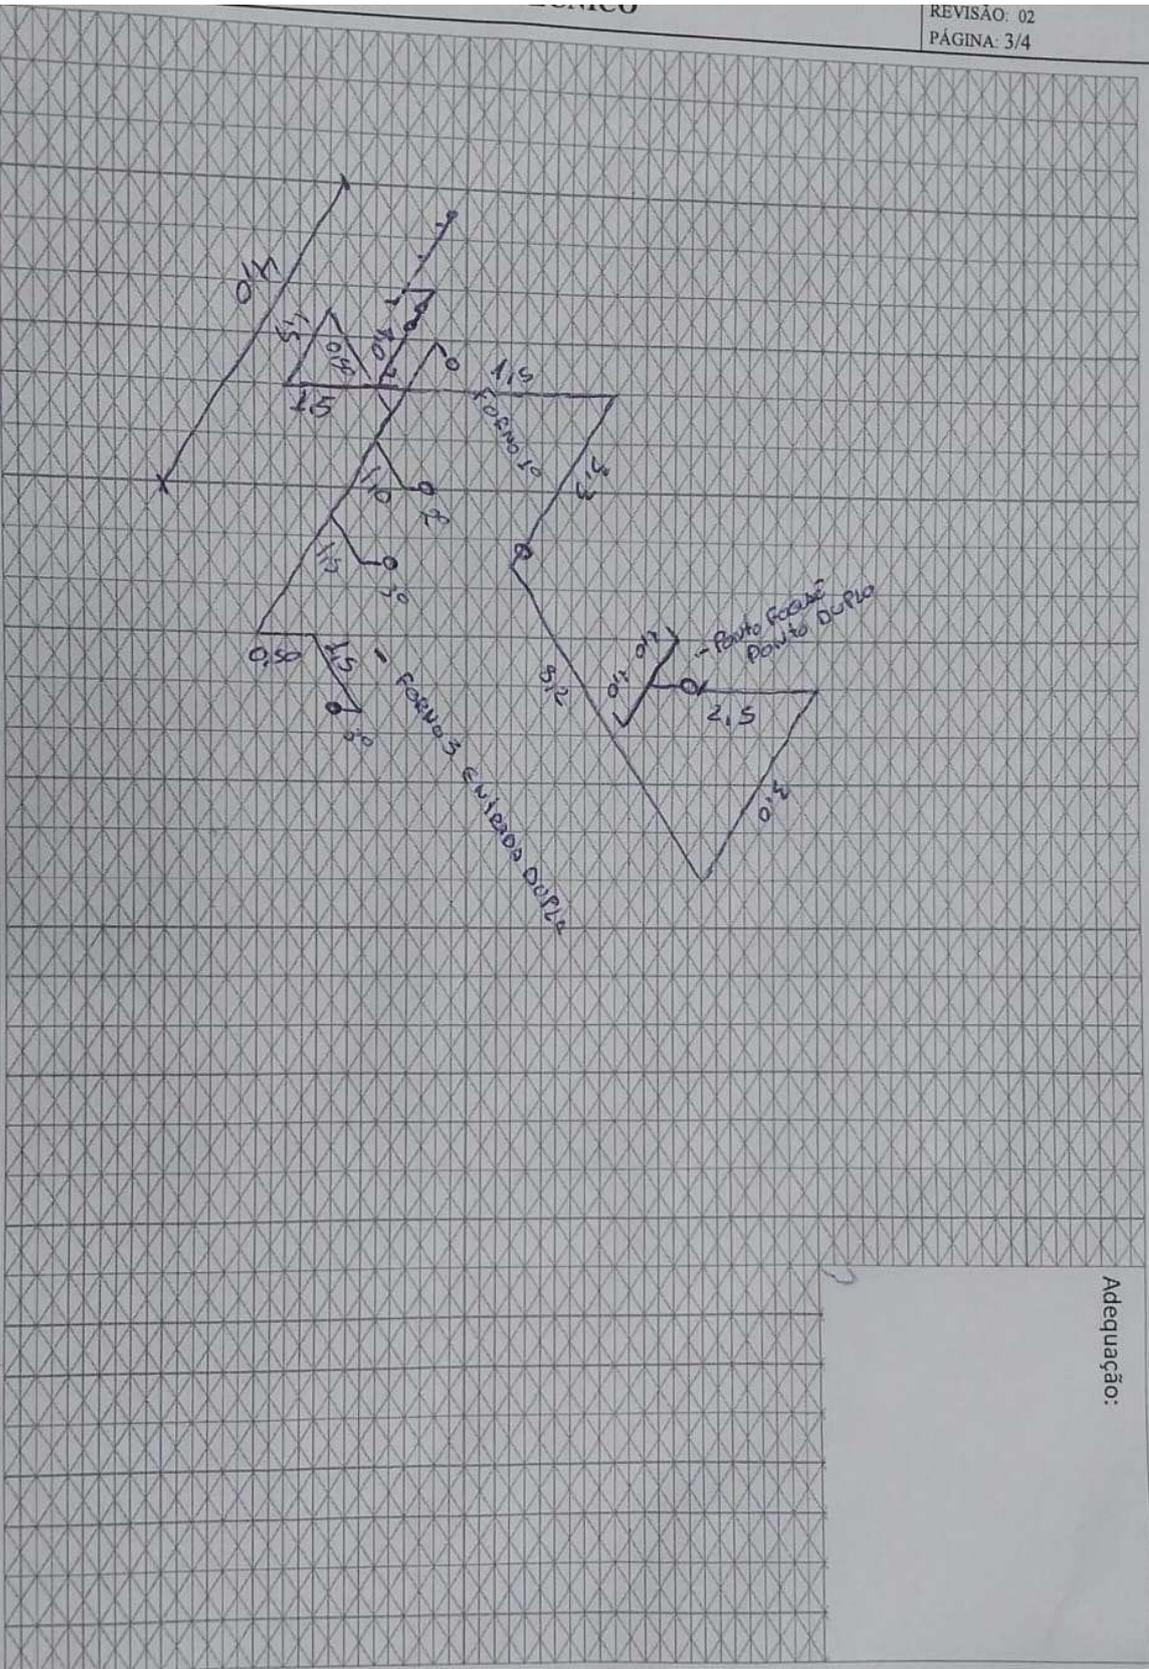

Adequação:

LISTA DE MATERIAIS DA OBRA

CÓD. ORACLE	DESCRIÇÃO	UNIDADE	QTDE.
2100049	KIT CENTRAL 03 A 15XB190/B125	UN	1
1800006	COLETOR DE GLP EM TUBO DE ACO CARBONO SCH 40 MÓDULO II	UN	1
2300100	COTOVELO 3/4" 90° NPT 300# PR	UN	1
2200092	BUCHA RED 3/4" X 1/2" NPT 150# PR	UN	1
3200037	PIG TAIL COBRE 1/4 X 800MM P45,P90,P190	UN	3
7400019	VALVULA DE RETENCAO 1/2" X 7/16"	UN	3
2300178	TAMPAO 3/4" NPT 300# PR	UN	1
2300052	NIPLE 1/2" NPT 300# PR	UN	8
2200428	REGULADOR 2 EST 15KG/H F/F BP2202	UN	4
2200245	ADAPTADOR RETO DAKO 1/2" NPT RF	UN	6
3200077	FLEXIVEL NITRILICO GALV M X F - 1,5MT	UN	6
5300213	SUPORTE TIPO L PARA COLETOR	UN	5
5200005	ABRACADEIRA TIPO D C/CUNHA 1/2"	UN	35
5200027	BUCHA COM PARAFUSO 10 (TIJOLO FURADO)	UN	41
4900037	FITA VEDA ROSCA 18 MM X 50 M	UN	2
5300754	TUBO MULTICAMADA GAS DN 20MM X 100M	MT	35
5300697	CONECTOR FEMEA P/GAS 1/2" X 20MM PRENSAR	UN	2
5300685	COTOVELO FEMEA P/GAS 1/2" X 20MM PRENSAR	UN	6
7300012	VALVULA ESF MONOBLOCO 3/4"	UN	1
5300661	TEE INTERM.P/GAS 20MM X 20MM X 20MM	UN	6
	NIPLE ½ X 1/4	UN	02
	NIPLE ½ X 3/8	UN	02
	VALVULA ANGULAR ½ MF	UN	04
	VALVULA RETA ½ MF	UN	01
Nº DE PROJETO:	03.0232.2409256884.01-GE	ASSINATURA DO PROJETISTA:	ALEX SANDRO