



NOVO CLIENTE



AS BUILT



ADEQUAÇÃO

INFORMAÇÕES DO CLIENTE (LEVANTAMENTO EM CAMPO)

RAZÃO SOCIAL: 350176 - TORINO INDUSTRIA DE REFEICOES EMPRESARIAIS LTDA - ME

ENDEREÇO: RUA FLAVIO FRANCISCO BELLINI 580

Nº:

CIDADE: CAXIAS DO SUL

BAIRRO: SAO CIRO

CEP: 95098-170

Nº PROJETO:

BASE INSTALADA:

Normas Aplicáveis:	NBR13523	NBR15526	NBR15358	NBR 14024
--------------------	----------	----------	----------	-----------

Outras normas:	Data da Visita	11/07/2024
----------------	----------------	------------

Descritivo da central de gás (Levantamento em campo): PROTOCOLO: 350176

- CLIENTE POSSUI ABRIGO PRÉ MOLDADO EXISTENTE;
- CENTRAL PARA 01 B190; EM ÁREA ABERTA;
- TUBULAÇÃO Á SER INSTALADA, APROXIMADAMENTE 15m DE REDE MULTICAMADAS Ø20mm;
- PONTOS DE CONSUMO EXISTENTE;
- PARADA DO CAMINHÃO NA RUA INTERNA, APROXIMADAMENTE 5m P/ ABASTECIMENTO;

Fotos amplas da central de gás + adequações (Mínimo 2 fotos + adequações):




Nome Projetista: ESTHEVAM

Nome Cliente: TORINO

Tel.:

Projetista:	Assinatura:	Cliente:	Assinatura:	Data:	Nº. Projeto:
Alexandre Silva	Alexandre	TORINO INDUSTRIA DE REFEICOES		11 / 07 / 2024	

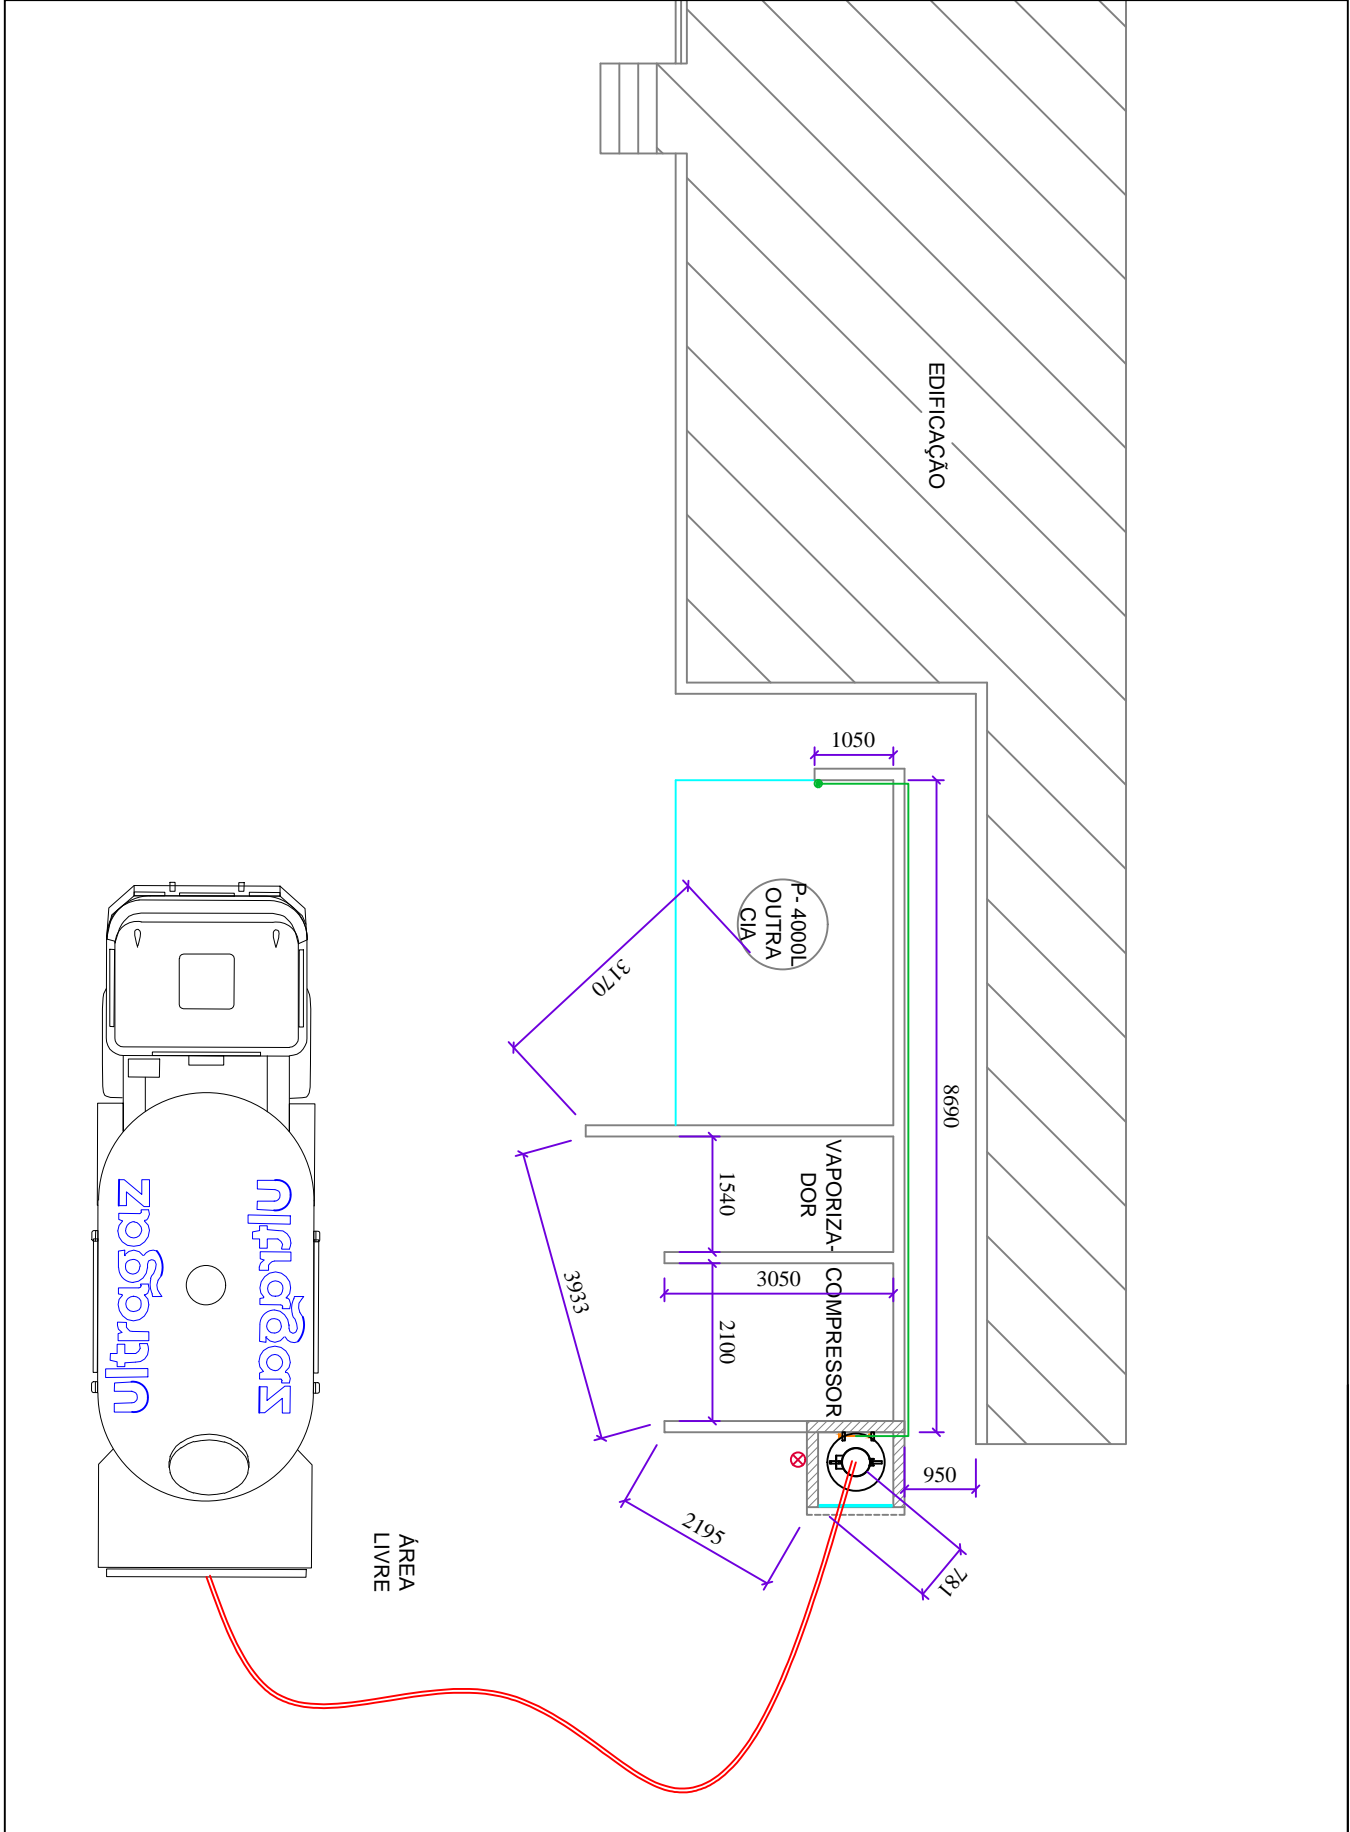

Projetista:
Alexandre Silva


Assinatura:
Alexandre

Cliente:
**TORINO INDUSTRIA DE
REFEICOES**

Assinatura:

Data:
11 / 07 / 2024

Nº. Projeto:

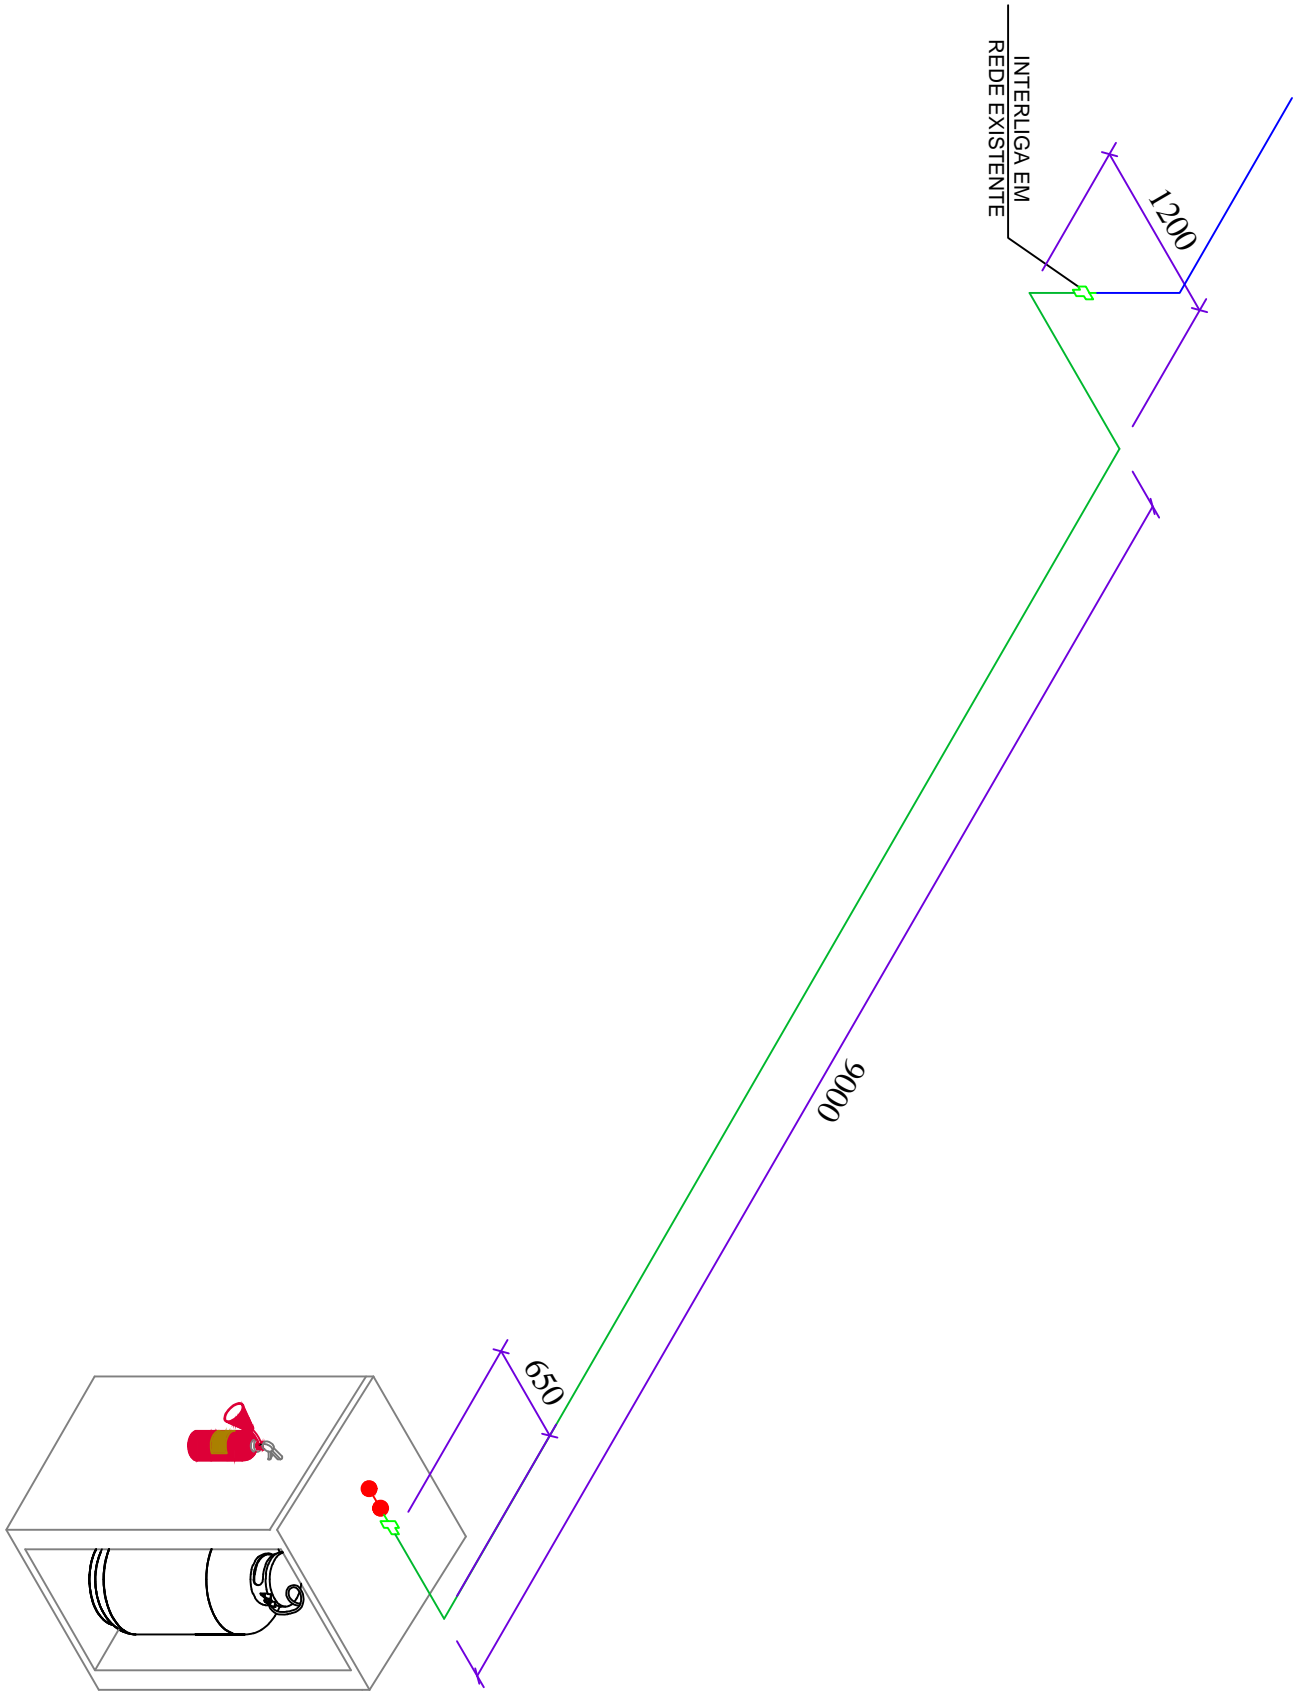

COD	Descrição	Unidade	Qtd.
2100041	KIT CENTRAL 02 X B190/B125	Central	1
3200037	PIG TAIL DE COBRE 1 4POL COMPR 800MM (P45P90B190)	Central	1
2300172	PLUG FERRO MALEAV 300LBS 3/4POL NPT	Central	1
5200027	BUCHA NYLON 10 C PARAFUSO	Central	10
5300213	SUORTE PARA COLETOR TIPO PAREDE	Central	2
5300703	CONECTOR MACHO P/GAS 20MM X 1/2 PRENSAR	Central	2
1100014	PLACA PROIBIDO FUMAR	Central	1
3600001	EXTINTOR 20 - B:C	Central	1
1100027	ADESIVO PARA CILINDRO - ULTRASYSTEM	Central	1
7900010	VASILHAME BRANCO B190 (420LBS) 190KG	Central	1
5300754	TUBO ALUMINIO P/GAS 20X2MM - TRATAMENTO U.V. (BRANCO)	Rede Principal	14
5200027	BUCHA NYLON 10 C PARAFUSO	Rede Principal	14
5200005	ABRACADEIRA GALVANIZADA TIPO D 1 2POL COM PORCAS	Rede Principal	14
5300664	COTOVELO P/GAS 20X20	Rede Principal	4
2300153	BUCHA REDUC FERRO MALEAV 300LBS 3 4 X 1 2POL NPT FCX 0008	Rede Principal	1
2300140	BUCHA REDUC FERRO MALEAV 300LBS 1 X 1/2 POL NPT	Rede Principal	1

Nº DE PROJETO: **350176**

PROJETISTA: ESTHEVAM