

NOVO CLIENTE

AS BUILT

ADEQUAÇÃO

INFORMAÇÕES DO CLIENTE (LEVANTAMENTO EM CAMPO)

RAZÃO SOCIAL: ALVARO VASCONCELOS FLORES ME

ENDEREÇO: RUA DONA ANA

Nº.: 223

CIDADE: RIO GRANDE

BAIRRO: BOLAXA

CEP: 96217010

Nº PROJETO: 03.0232.2404243723.01-GE

BASE INSTALADA:

2404243723

Normas Aplicáveis:

NBR13523

NBR15526

NBR15358


NBR 14024

Data da Visita

23/05/2024

Descritivo da central de gás (Levantamento em campo):

Fotos amplas da central de gás + adequações (Mínimo 2 fotos + adequações):

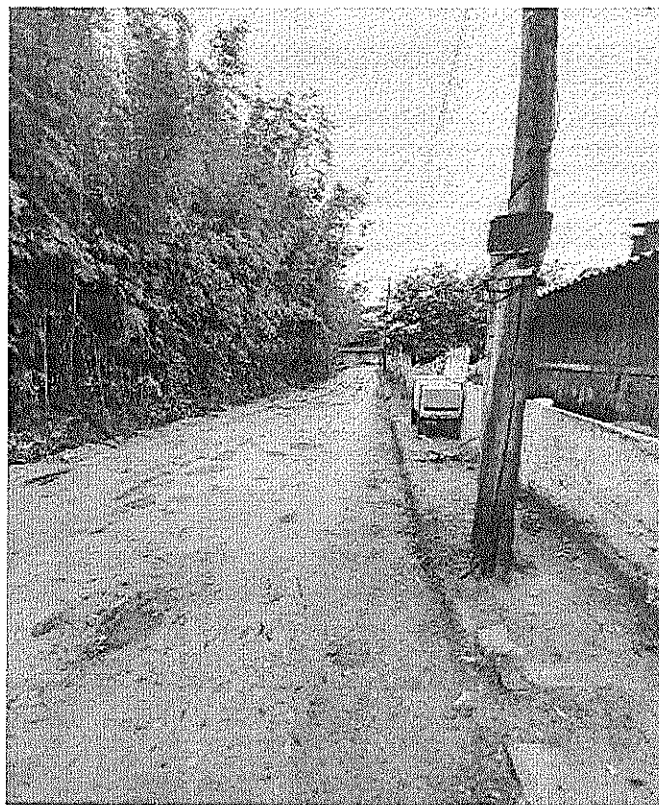

Nome Projetista: WAGNER

Nome Cliente: ALVARO

Tel.: _____

Proprietário:
WALTER VASCONCELOS


Assinatura:
[Signature]

Cliente:
ALVARO VASCONCELOS

Assinatura:
[Signature]

Data:
23/05/24


Nº Projeto:
03.0232.2404243

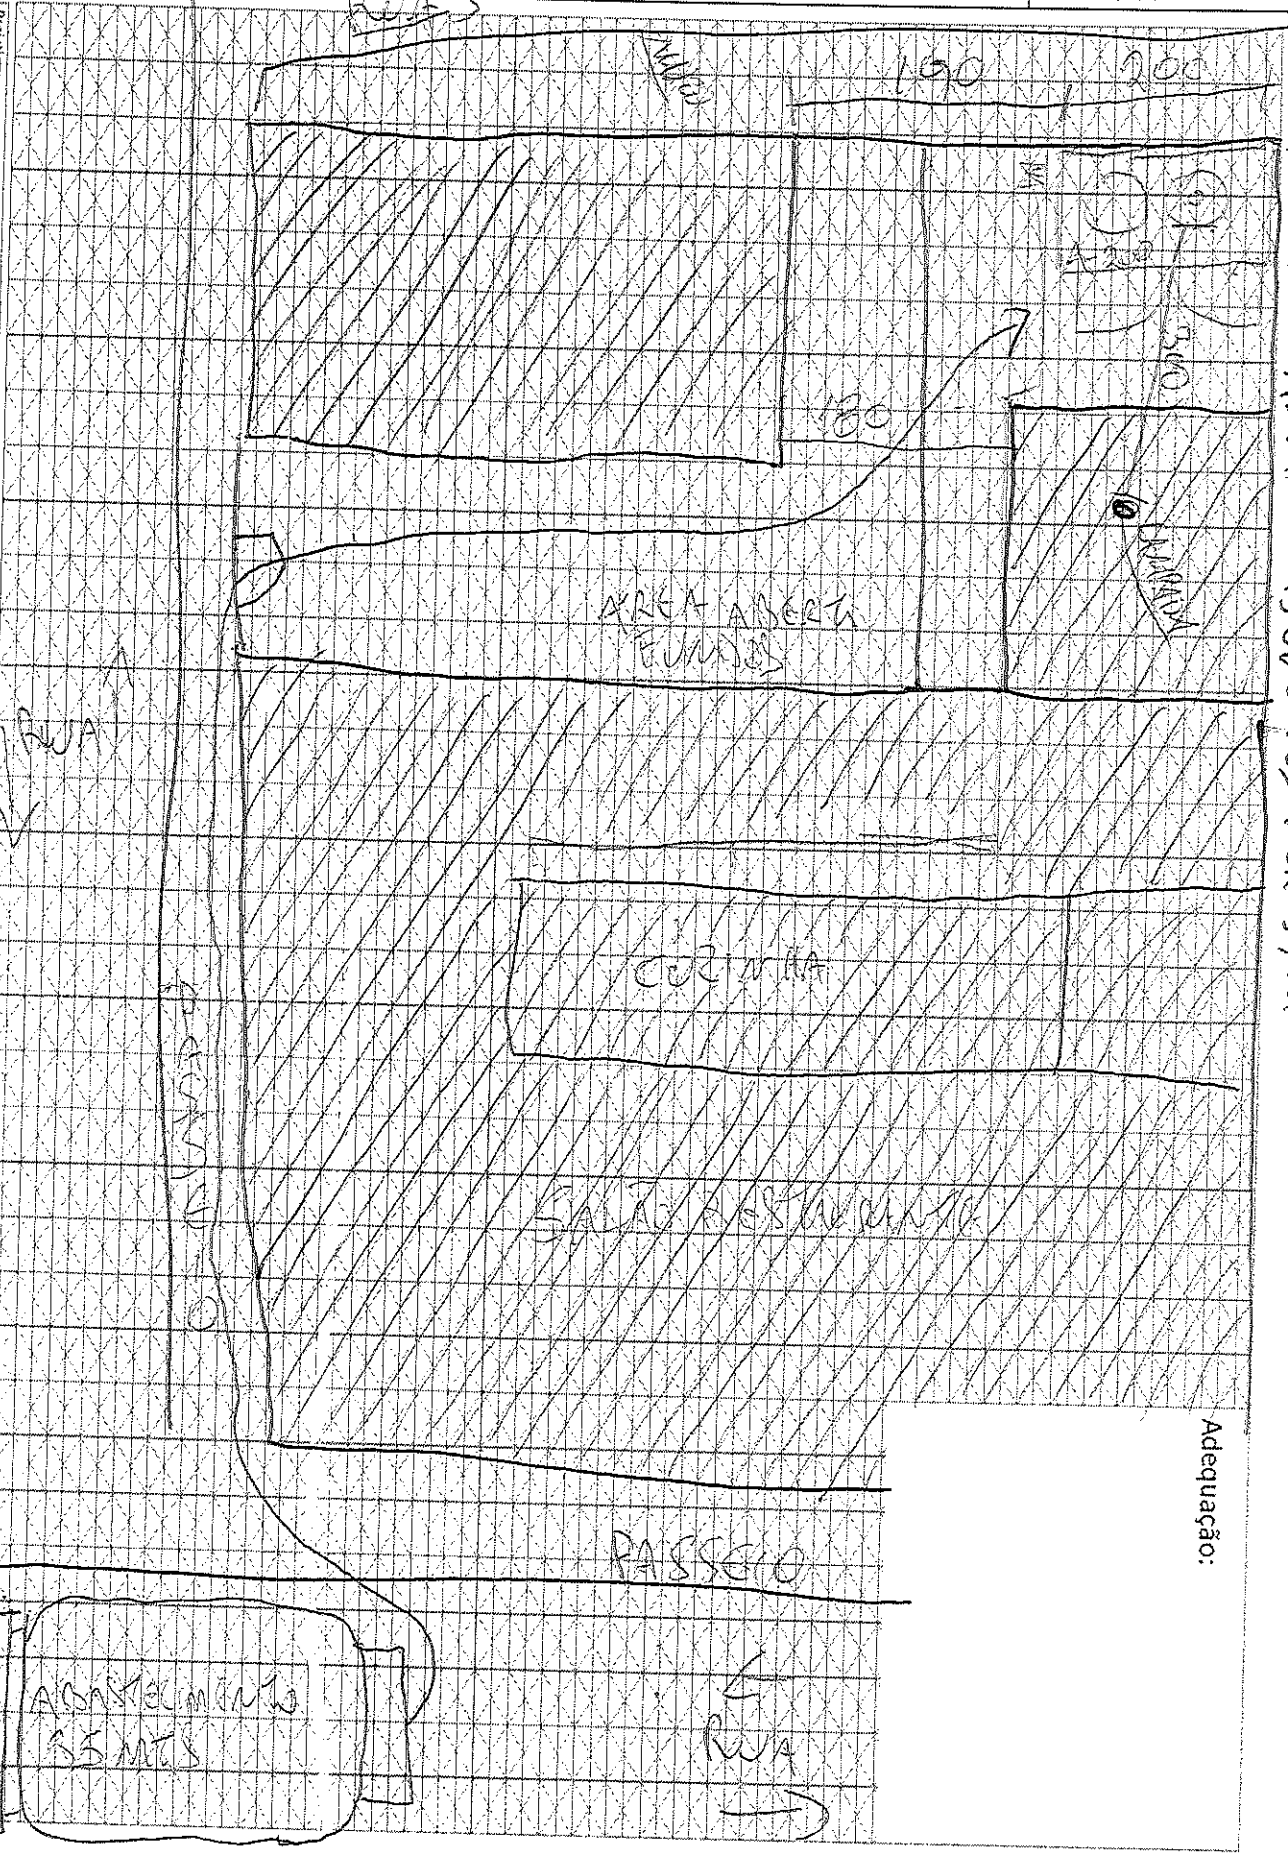

ALVARO VASCONCELOS FLORES ME.

Adequação:

Projeto: *MANSUR GARAIOL*
Assinatura: *[Signature]*
Cliente: *ALVARO VASCONCELOS*
Assinatura: *[Signature]*
Data: *23/05/24*
In: Projeto

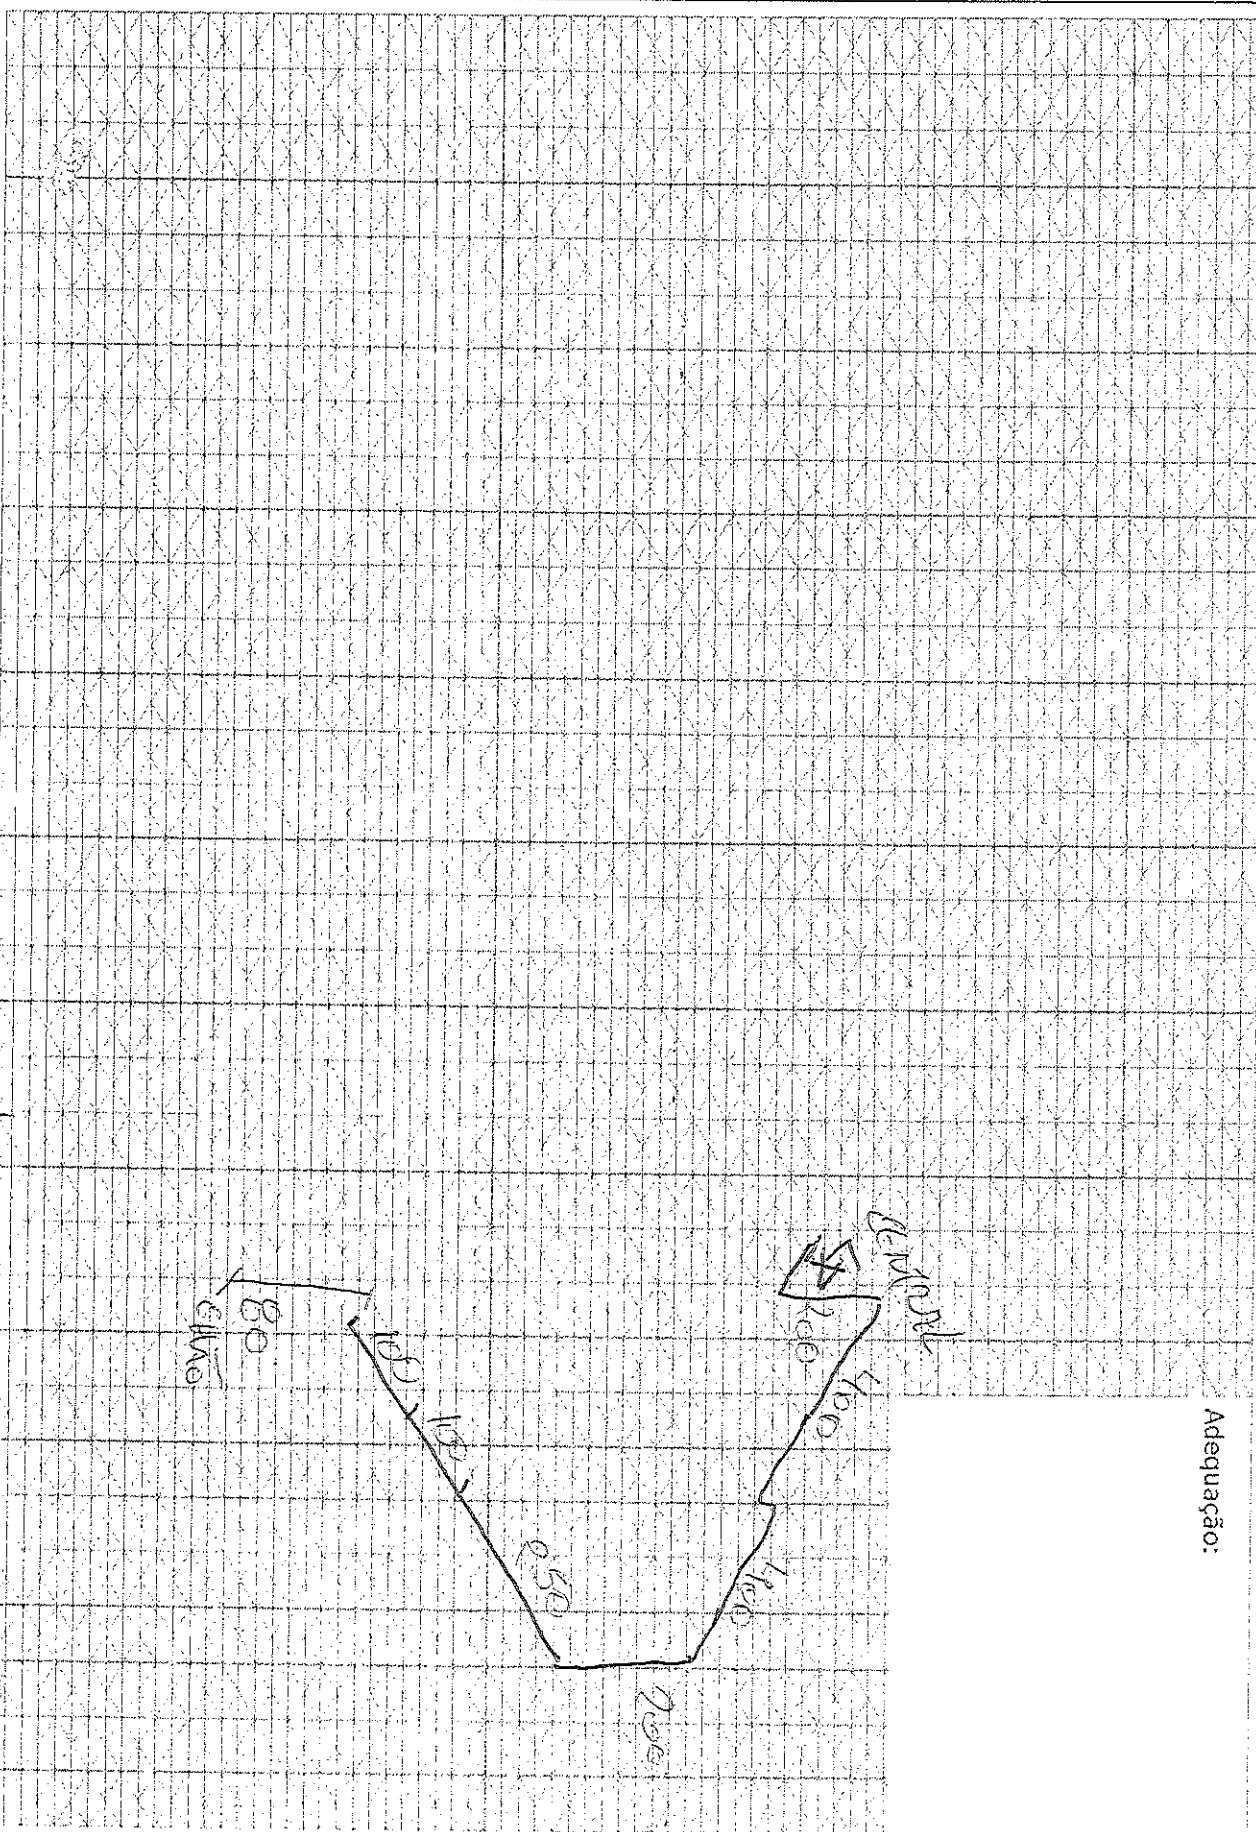

Adequação:

CÓDIGO	DESCRIÇÃO	QUANTIDADE	U N	GRUPO	CÓDIGO FISCAL
REDE VAPOR					
1718	KIT CENTRAL 02 X B190/B125	01	PRODUTO	REGULADOR	2100041
1719	KIT CENTRAL 03 A 15XB190/B125		PRODUTO	REGULADOR	2100049
1534	COLETOR DE GLP EM TUBO DE AÇO CARBONO SCH 40 MÓDULO II		PRODUTO	COLETOR GLP	1800006
2142	TUBO 3/4" SCH 5/C		PRODUTO	TUBO	6800015
1535	COLETOR DE GLP EM TUBO DE AÇO CARBONO SCH 40 MÓDULO III		PRODUTO	COLETOR GLP	1800011
1603	COTOVELO 3/4" 90° NPT 300# PR		PRODUTO	CONEXAO NPT PR	2300100
1408	BUCHA RED 3/4" X 1/2" NPT 150# PR		PRODUTO	CONEXAO NPT PR	2200092
1895	PIG TAIL COBRE 1/4 X 800MM P45, P90, P190	01	PRODUTO	FLEXIVEL	3200037
2195	VALVULA DE RETENCAO 1/2" X 7/16"		PRODUTO	CONEXAO LATAO	7400019
2017	TAMPAO 3/4" NPT 300# PR		PRODUTO	CONEXAO NPT PR	2300178
2181	UNIAO 3/4" NPT 300# PR		PRODUTO	CONEXAO NPT PR	2300086
2051	TEE 3/4" NPT 300# PR		PRODUTO	CONEXAO NPT PR	2300061
1914	PLUG 3/4" NPT		PRODUTO	CONEXAO NPT PR	2300172
REDE LIQUIDA					
1603	COTOVELO 3/4" 90° NPT 300# PR		PRODUTO	CONEXAO NPT PR	2300100
1600	COTOVELO 3/4" 45° NPT 300# PR		PRODUTO	CONEXAO NPT PR	2300091
2051	TEE 3/4" NPT 300# PR		PRODUTO	CONEXAO NPT PR	2300061
11221	VÁLVULA ALIVIO HIDROSTÁTICO 1/2" /SEG LINHA 375 PSI		PRODUTO	CONEXAO LATAO	7500003
1749	LUVA 3/4" NPT 300# PR		PRODUTO	CONEXAO NPT PR	2300007
2181	UNIAO 3/4" NPT 300# PR		PRODUTO	CONEXAO NPT PR	2300086
2142	TUBO 3/4" SCH 5/C		PRODUTO	TUBO	6800015
1438	CAIXA DE ALUMINIO PARA VALVULA 32 X 60 X20 CM		PRODUTO	PORTAS E ABRIGOS	5300327
2230	VALVULA ESF TRIPARTIDA 3/4"		PRODUTO	VALVULA	7300014
1787	MANGUEIRA GLP 800 MM X 3/4" NPT		PRODUTO	FLEXIVEL	3200091
1854	NIPLE 3/4" NPT 300# PR		PRODUTO	CONEXAO NPT PR	2300037
9638	ADAPTADOR DE ENCHIMENTO ACOPLADORA 3/4 X 1 3/4 ACME 3175		PRODUTO	VALVULA	5600083
TOMADA DE ABASTECIMENTO					
9866	MANOMETRO 0 A 21 KGf/CM CORPO 2 ROSCA 1/4"		PRODUTO	MANOMETRO	4600003
2229	VALVULA ESF TRIPARTIDA 1/2"		PRODUTO	VALVULA	7300013
1850	NIPLE 1/2" NPT 300# PR		PRODUTO	CONEXAO NPT PR	2300052
9267	TEE RED 3/4" X 1/2" # 300 NPT PR		PRODUTO	CONEXAO NPT PR	2300067
2230	VALVULA ESF TRIPARTIDA 3/4"		PRODUTO	VALVULA	7300014
1398	BUCHA RED 1/2" X 1/4" NPT 150# PR		PRODUTO	CONEXAO NPT PR	2200192
2192	VÁLVULA ALIVIO HIDROSTÁTICO 1/4" /SEG LINHA 250 PSI		PRODUTO	CONEXAO LATAO	2200490
2194	VÁLVULA ALIVIO COM PURGA 1/4"		PRODUTO	CONEXAO NPT PR	2300091
1600	COTOVELO 3/4" 45° NPT 300# PR		PRODUTO	VALVULA	7700015
2193	VALVULA DE ENCHIMENTO 3/4" PARA REDE LIQUIDA		PRODUTO	VALVULA	7700015
PONTO DE CONSUMO					
1850	NIPLE 1/2" NPT 300# PR	06	PRODUTO	CONEXAO NPT PR	2300052
1954	REGULADOR 2 EST 15KG/H F/F BP2202		PRODUTO	REGULADOR	2200428
1328	ADAPTADOR RETO DAKO 1/2" NPT RF		PRODUTO	CONEXAO LATAO	2200245
1698	FLEXIVEL NITRILICO GALV M X F - 1,5MT		PRODUTO	FLEXIVEL	3200077
2220	VALVULA ESF MONOBLOCO 1/2"	03	PRODUTO	VALVULA	7300010
2042	TEE 1/2" NPT 300# PR		PRODUTO	CONEXAO NPT PR	2300058
9853	BUCHA DE REDUCAO LATAO 1/2 NPT X 1/8 NPT		PRODUTO	CONSUMIVEL	2400078
1398	BUCHA RED 1/2" X 1/4" NPT 150# PR		PRODUTO	CONEXAO NPT PR	2200192
2243	VALVULA UGV1 P13 X 3/4" NPT		PRODUTO	CONEXAO LATAO	7700017
2244	VALVULA UGV1 P2 X 1/2" NPT	03	PRODUTO	CONEXAO LATAO	7700020
CONSUMO					
1994	SUPORTE TIPO L PARA COLETOR	03	PRODUTO	ABRACADEIRAS	5300213
1305	ABRACADEIRA TIPO D C/CUNHA 1/2"	15	PRODUTO	ABRACADEIRAS	5200005
1307	ABRACADEIRA TIPO D C/CUNHA 3/4"		PRODUTO	ABRACADEIRAS	5200006
1303	ABRACADEIRA TIPO D C/CUNHA 1"		PRODUTO	ABRACADEIRAS	5200007
1378	BUCHA COM PARAFUSO 10 (TUJALO FURADO)	15	PRODUTO	CONSUMIVEL	5200027
1688	FITA VEDA ROSCA 18 MM X 50 M	01	PRODUTO	CONSUMIVEL	4900037
TUBULAÇÃO MULTICAMADA Ø20mm					
2153	TUBO MULTICAMADA GAS DN 20MM X 100M	18 MS	PRODUTO	MULTICAMADA	5300754
1544	CONECTOR FEMEA P/GAS 1/2" X 20MM PRENSAR		PRODUTO	MULTICAMADA	5300697
1545	CONECTOR FEMEA P/GAS 3/4" X 20MM PRENSAR		PRODUTO	MULTICAMADA	5300698
1554	CONECTOR MACHO P/GAS 1/2" X 20MM PRENSAR	01	PRODUTO	MULTICAMADA	5300703
1555	CONECTOR MACHO P/GAS 3/4" X 20MM PRENSAR	01	PRODUTO	MULTICAMADA	5300704
1629	COTOVELO P/GAS 20MM X 20MM PRENSAR	10	PRODUTO	MULTICAMADA	5300664
1616	COTOVELO FEMEA P/GAS 1/2" X 20MM PRENSAR	01	PRODUTO	MULTICAMADA	5300685
1617	COTOVELO FEMEA P/GAS 3/4" X 20MM PRENSAR		PRODUTO	MULTICAMADA	5300686
1625	COTOVELO MACHO P/GAS 1/2" X 20MM PRENSAR		PRODUTO	MULTICAMADA	5300690
1626	COTOVELO MACHO P/GAS 3/4" X 20MM PRENSAR		PRODUTO	MULTICAMADA	5300691
2220	VALVULA ESF MONOBLOCO 1/2"		PRODUTO	VALVULA	7300010
2223	VALVULA ESF MONOBLOCO 3/4"	01	PRODUTO	VALVULA	7300012
2063	TEE INTERM.P/GAS 20MM X 20MM X 20MM		PRODUTO	MULTICAMADA	5300661
2060	TEE FEMEA P/GAS 20MM X 1/2"	02	PRODUTO	MULTICAMADA	5300679
2061	TEE FEMEA P/GAS 20MM X 3/4"		PRODUTO	MULTICAMADA	5300680

PARAFUSO AUTO BRONZE 10