

NOVO CLIENTE

AS BUILT

ADEQUAÇÃO

INFORMAÇÕES DO CLIENTE (LEVANTAMENTO EM CAMPO)

RAZÃO SOCIAL: VCA MAGGI INCORPORADORA LTDA

ENDEREÇO: AV BENJAMIN CONSTANT

Nº: 917

CIDADE: TORRES

BAIRRO: CENTRO

CEP: 95560000

Nº PROJETO: 03.0232.2402237979.01-GE

BASE INSTALADA: 2402237979.01

Normas Aplicáveis: NBR13523 NBR15526 NBR15358 NBR 14024

Outras normas:

Data da Visita


05/04/2024

Descritivo da central de gás (Levantamento em campo):**Fotos amplas da central de gás + adequações (Mínimo 2 fotos + adequações):**

Nome Projetista: WAGNER C

Nome Cliente: MARTHA FONSECA

Tel.: 95229200

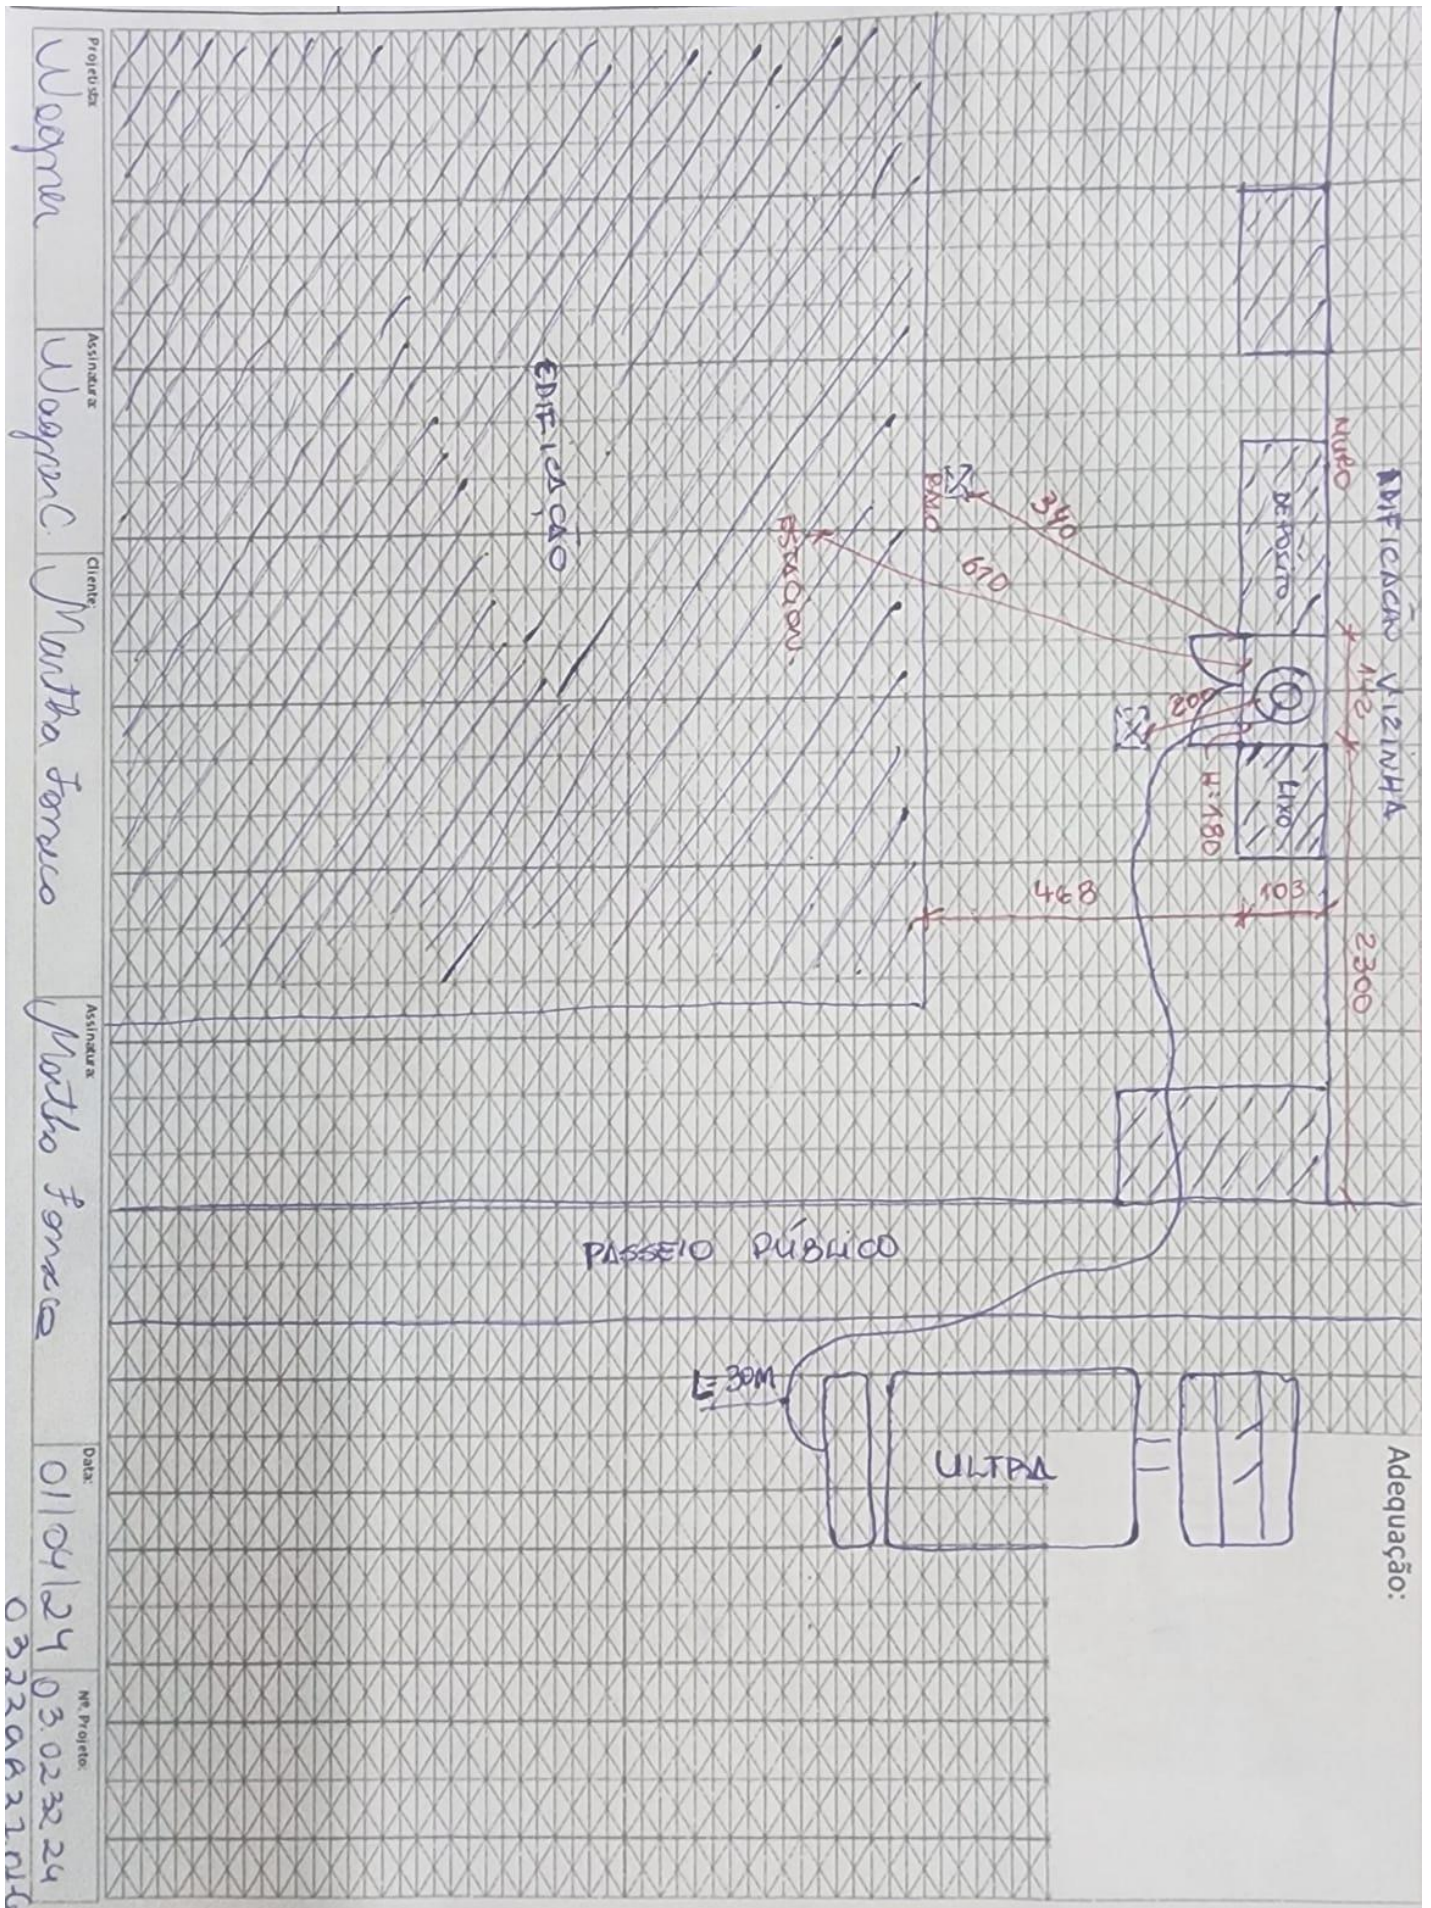

Projetista:	
Assinatura:	
Cliente:	
Assinatura:	
Data:	
Nº Projeto:	
Adequação:	

