

REGISTRO DE PROJETO - LEVANTAMENTO TÉCNICO

CÓDIGO: RG-CO.22.05
 REVISÃO: 02
 PÁGINA: 1/4

NOVO CLIENTE

AS BUILT

ADEQUAÇÃO

INFORMAÇÕES DO CLIENTE (LEVANTAMENTO EM CAMPO)

RAZÃO SOCIAL: CONDOMINIO RESIDENCIAL UNIQUE

ENDEREÇO: RUA CLEMENTE PINTO

Nº:135

CIDADE: CANOAS

BAIRRO: NOSSA SENHORA DAS GRAÇAS

CEP: 92025290

Nº PROJETO: 03.0232.2405244467.01-GE

BASE INSTALADA: 2405244467.01


Normas Aplicáveis:	<input checked="" type="checkbox"/>	NBR13523	<input checked="" type="checkbox"/>	NBR15526	<input type="checkbox"/>	NBR15358	<input type="checkbox"/>	NBR 14024
Outras normas:						Data da Visita		

Descritivo da central de gás (Levantamento em campo):

Cliente irá retirar uma das madeiras do pergolado para dar distanciamento até a face do ativo.
 A Válvula de corte ficara próxima ao portal que é de grade e com isso teremos fácil acesso a ela .
 Os tanques passaram por uma rampa de 0,97 cm, porém no final afunila para 0,87 essa medida fica no final do corredor quase na central, essa parte poderia ser movimentada já sem o carrinho
 Melhor horário para montagem 14 as 16 horas

PENDENCIA : REMOVER MADEIRA E FORNECER ART DA LAGE

Fotos amplas da central de gás + adequações (Mínimo 2 fotos + adequações):

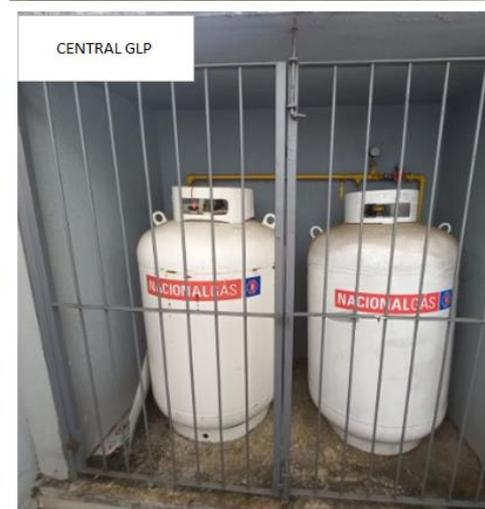

Nome Projetista:


Nome Cliente:

Tel.:

ultragaz

REGISTRO DE PROJETO - LEVANTAMENTO
TÉCNICO

CÓDIGO: RG-CO.22.05
REVISÃO: 02
PÁGINA: 3/4

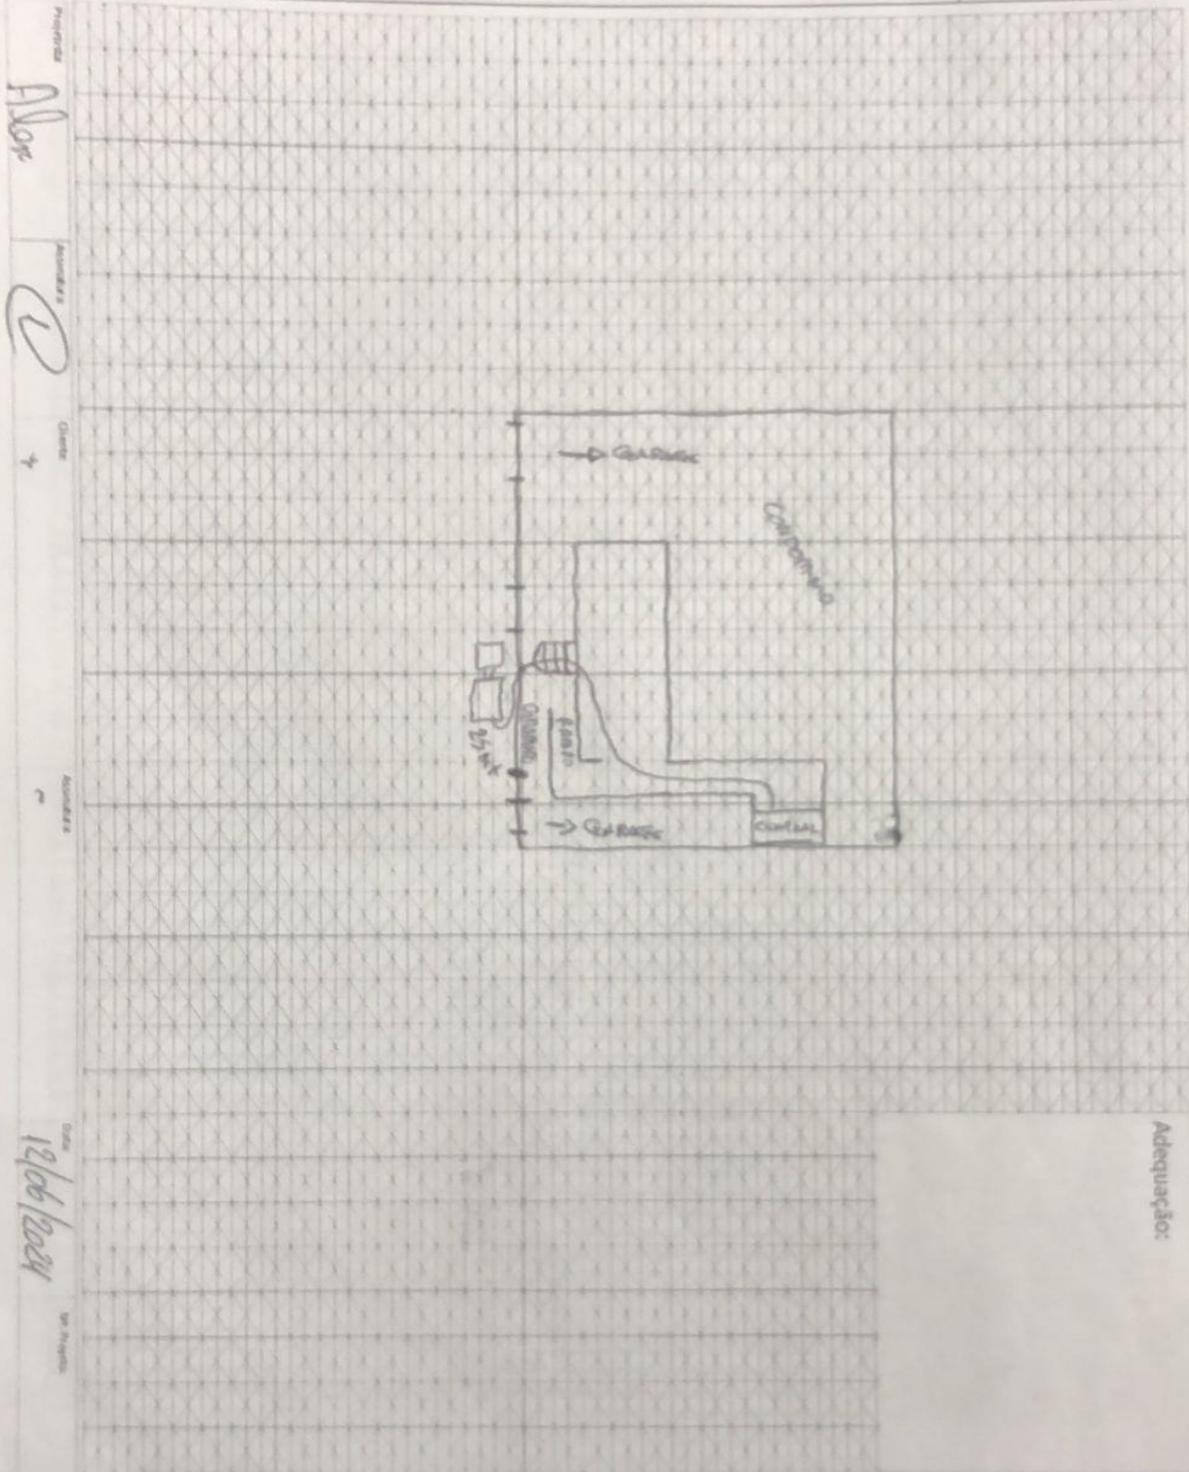

Projeto: Alor

Assinatura: [Signature]

Quantidade: 4

Assinatura: [Signature]

Data: 12/06/2024

em Anexo

Adequação:

ULTRAGAZ

Ultragaz - Interna

