

NOVO CLIENTE

AS BUILT

ADEQUAÇÃO

## INFORMAÇÕES DO CLIENTE (LEVANTAMENTO EM CAMPO)

RAZÃO SOCIAL: DANILO NILTO ATKINSON

ENDEREÇO: ROD BR 470

Nº: 1247

CIDADE: MONTENEGRO

BAIRRO: PARTENON

CEP:90650002

Nº PROJETO: 03.0232.230622046001-GE

BASE INSTALADA: 230622046001

Normas Aplicáveis:

x

NBR13523

x

NBR15526

NBR15358

NBR 14024

Outras normas:

Data da Visita

05/08/2024

Descritivo da central de gás (Levantamento em campo):**PROPOSTO: AMPLIAÇÃO DE 06 B 190 TOTALIZANDO 10 B 190.**

CENTRAL OK PARA RECEBER OS ATIVOS DE AMPLIAÇÃO.

**REGULARIZACAO CLIENTE:**

- SEM APONTAMENTOS, CENTRAL OK.

**PRAZO: OK.****ACESSO TANQUES: FACIL ACESSO****MELHORA DATA: SEGUNDA A SEXTA HORARIO COMERCIAL****TEMPO DE OBRA: 1 DIA****TRAJETO MANGUEIRA: 10 MTS**

**Fotos amplas da central de gás + adequações (Mínimo 2 fotos + adequações):**



Projeto: *Alber Sencler*


Assinatura: 

Cliente: *r*

Assinatura: 

Data: *05/01/2024*

Nº Projeto:

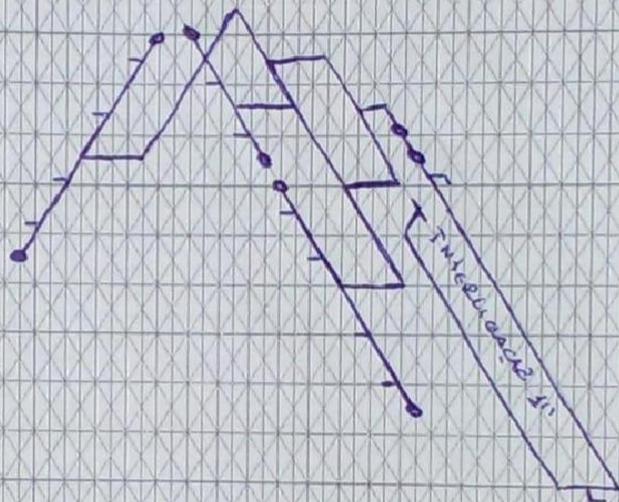

Adequação:

TECNICO

PÁGINA: 2/4


Projetista  
Alex Sanches

Assinatura

Cliente  
Lucas H Atkinson e Susan de Atkinson

Data  
5/8/2024

№ Projeto

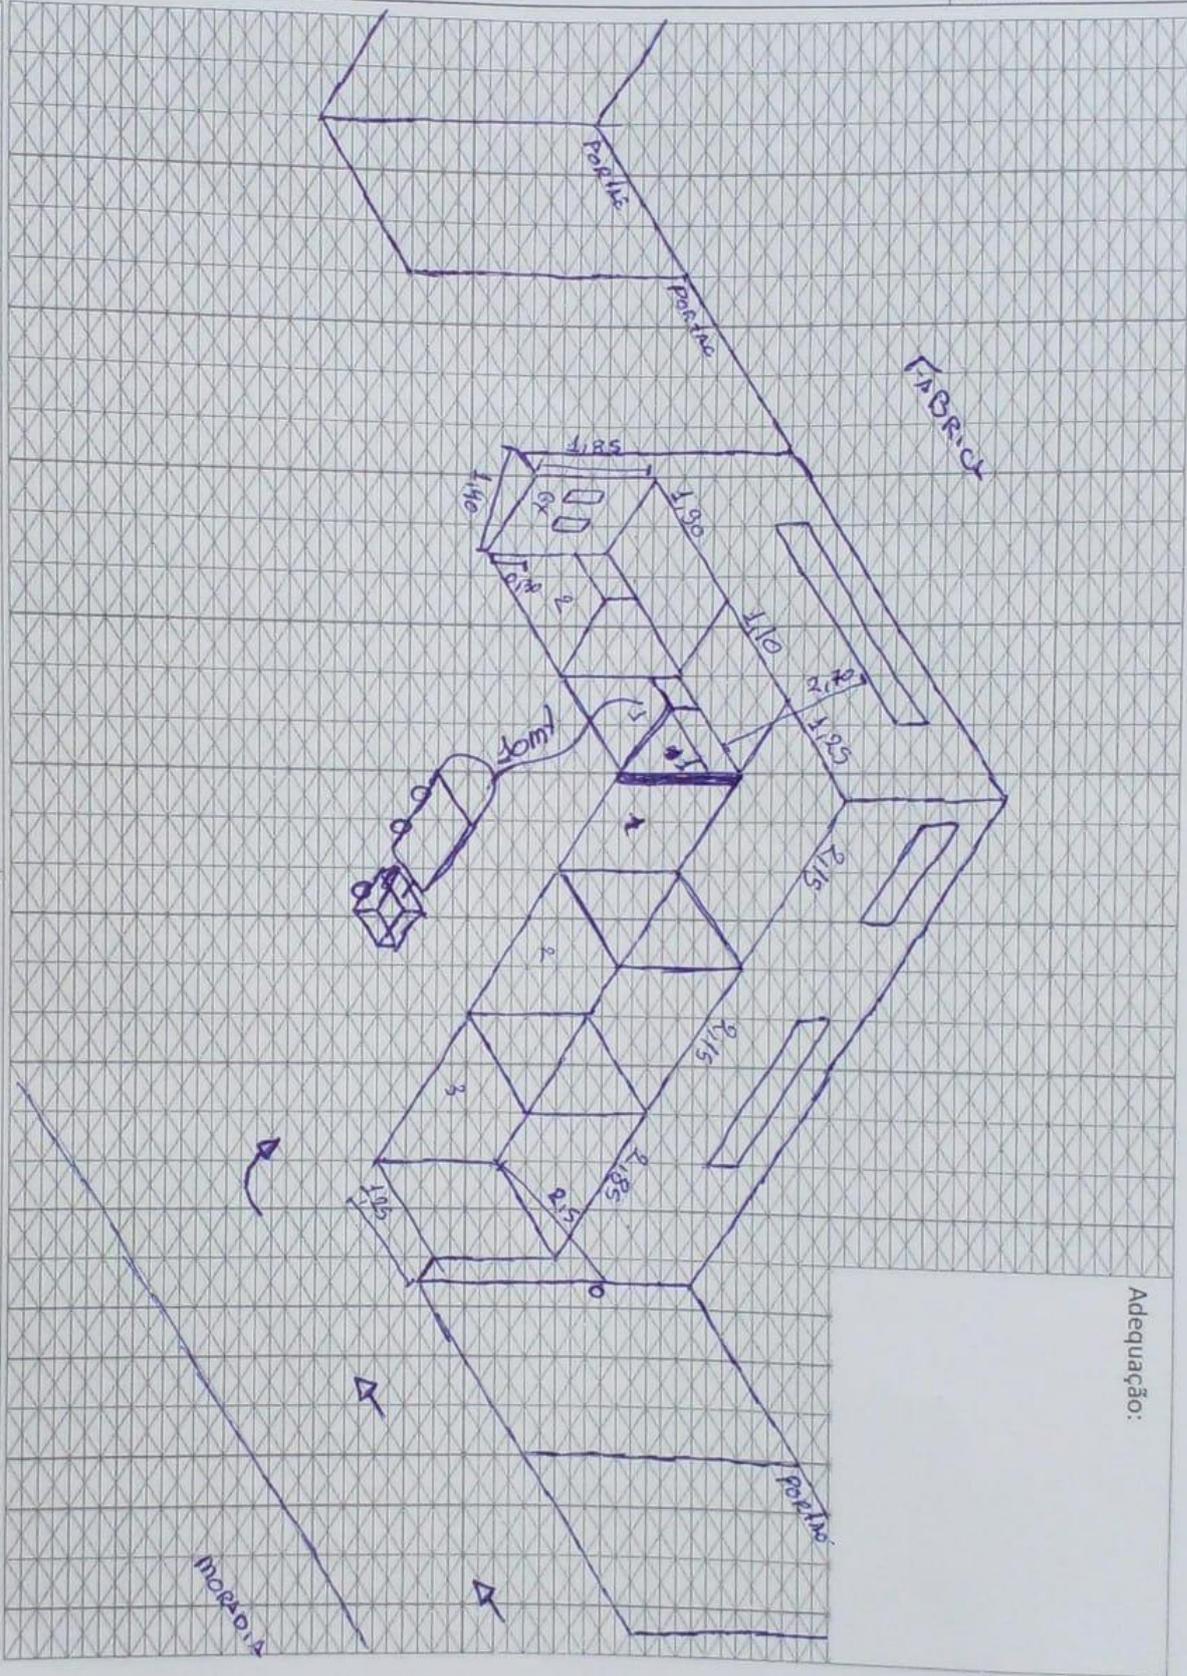

Nome Projetista: RODRIGO

Nome Cliente:XXX

Tel.:-----

## LISTA DE MATERIAIS DA OBRA

CÓD. ORACLE	DESCRIÇÃO	UNIDADE	QTDE.
1800006	COLETOR DE GLP EM TUBO DE ACO CARBONO SCH 40 MÓDULO II	UN	3
6800015	TUBO 3/4" SCH S/C	MT	12
		UN	
2300100	COTOVELO 3/4" 90° NPT 300# PR	UN	3
2200092	BUCHA RED 3/4" X 1/2" NPT 150# PR	UN	2
3200037	PIG TAIL COBRE 1/4 X 800MM P45,P90,P190	UN	6
7400019	VALVULA DE RETENCAO 1/2" X 7/16"	UN	6
2300178	TAMPAO 3/4" NPT 300# PR	UN	6
2300086	UNIAO 3/4" NPT 300# PR	UN	4
2300061	TEE 3/4" NPT 300# PR	UN	4
2300007	LUVA 3/4" NPT 300# PR	UN	4
7300014	VALVULA ESF TRIPARTIDA 3/4"	UN	2
2300037	NIPL 3/4" NPT 300# PR	UN	06
5300213	SUORTE TIPO L PARA COLETOR	UN	10
5200005	ABRACADEIRA TIPO D C/CUNHA 1/2"	UN	14
5200027	BUCHA COM PARAFUSO 10 (TIJOLO FURADO)	UN	40
4900037	FITA VEDA ROSCA 18 MM X 50 M	UN	8
5300754	TUBO MULTICAMADA GAS DN 20MM X 100M	MT	15
5300703	CONECTOR MACHO P/GAS 1/2" X 20MM PRENSAR	UN	2
5300704	CONECTOR MACHO P/GAS 3/4" X 20MM PRENSAR	UN	3
5300664	COTOVELO P/GAS 20MM X 20MM PRENSAR	UN	6
7300012	VALVULA ESF MONOBLOCO 3/4"	UN	1
Nº DE PROJETO	03.0232.230622046001-GE	ASSINATURA DO PROJETISTA:	RODRIGO