



NOVO CLIENTE



AS BUILT



ADEQUAÇÃO

INFORMAÇÕES DO CLIENTE (LEVANTAMENTO EM CAMPO)

RAZÃO SOCIAL: COOPERATIVA LANGUIRU

ENDEREÇO: EST HARMONIA

Nº: SN

CIDADE: TEUTONIA

BAIRRO: PLANALTO

CEP: 99200000

Nº PROJETO: 03.0232.2405246193.03-GE

BASE INSTALADA: 2405246193.03

Normas Aplicáveis:	x	NBR13523	x	NBR15526		NBR15358		NBR 14024
Outras normas:						Data da Visita		13/08/2024

Descritivo da central de gás (Levantamento em campo):**PROPOSTO: 03 CENTRAIS CADA UMA COM 06 B 190 CADA.**

Central para capacidade para 9 B190, porém vai ser 6 B190 em cada Central, ela atende as normas, vamos utilizar a instalação em árvore do cliente e plugar 3 pontos para instalação de B190 em cada, solicito que instalamos válvula de corte fora da central!

REGULARIZACAO CLIENTE:

- NÃO HÁ PENDENCIAS

PRAZO: NA**ACESSO TANQUES: FACIL****MELHORA DATA: SEGUNDA A SEXTA EM HORARIO COMERCIAL****TEMPO DE OBRA: 1 DIA****TRAJETO MANGUEIRA: 20MTS**


Fotos amplas da central de gás + adequações (Mínimo 2 fotos + adequações):



Nome Projetista: RICARDO

Nome Cliente:XXX

Tel.:-----

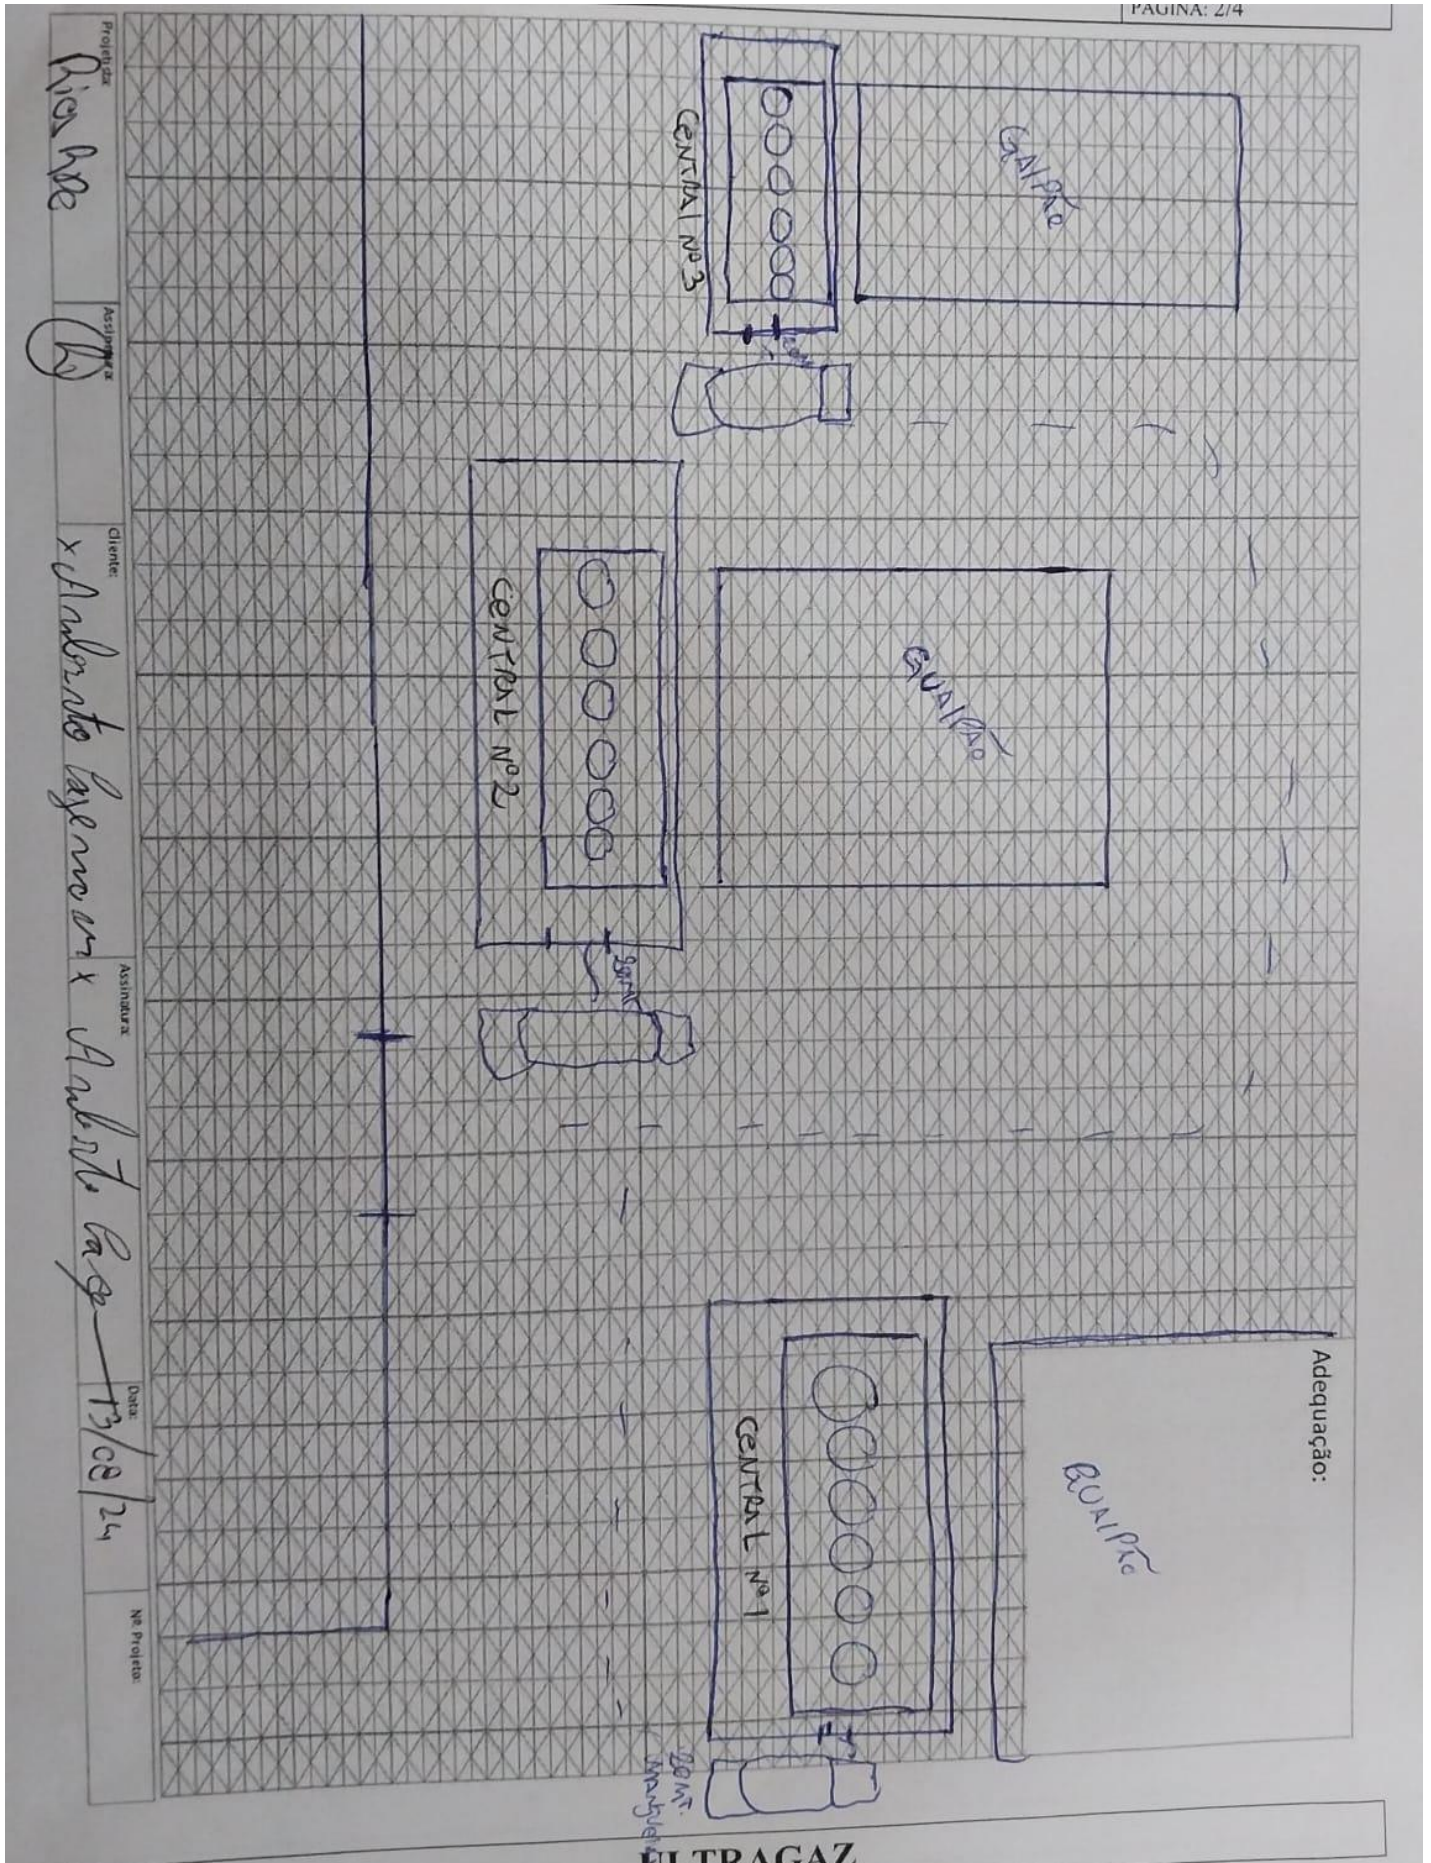

Projeto: Rios Aze


Assinatura: [Signature]

Cliente: x Andreato Engenharia x Andreato Eng

Assinatura

Data: 13/08/24

Nº Projeto:

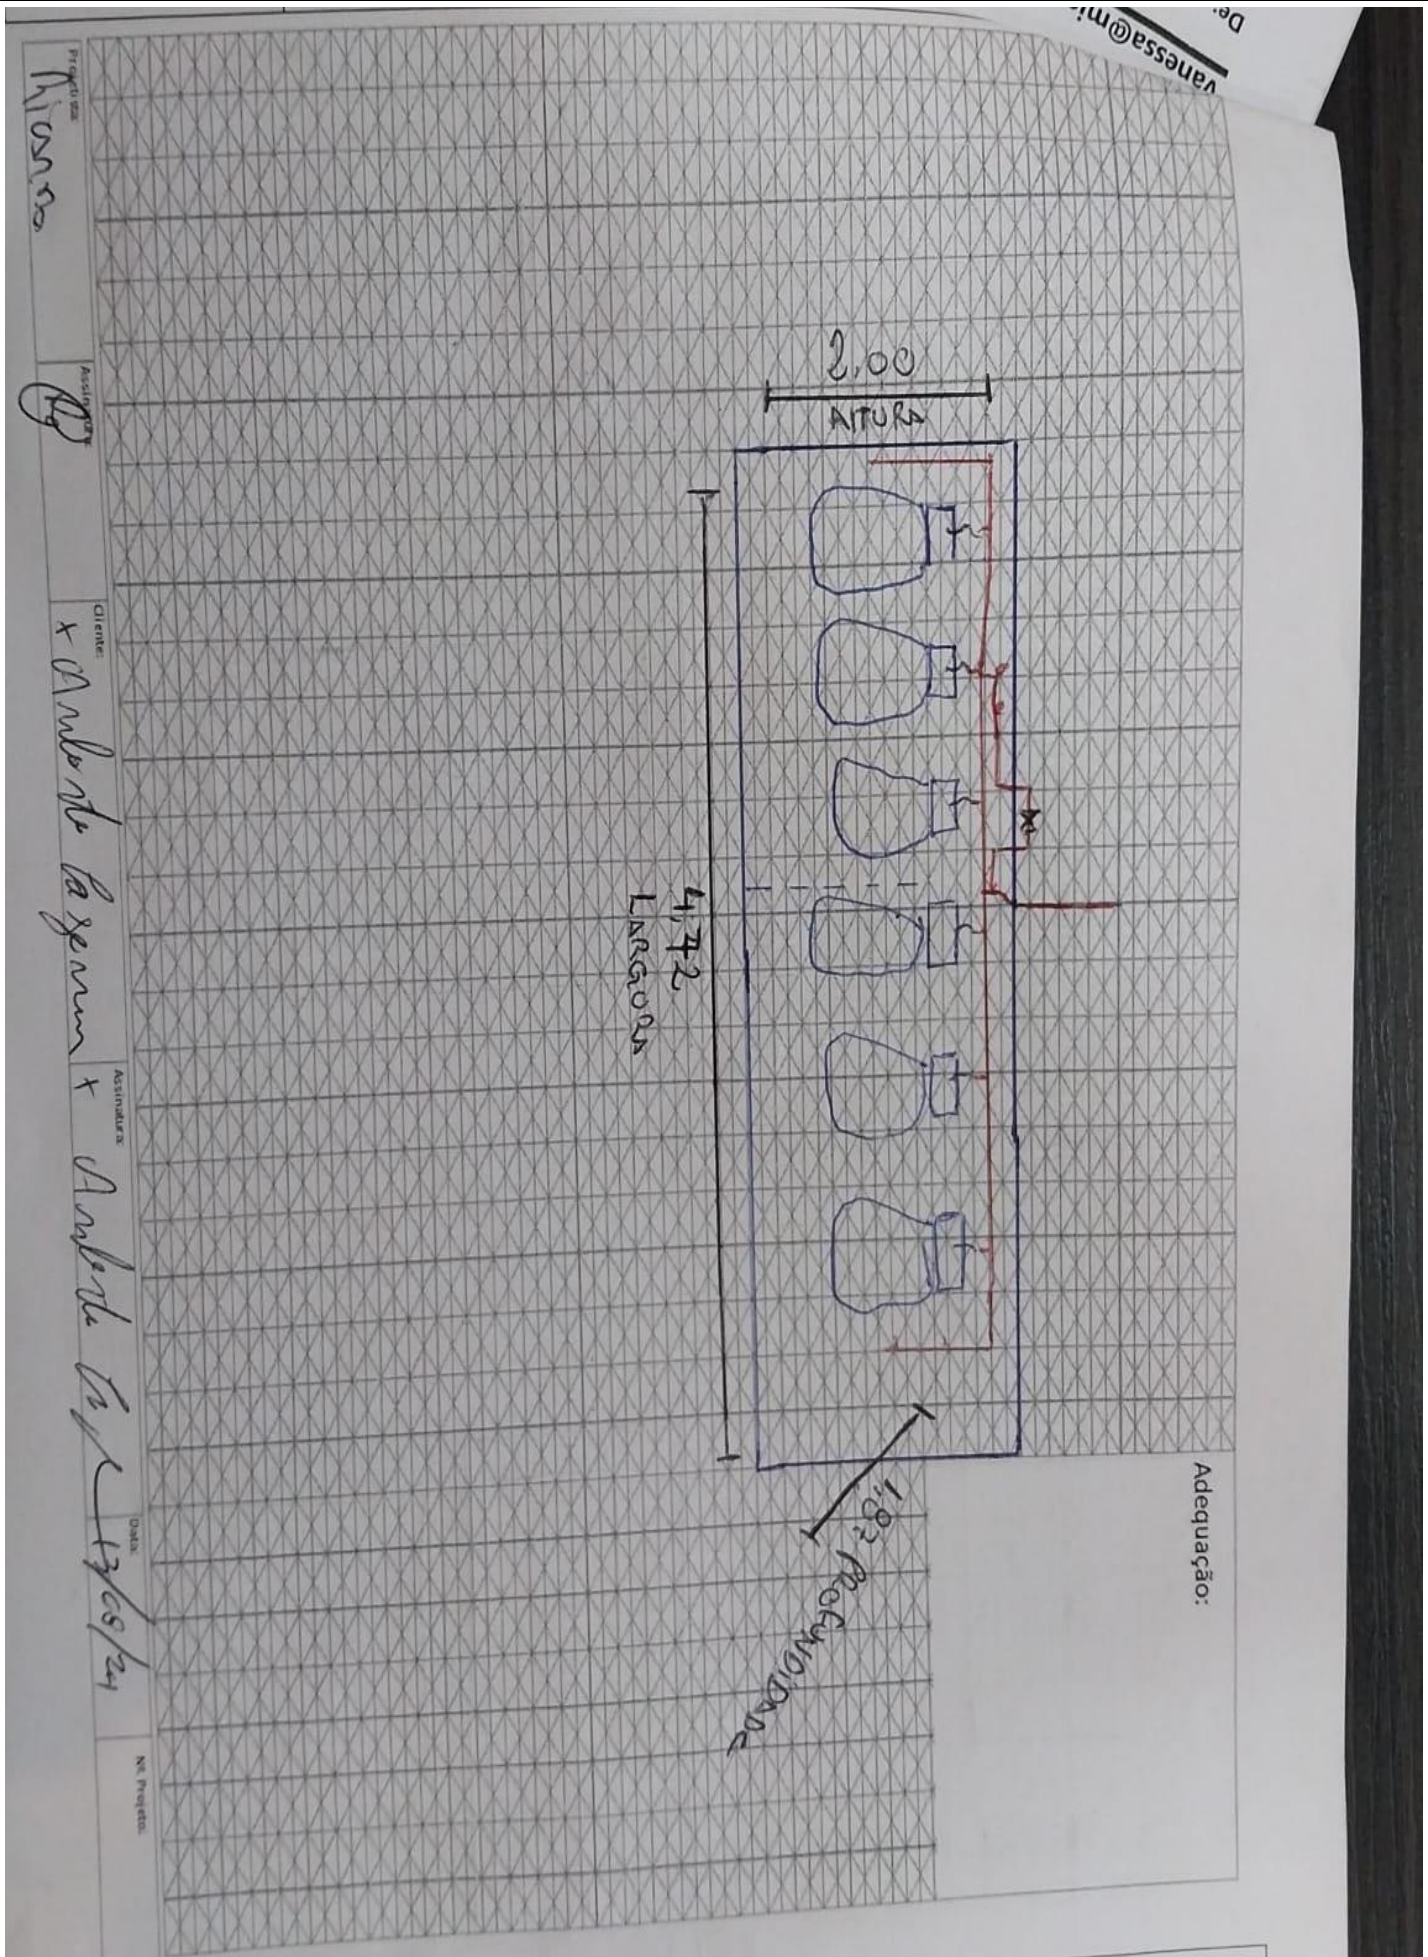

Adequação:

