

NOVO CLIENTE

AS BUILT

ADEQUAÇÃO

INFORMAÇÕES DO CLIENTE (LEVANTAMENTO EM CAMPO)

RAZÃO SOCIAL: ADAO RENI MENDONCA LTDA ME

ENDEREÇO: AVENIDA SANTA TECLA

Nº: 446

CIDADE : BAGE

BAIRRO: GETULIO VARGAS

CEP: 96412000

Nº PROJETO: 03.0232. 2410261151.01-GE

BASE INSTALADA.: 2410261151.01

Normas Aplicáveis:	x	NBR13523	x	NBR15526		NBR15358		NBR 14024
Outras normas:						Data da Visita		29/10/24

Descritivo da central de gás (Levantamento em campo):**PROPOSTO: 03 B 190 + 05 PONTOS DE CONSUMO +30 METROS DE REDE**

A tubulação vai ser rente ao chão, vamos ter de fazer 5 furos de mais ou menos 20 cm para a entrada dos flexíveis interligando no equipamento.

As válvulas de corte e reguladoras de segundo estágio vão ficar do lado de fora, pedi 2 cotovelo por equipamento para que seja instalado na parte superior da reguladora para o flexível entrar reto e para instalar no adaptador BM no equipamento, para que também o flexíveis fique reto .

REGULARIZACAO CLIENTE:

- CONSTRUÇÃO DA CIVIL
- INSTALAR EXTINTORES

PRAZO: A COMBINAR**ACESSO TANQUES: FACIL****MELHORA DATA: A COMBINAR****TEMPO DE OBRA: 01 DIA****TRAJETO MANGUEIRA:25 MTS**LINK : <https://app2.auvo.com.br/informacoes/tarefa/6bd8c417-6c65-4e0f-8462-40e5ebac82a1?chave=-HZ6s4YTzIjgLedWEg3Kw>

Fotos amplas da central de gás + adequações (Mínimo 2 fotos + adequações):



rede rente ao chão



local caminhão abastecimento



local central



rede para os equipamentos rente ao chão

Nome Projetista:

WAGNER


Nome Cliente:XXX

Tel.:-----

CODIGO: RG-CO.22.05
REVISÃO: 02
PÁGINA: 2/4

REGISTRO DE PROJETO - LEVANTAMENTO
TÉCNICO

ultragaz

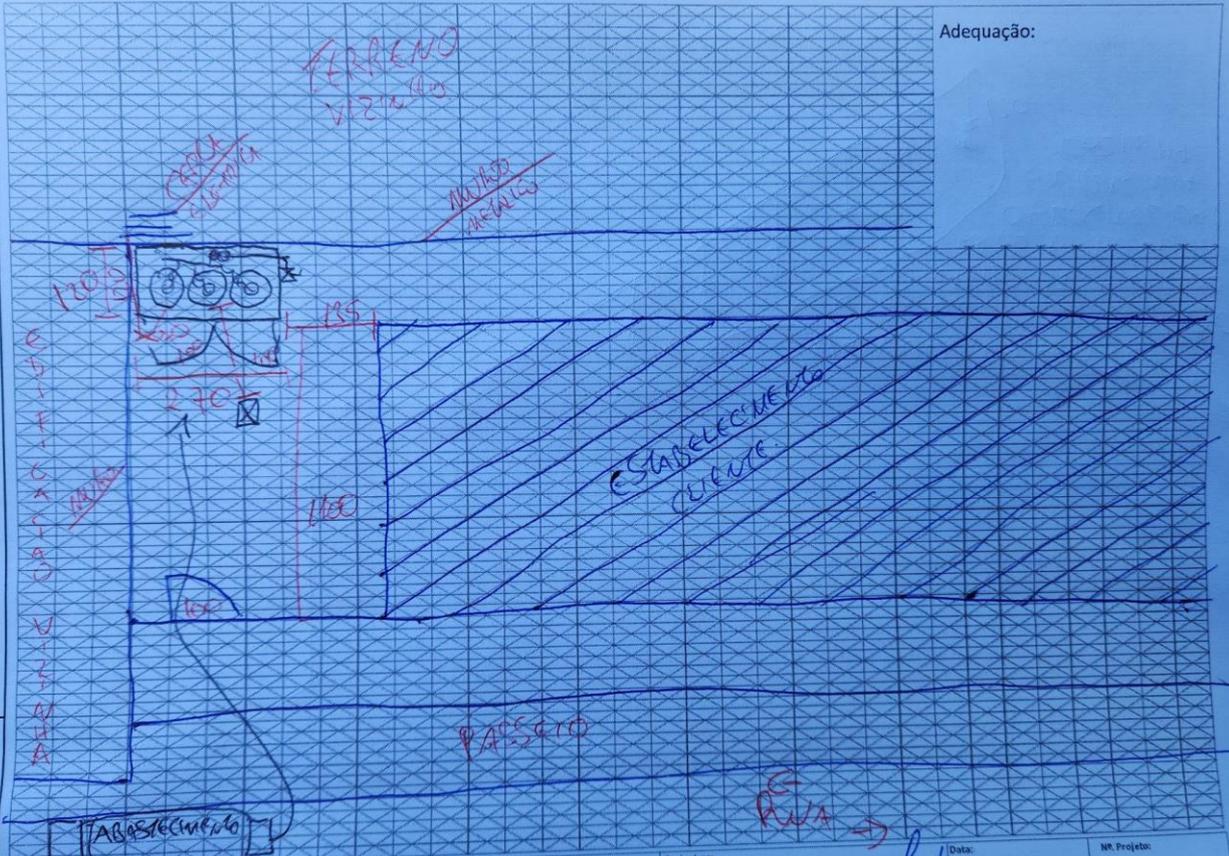

ULTRAGAZ

ultragaz - interna

Projeto: WAGNER GPRIN	Assinatura: <i>[Signature]</i>	Cliente: REN MENDONÇA & Mto - de - fca	Data:	Nº Projeto:
------------------------------	--------------------------------	---	-------	-------------

