
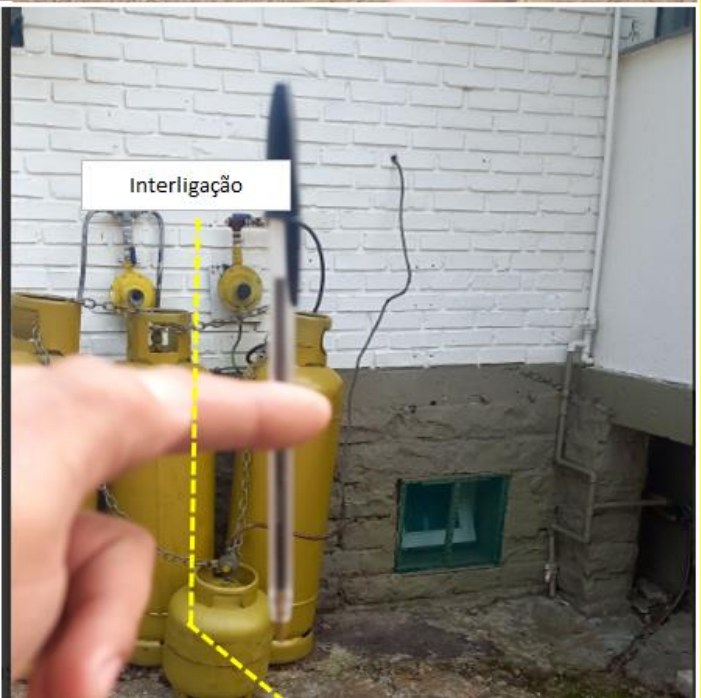


<input checked="" type="checkbox"/> NOVO CLIENTE	<input type="checkbox"/> AS BUILT	<input type="checkbox"/> ADEQUAÇÃO
<b>INFORMAÇÕES DO CLIENTE (LEVANTAMENTO EM CAMPO)</b>		
RAZÃO SOCIAL: ALEXANDRE CONTERNO ME		
ENDEREÇO: RUA FLORES DA CUNHA		Nº: 1708
CIDADE: NOVA PRATA	BAIRRO: CENTRO	CEP: 95320000
Nº PROJETO: 03.0259.2408254483.01-GE		BASE INSTALADA: 2408254483.01
Normas Aplicáveis:	<input checked="" type="checkbox"/> NBR13523	<input checked="" type="checkbox"/> NBR15526
		NBR15358
		NBR 14024
Outras normas:		Data da Visita
		19/09/2024
<b><u>Descritivo da central de gás (Levantamento em campo):</u></b>		
<p>Central irá ser construída pelo cliente e a vala será aberta por ele também. Deverá ser levado areia cimento e balizadores. A rede será interligada a dois reguladores de 2º estágios que fica na parte externa da cozinha e uma rede irá até a parte interna da cozinha que alimentará a chapa.</p>		
<b>PROPOSTO : 01 B 190+20MTS REDE +01 PONTO DE CONSUMO+ BALIZADOR</b>		
<b>PENDENCIAS:</b>		
<ol style="list-style-type: none"> <li>1. Construir Central</li> <li>2. Abrir valeta para rede enterrada</li> <li>3. Instalar extintor</li> </ol>		
<b>TANQUES: FACIL ACESSO</b>		
<b>TRAJETO MANGUEIRA:10 MTS</b>		
LINK : <a href="https://app2.auvo.com.br/informacoes/tarefa/a853f561-68f6-4056-bb2d-11c9f30fa117?chave=eklvEs6mZuxHxOdn2qQmxg">https://app2.auvo.com.br/informacoes/tarefa/a853f561-68f6-4056-bb2d-11c9f30fa117?chave=eklvEs6mZuxHxOdn2qQmxg</a>		
<b><u>Fotos amplas da central de gás + adequações (Mínimo 2 fotos + adequações):</u></b>		

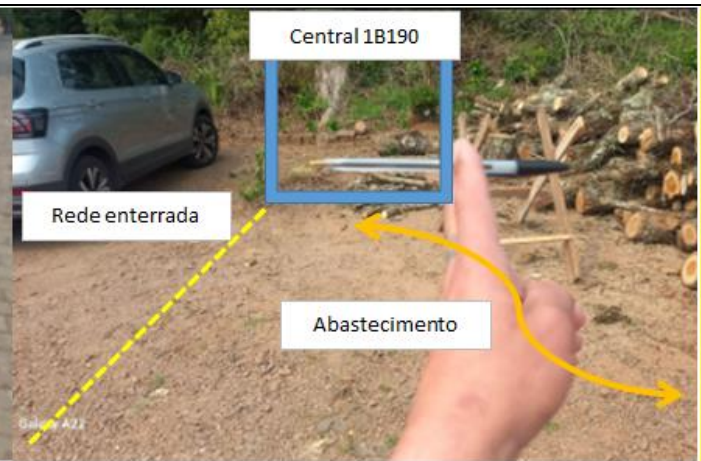


Nome Projetista: 03.0259.2408254483.01-GE

Nome Cliente:

Tel.:

Projeto: Alois Sanches

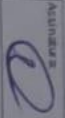
Assinatura: 

Cliente: ALEXANDRE CONTARINI

Assinatura: 

Data: 18/9/2024

Nº Projeto:

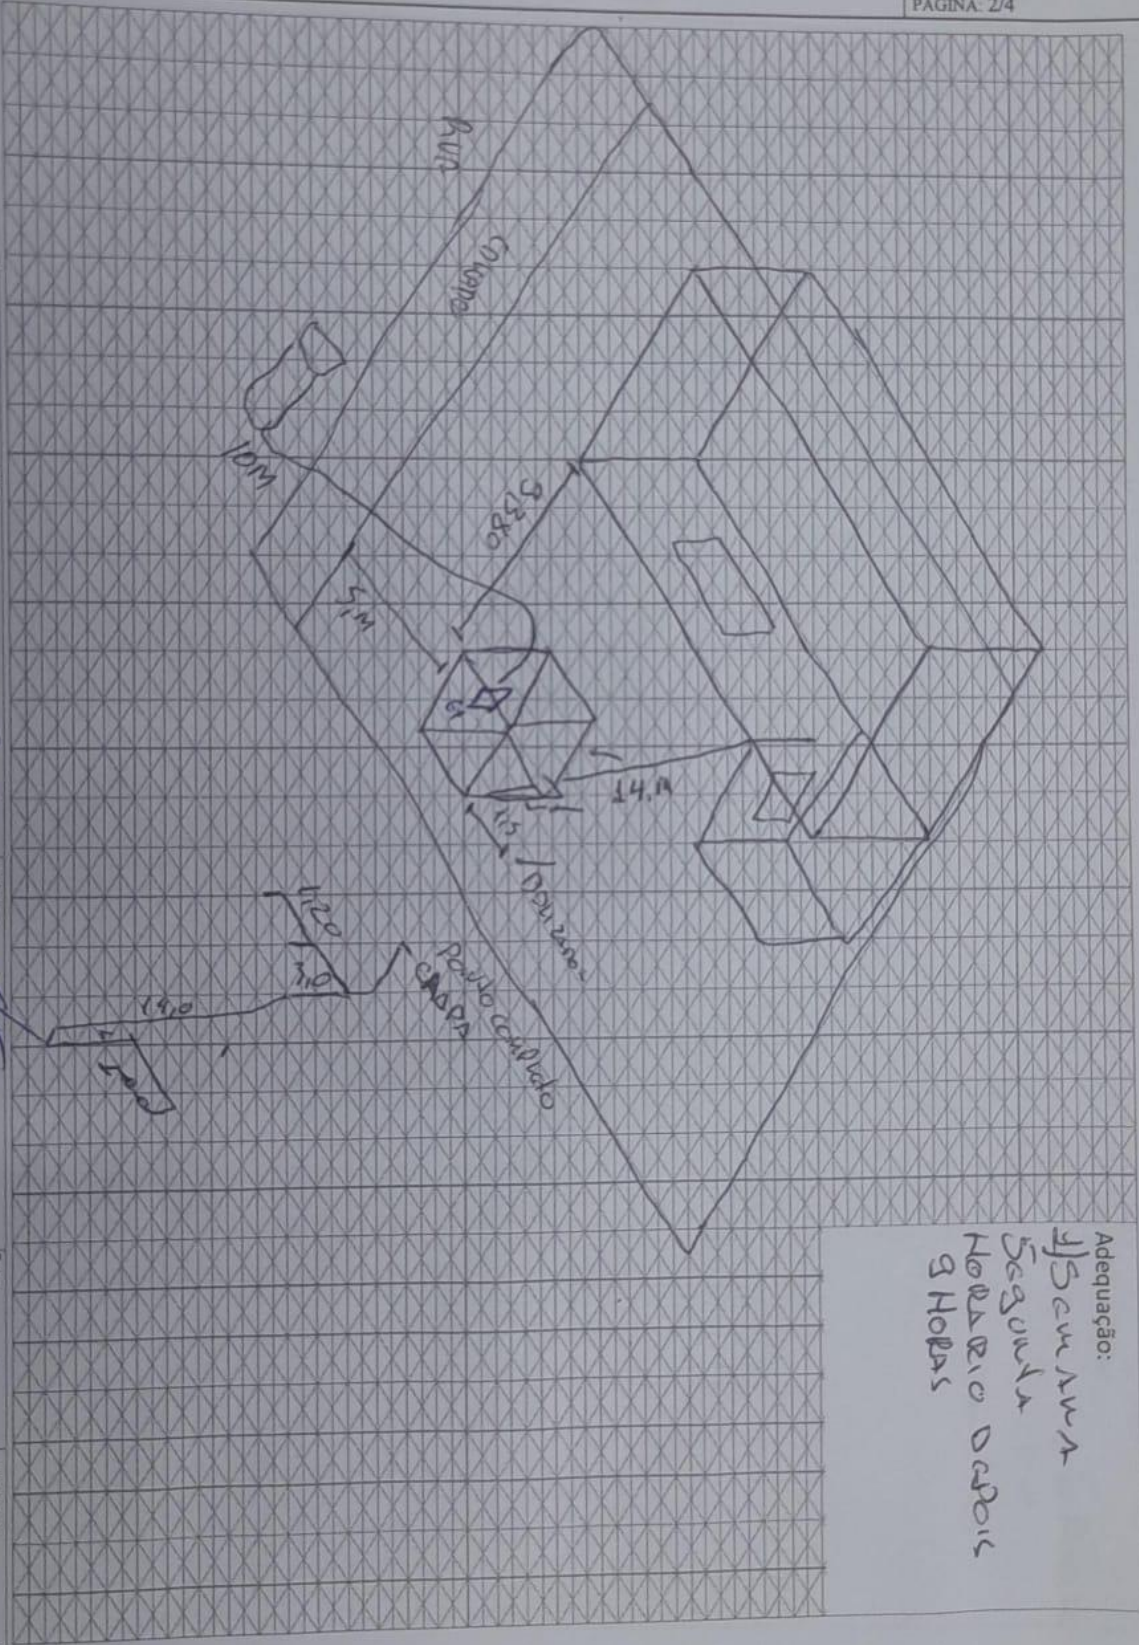

Adequação:  

