

NOVO CLIENTE



AS BUILT



ADEQUAÇÃO

INFORMAÇÕES DO CLIENTE (LEVANTAMENTO EM CAMPO)

RAZÃO SOCIAL: ALFA UM INCORPORADORA LTDA

ENDEREÇO: AV FERNAND AMAR

Nº: 1131

CIDADE: TRAMANDAI

BAIRRO: CENTRO

CEP: 95590000

Nº PROJETO: 03.0232.2408255782.01-GE

BASE INSTALADA: 2408255782.01

Normas Aplicáveis:	x	NBR13523	x	NBR15526		NBR15358		NBR 14024
Outras normas:						Data da Visita	06/09/2024	

Descritivo da central de gás (Levantamento em campo):

Cliente irá executar central para 2b190, irá trocar o local que seriam instaladas as luminárias para distanciamento da rede líquida e veda a janela próxima ao bocal de abastecimento. Mangueira abastecimento 12 metros.

PENDÊNCIAS:

1. Construir central
2. Vedar janela próxima bocal de abastecimento
3. Trocar local que seriam instaladas luminárias do muro
4. Instalar extintores

Fotos amplas da central de gás + adequações (Mínimo 2 fotos + adequações):

ULTRAGAZ




Nome Projetista:	Nome Cliente:	Tel.:
------------------	---------------	-------

Projetista:
Arisane


Assinatura:


Cliente:
David Nogueira

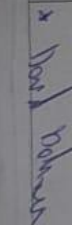Assinatura:


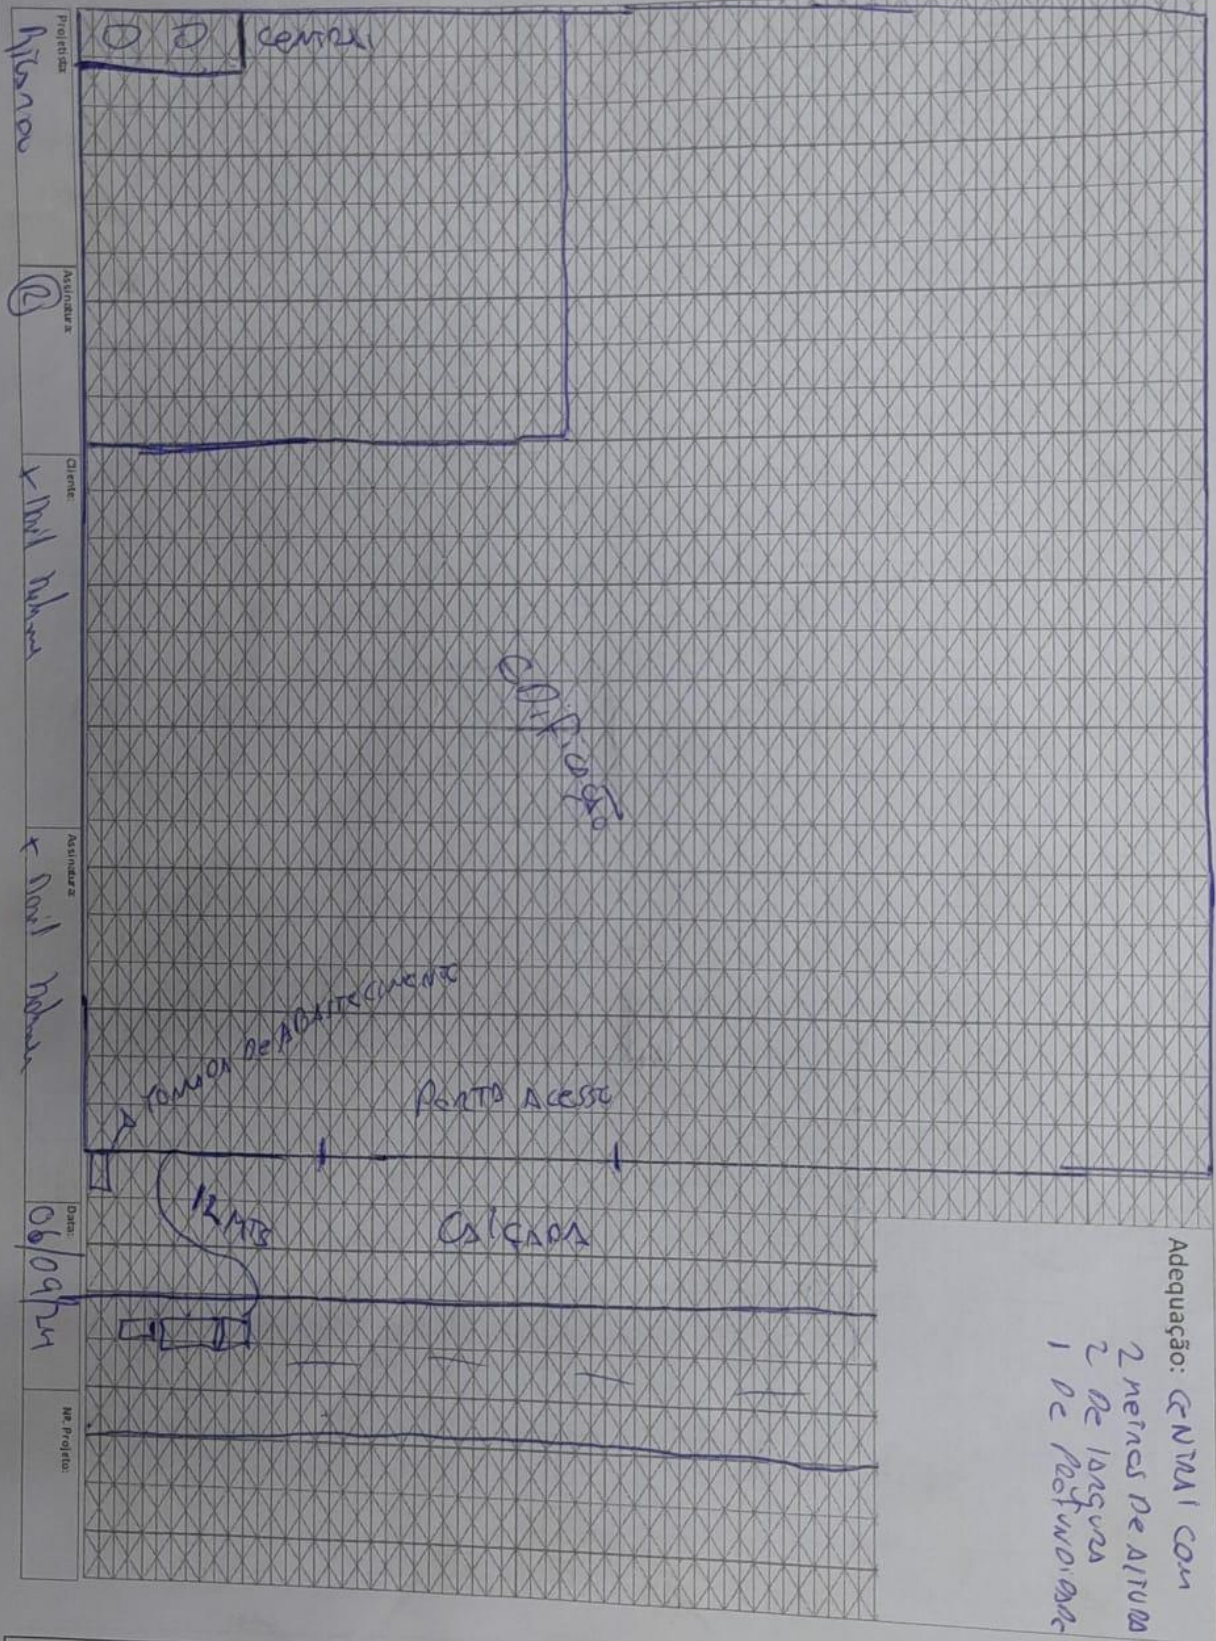
Data:
06/09/24

Nº Projeto:

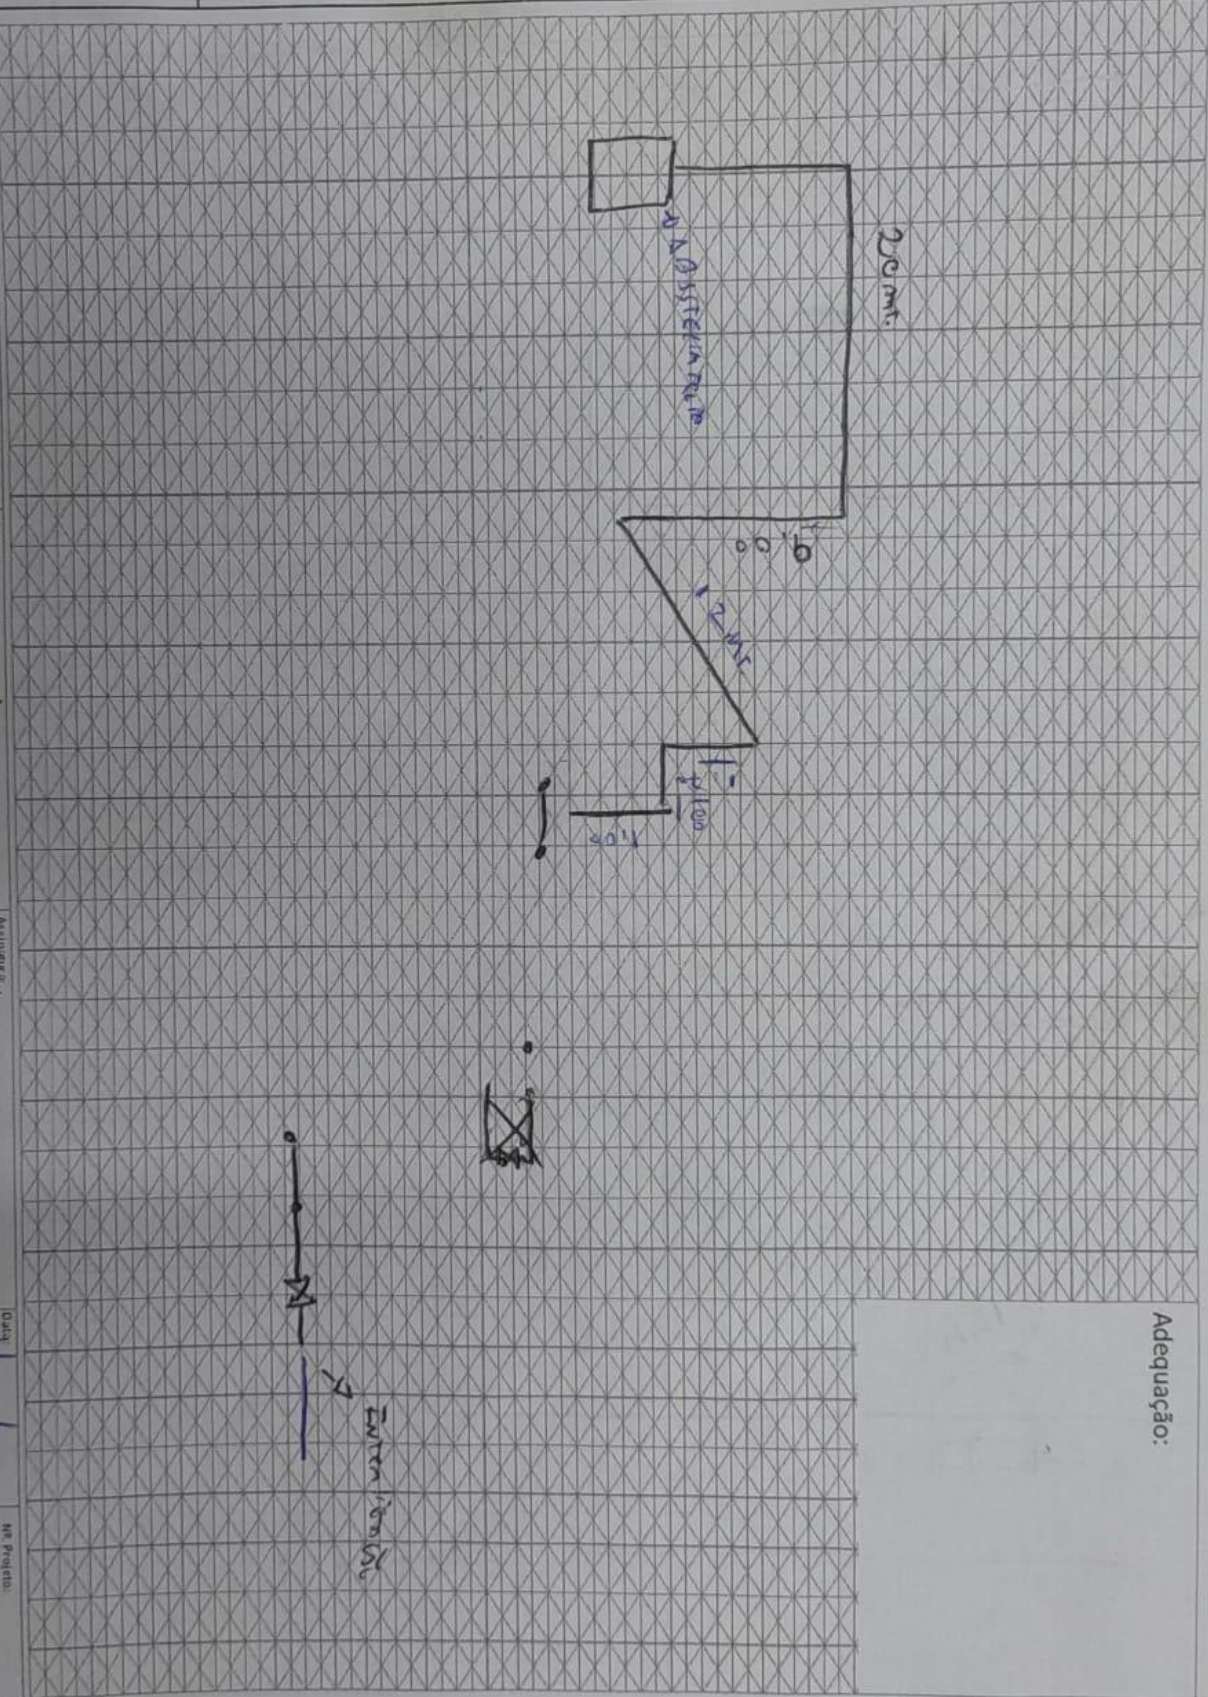

Adequação:

ULTRAGAZ



LISTA DE MATERIAIS DA OBRA

ULTRAGAZ

CÓD. ORACLE	DESCRIÇÃO	UNIDADE	QTDE.
2100041	KIT CENTRAL 02 X B190/B125	UN	1
6800015	TUBO 3/4`` SCH S/C	MT	55
2300100	COTOVELO 3/4`` 90° NPT 300# PR	UN	13
3200037	PIG TAIL COBRE 1/4 X 800MM P45,P90,P190	UN	2
2300086	UNIAO 3/4`` NPT 300# PR	UN	3
2300061	TEE 3/4`` NPT 300# PR	UN	2
2300091	COTOVELO 3/4`` 45° NPT 300# PR	UN	2
7500003	VÁLVULA ALIVIO HIDROSTÁTICO 1/2``/SEG LINHA 375 PSI	UN	1
2300007	LUVA 3/4`` NPT 300# PR	UN	25
5300327	CAIXA DE PROTECAO DA VALVULA DE CORTE GERAL DE ABASTECIMENTO	UN	1
7300014	VALVULA ESF TRIPARTIDA 3/4``	UN	4
3200091	MANGUEIRA GLP 800 MM X 3/4`` NPT	UN	2
2300037	NIPLE 3/4`` NPT 300# PR	UN	4
5600083	ADAPTADOR DE ENCHIMENTO ACOPLADORA 3/4 X 1 3/4 ACME 3175	UN	1
4600003	MANOMETRO 0 A 21 KGF/CM CORPO 2 ROSCA 1/4``	UN	1
7300013	VALVULA ESF TRIPARTIDA 1/2``	UN	2
2300052	NIPLE 1/2`` NPT 300# PR	UN	2
2300067	TEE RED 3/4`` X 1/2`` # 300 NPT PR	UN	2
2200192	BUCHA RED 1/2`` X 1/4`` NPT 150# PR	UN	2
2200490	VÁLVULA ALIVIO HIDROSTÁTICO 1/4``/SEG LINHA 250 PSI	UN	2
-	VÁLVULA ALIVIO COM PURGA 1/4``	UN	1
7700015	VALVULA DE ENCHIMENTO 3/4`` PARA REDE LIQUIDA	UN	1
5300213	SUPORTE TIPO L PARA COLETOR	UN	33
5200005	ABRACADEIRA TIPO D C/CUNHA 1/2``	UN	7
5200027	BUCHA COM PARAFUSO 10 (TIJOLO FURADO)	UN	72
4900037	FITA VEDA ROSCA 18 MM X 50 M	UN	10
5300754	TUBO MULTICAMADA GAS DN 20MM X 100M	MT	7
5300697	CONECTOR FEMEA P/GAS 1/2`` X 20MM PRENSAR	UN	1
5300698	CONECTOR FEMEA P/GAS 3/4`` X 20MM PRENSAR	UN	1
5300703	CONECTOR MACHO P/GAS 1/2`` X 20MM PRENSAR	UN	2
5300704	CONECTOR MACHO P/GAS 3/4`` X 20MM PRENSAR	UN	3
5300664	COTOVELO P/GAS 20MM X 20MM PRENSAR	UN	6
7300012	VALVULA ESF MONOBLOCO 3/4``	UN	1

Nº Projeto: 03.0232.2408255782.01-GE

Projetista – Alex Sandro

ULTRAGAZ