

NOVO CLIENTE

AS BUILT

ADEQUAÇÃO

INFORMAÇÕES DO CLIENTE (LEVANTAMENTO EM CAMPO)

RAZÃO SOCIAL: AMERICA INDUSTRIA E COMERCIO

ENDEREÇO: RUA DJANIR HAUSEN DE OLIVEIRA

Nº: 585

CIDADE: VENANCIO AIRES

BAIRRO: ----

CEP: ---

Nº PROJETO: XXXX

BASE INSTALADA: XXXX

| | | | | | | | | |
|--------------------|---|----------|---|----------|--|----------------|--|-----------|
| Normas Aplicáveis: | x | NBR13523 | x | NBR15526 | | NBR15358 | | NBR 14024 |
| Outras normas: | | | | | | Data da Visita | | 10/09/24 |

Descritivo da central de gás (Levantamento em campo):**PROPOSTO: 05 B 190****OBS: CLIENTE INFORMA QUE EM REUNIAO FOI DEFINIDO QUE A INSTALAÇÃO SERIA PARA 05 TANQUES E NÃO 04, PORTANTO REALIZAMOS LEVANTAMENTO PARA 05 B 190****REGULARIZACAO CLIENTE: NÃO HÁ PENDENCIAS.****PRAZO: NA****ACESSO TANQUES: FACIL****MELHORA DATA: APARTIR DAS 14 HORAS****TEMPO DE OBRA: 1 TURNO****TRAJETO MANGUEIRA: 6 MTS**

Fotos amplas da central de gás + adequações (Mínimo 2 fotos + adequações):



Nome Projetista:

ERALDO


Nome Cliente:XXXX

Tel.:-----

ultragaz

REGISTRO DE PROJETO - LEVANTAMENTO TÉCNICO

CÓDIGO: RG-CO.22.05
REVISÃO: 02
PÁGINA: 2/4

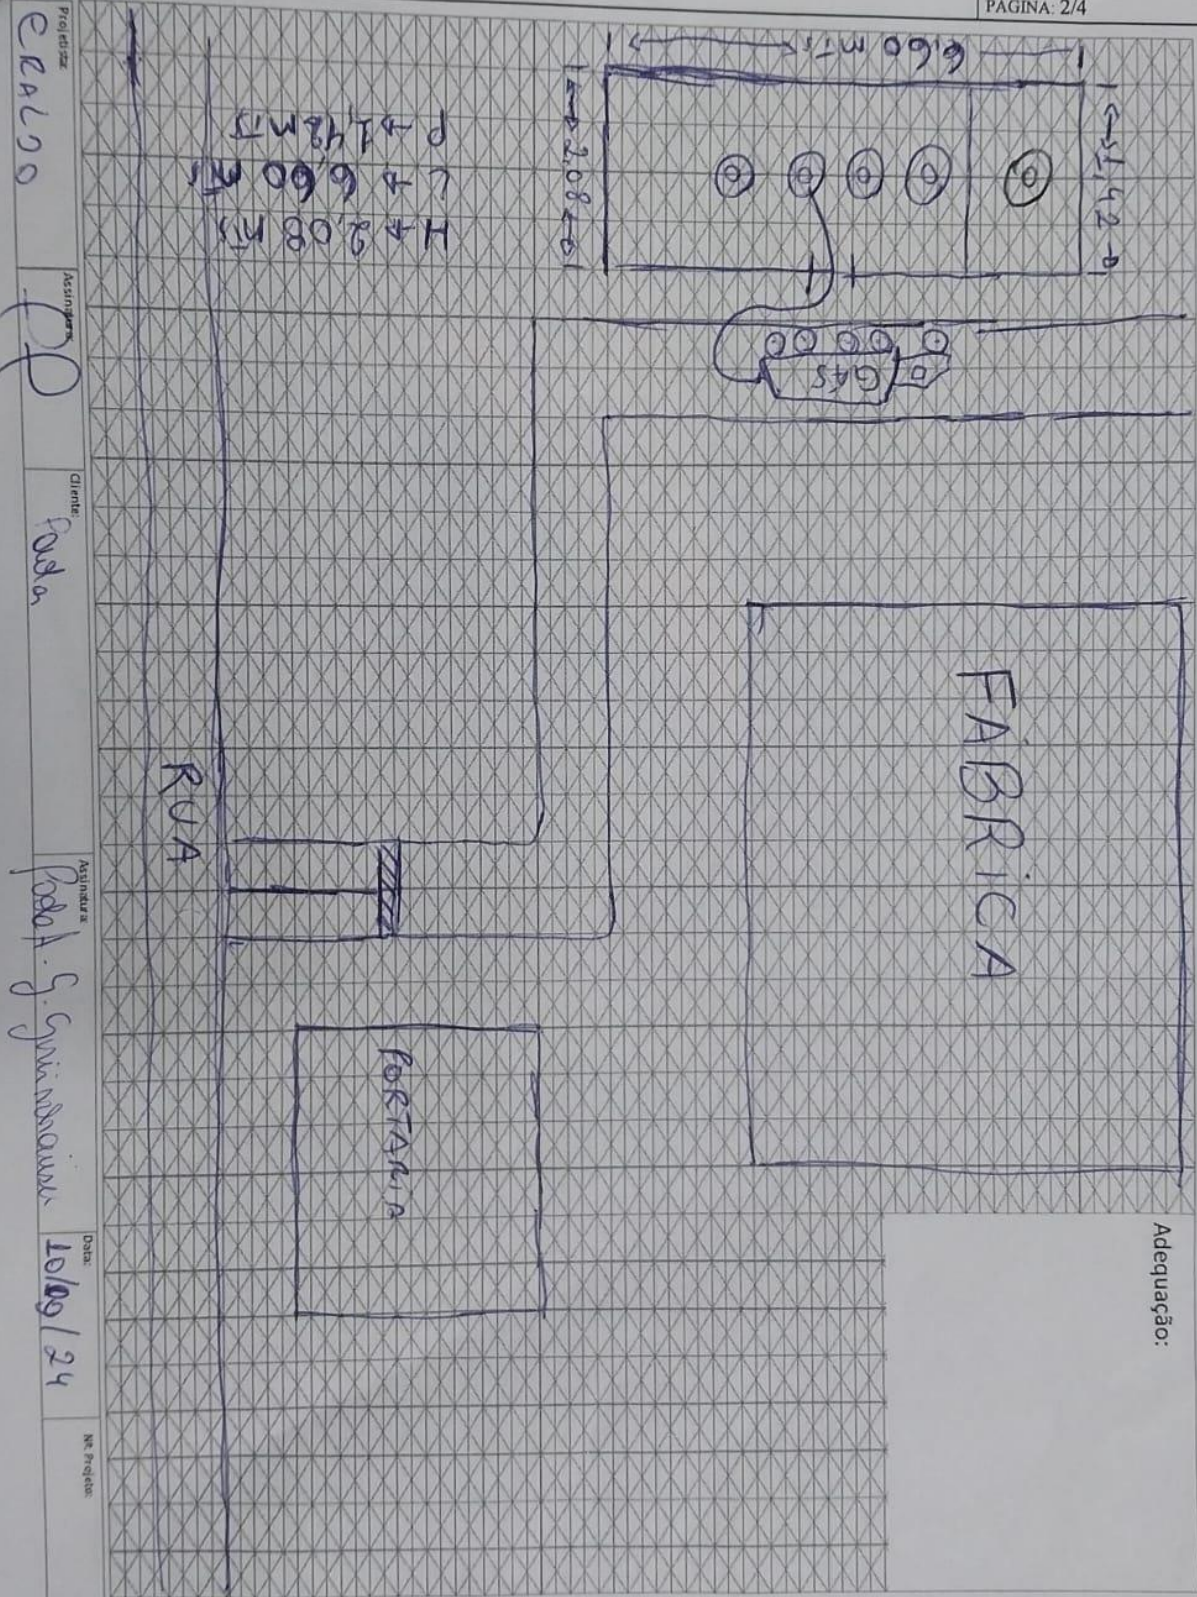

ULTRAGAZ

Ultragaz - Interna

ULTRAGAZ

Ultragaz - Interna

