

NOVO CLIENTE



AS BUILT



ADEQUAÇÃO

**INFORMAÇÕES DO CLIENTE (LEVANTAMENTO EM CAMPO)**

RAZÃO SOCIAL: ANDRE MORAES DE MELLO- NONAS PIZZARIA

ENDEREÇO: BUARQUE DE MACEDO

Nº: 1120

CIDADE: MONTENEGRO

BAIRRO:

CEP: 93600000

Nº PROJETO: 03.0232. 2404243710.01

BASE INSTALADA: 2404243710.01

Normas Aplicáveis:	x	NBR13523	x	NBR15526		NBR15358		NBR 14024
Outras normas:						Data da Visita	21/08/2024	


**Descritivo da central de gás (Levantamento em campo):**

Cliente precisa executar piperack em frente ao estabelecimento para podermos instalar a tomada de abastecimento líquido, devido não haver espaço viável na faixa do empreendimento.

**PENDENCIAS:**


1. Construir piperack para bocal de abastecimento
2. Instalar extintor
3. Retirar marco da porta dos fundos para passar tanque
4. Retirar materiais combustíveis dentro e próximos a central.

**Fotos amplas da central de gás + adequações (Mínimo 2 fotos + adequações):****ULTRAGAZ**

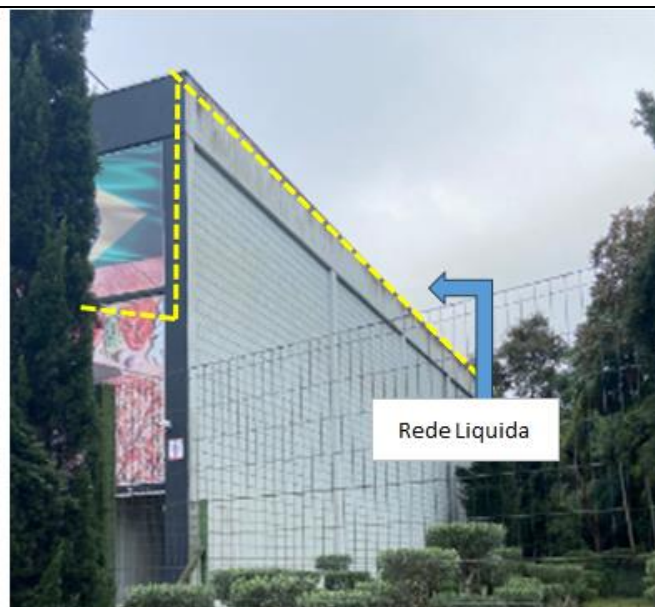

Nome Projetista: Nome Cliente: Tel.:



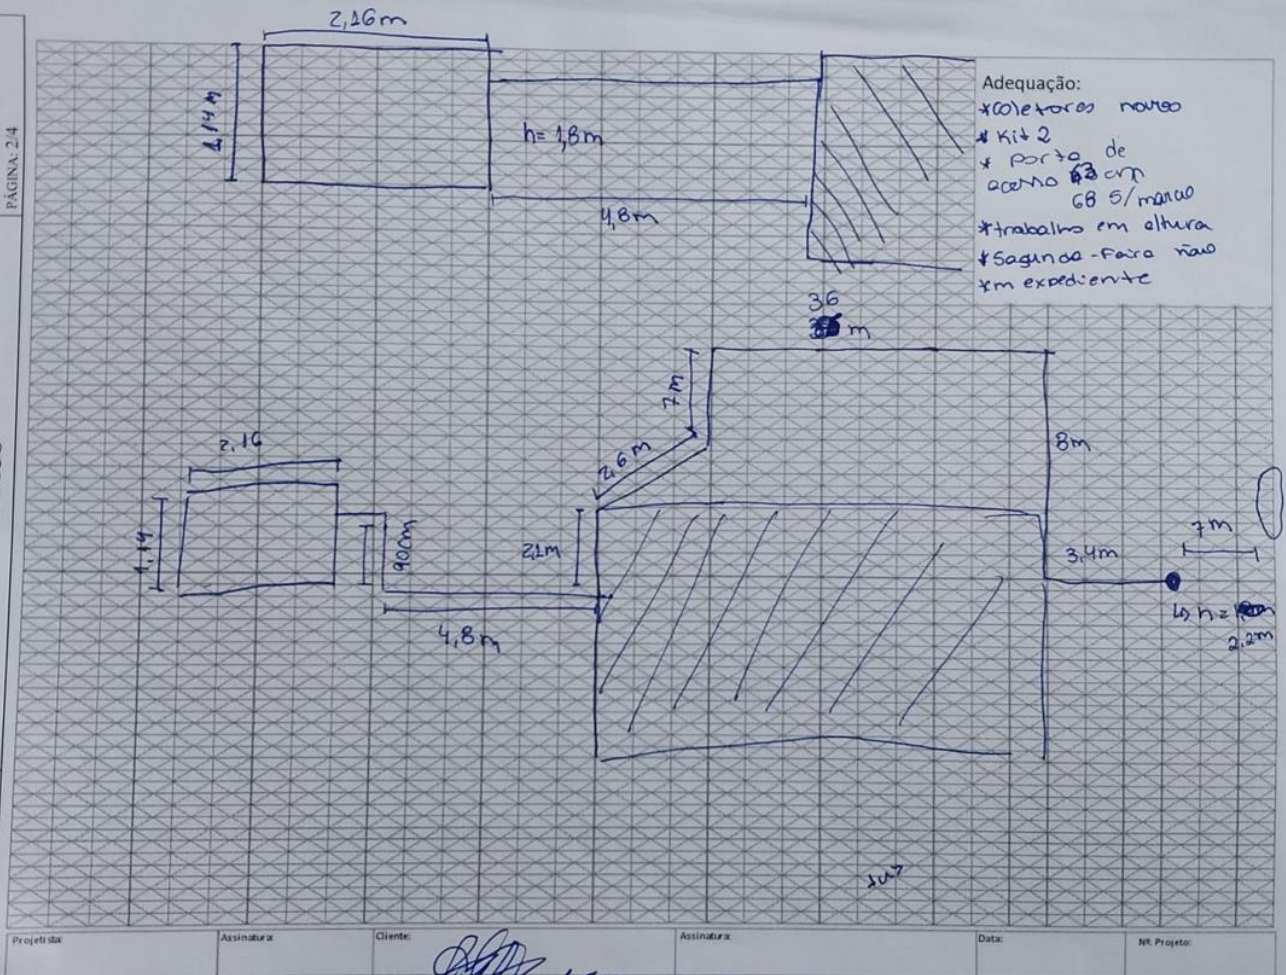

Projeto: \_\_\_\_\_ Assinatura: \_\_\_\_\_ Cliente: \_\_\_\_\_ Assinatura: \_\_\_\_\_ Data: \_\_\_\_\_ NR. Projeto: \_\_\_\_\_

*[Handwritten signature]*  
 647 254 540 91

**LISTA DE MATERIAIS DA OBRA**

CÓD. ORACLE	DESCRIÇÃO	UNIDADE	QTDE.
2100049	KIT CENTRAL 03 A 15XB190/B125	UN	1
1800006	COLETOR DE GLP EM TUBO DE ACO CARBONO SCH 40 MÓDULO II	UN	1
6800015	TUBO 3/4`` SCH 5/C	MT	75
2300100	COTOVELO 3/4`` 90° NPT 300# PR	UN	16
2200092	BUCHA RED 3/4`` X 1/2`` NPT 150# PR	UN	1
3200037	PIG TAIL COBRE 1/4 X 800MM P45,P90,P190	UN	3
7400019	VALVULA DE RETENCAO 1/2`` X 7/16``	UN	3
2300178	TAMPAO 3/4`` NPT 300# PR	UN	1
2300086	UNIAO 3/4`` NPT 300# PR	UN	5
2300061	TEE 3/4`` NPT 300# PR	UN	1
7500003	VÁLVULA ALIVIO HIDROSTÁTICO 1/2``/SEG LINHA 375 PSI	UN	1
2300007	LUVA 3/4`` NPT 300# PR	UN	10
5300327	CAIXA DE PROTECAO DA VALVULA DE CORTE GERAL DE ABASTECIMENTO	UN	1
7300014	VALVULA ESF TRIPARTIDA 3/4``	UN	4

3200091	MANGUEIRA GLP 800 MM X 3/4`` NPT	UN	3
2300037	NIPLE 3/4`` NPT 300# PR	UN	15
5600083	ADAPTADOR DE ENCHIMENTO ACOPLADORA 3/4 X 1 3/4 ACME 3175	UN	1
4600003	MANOMETRO 0 A 21 KGF/CM CORPO 2 ROSCA 1/4``	UN	1
7300013	VALVULA ESF TRIPARTIDA 1/2``	UN	1
2300052	NIPLE 1/2`` NPT 300# PR	UN	2
2300067	TEE RED 3/4`` X 1/2`` # 300 NPT PR	UN	3
2200192	BUCHA RED 1/2`` X 1/4`` NPT 150# PR	UN	2
-	VÁLVULA ALIVIO COM PURGA 1/4``	UN	1
7700015	VALVULA DE ENCHIMENTO 3/4`` PARA REDE LIQUIDA	UN	1
7700020	VALVULA UGV1 P2 X 1/2`` NPT	UN	2
5300213	SUPORTE TIPO L PARA COLETOR	UN	10
5200006	ABRACADEIRA TIPO D C/CUNHA 3/4``	UN	40
5200027	BUCHA COM PARAFUSO 10 (TIJOLO FURADO)	UN	56
4900037	FITA VEDA ROSCA 18 MM X 50 M	UN	5
5300754	TUBO MULTICAMADA GAS DN 20MM X 100M	MT	13
5300703	CONECTOR MACHO P/GAS 1/2`` X 20MM PRENSAR	UN	2
5300704	CONECTOR MACHO P/GAS 3/4`` X 20MM PRENSAR	UN	3
5300664	COTOVELO P/GAS 20MM X 20MM PRENSAR	UN	4
5300685	COTOVELO FEMEA P/GAS 1/2`` X 20MM PRENSAR	UN	1
7300012	VALVULA ESF MONOBLOCO 3/4``	UN	1
5300679	TEE FEMEA P/GAS 20MM X 1/2``	UN	1
-	Suporte para piso	UN	1
-	Meia luva ½ NPT	UN	1

Nº Projeto: 03.0232.2408253531.01-GE

Projetista – Ricardo Ramos

**ULTRAGAZ**