



NOVO CLIENTE



AS BUILT



ADEQUAÇÃO

## INFORMAÇÕES DO CLIENTE (LEVANTAMENTO EM CAMPO)

RAZÃO SOCIAL: ASSOCIAÇÃO PRO ENSINO EM SANTA CRUZ DO SUL

ENDEREÇO: AV INDEPENDENCIA

Nº: 2293

CIDADE: SANTA CRUZ DO SUL

BAIRRO: UNIVERSITARIO

CEP: 95840000

Nº PROJETO: 03.0232.2407250939.01-GE

BASE INSTALADA: 2407250939.01

Normas Aplicáveis:	<input checked="" type="checkbox"/>	NBR13523	<input checked="" type="checkbox"/>	NBR15526	<input type="checkbox"/>	NBR15358	<input type="checkbox"/>	NBR 14024
Outras normas:						Data da Visita	05/08/2024	

Descritivo da central de gás (Levantamento em campo):**PROPOSTO: 02 B 190 + 6 METROS DE REDE PARA INTERLIGAÇÃO**

NECESSARIO ENVIAR A DOCUMENTACAO DOS COLABORADORES QUE ACESSARAM O LOCAL, ENTRAR EM CONTATO COM O CHARLES. VERIFICAR ALTURA E LARGURA DO CAMINHAO DA CIA POIS EXISTE UM TOLDO NA ENTRADA COM ALTURA DE 3,70 METROS E LARGURA DE 4,80 METROS. EXISTE UM FLEXIVEL DO LADO EXTERNO DA CENTRAL QUE ESTÁ COM VAZAMENTONA CONEXAO DE PENSAR, PODEMOS RETIRAR O MESMO E REALIZAR A CONEXAO EM PEX. HOJE A CENTRAL POSSUI UM REGULADORE DE ESTÁGIO ÚNICO, ESTE REGULADOR DEVERA PERMANECER APÓS O NOSSO DE PRIMEIRO ESTAGIO POIS NOS PONTOS INTERNOS NÃO POSSUI REGULADOR UM EXTINTOR DEVERA SER REALOCADO PARA O LADO POIS IRA ATRAPALHAR A INSTALAÇÃO DE NOSSA VALVULA DE CORTE.

**REGULARIZACAO CLIENTE:**

- REALOCAR EXTINTOR (CONFORME INDICADO ACIMA)

**PRAZO: NÃO INFORMADO****ACESSO TANQUES: VERIFICAR CONFORME INDICADO ACIMA.****MELHORA DATA: A COMBINAR****TEMPO DE OBRA: 1 TURNO****TRAJETO MANGUEIRA: 20 mts**

**Fotos amplas da central de gás + adequações (Mínimo 2 fotos + adequações):**




PARA ULTRAGAZ - Entrada do caminhão, largura 4,80 altura 3,70, verificar altura e largura do caminhão da cia




Nome Projetista: ALEX

Nome Cliente:XXX

Tel.:-----

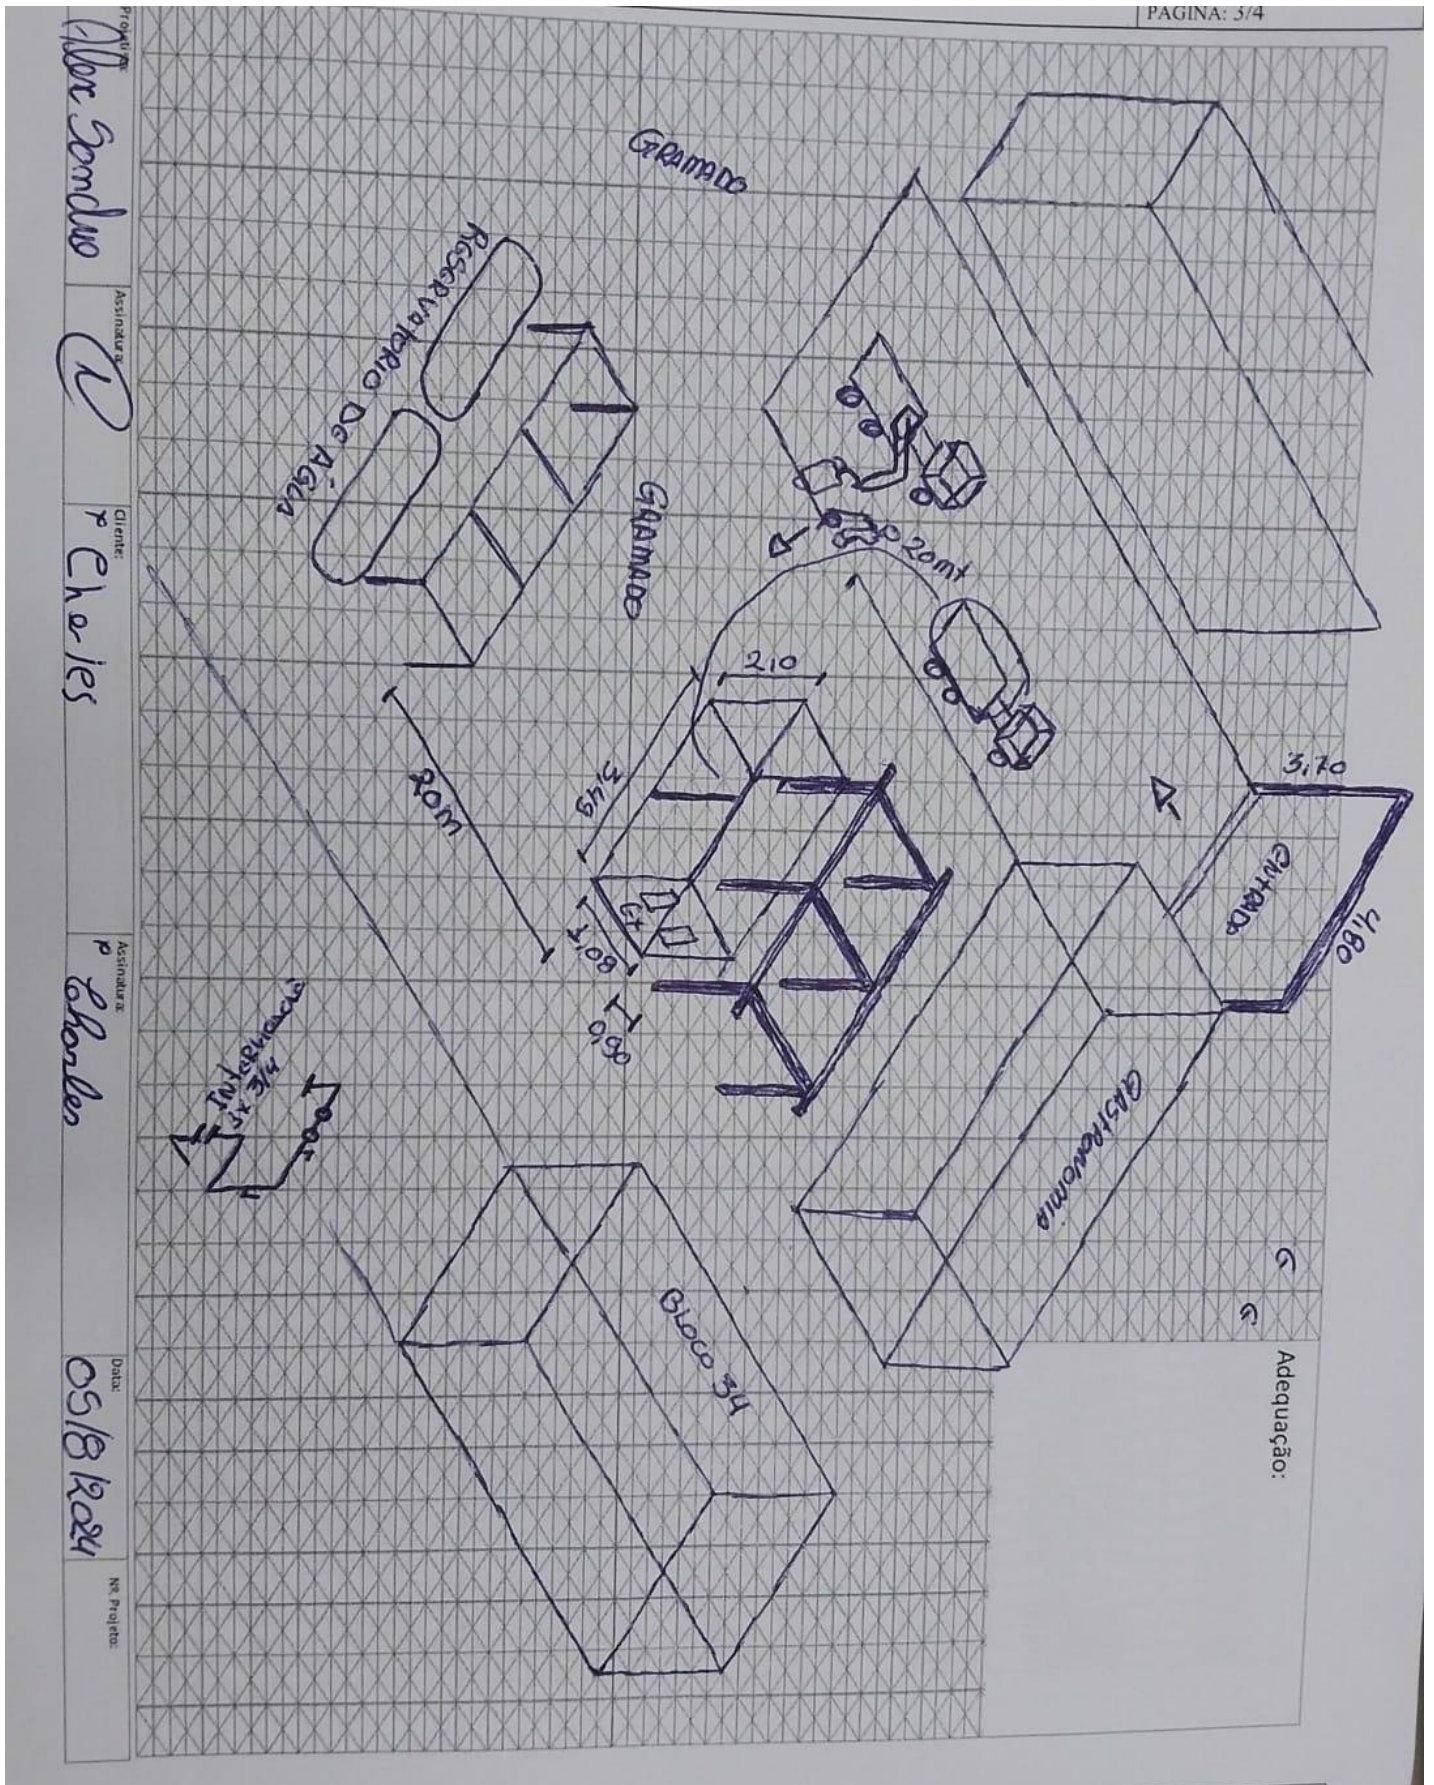

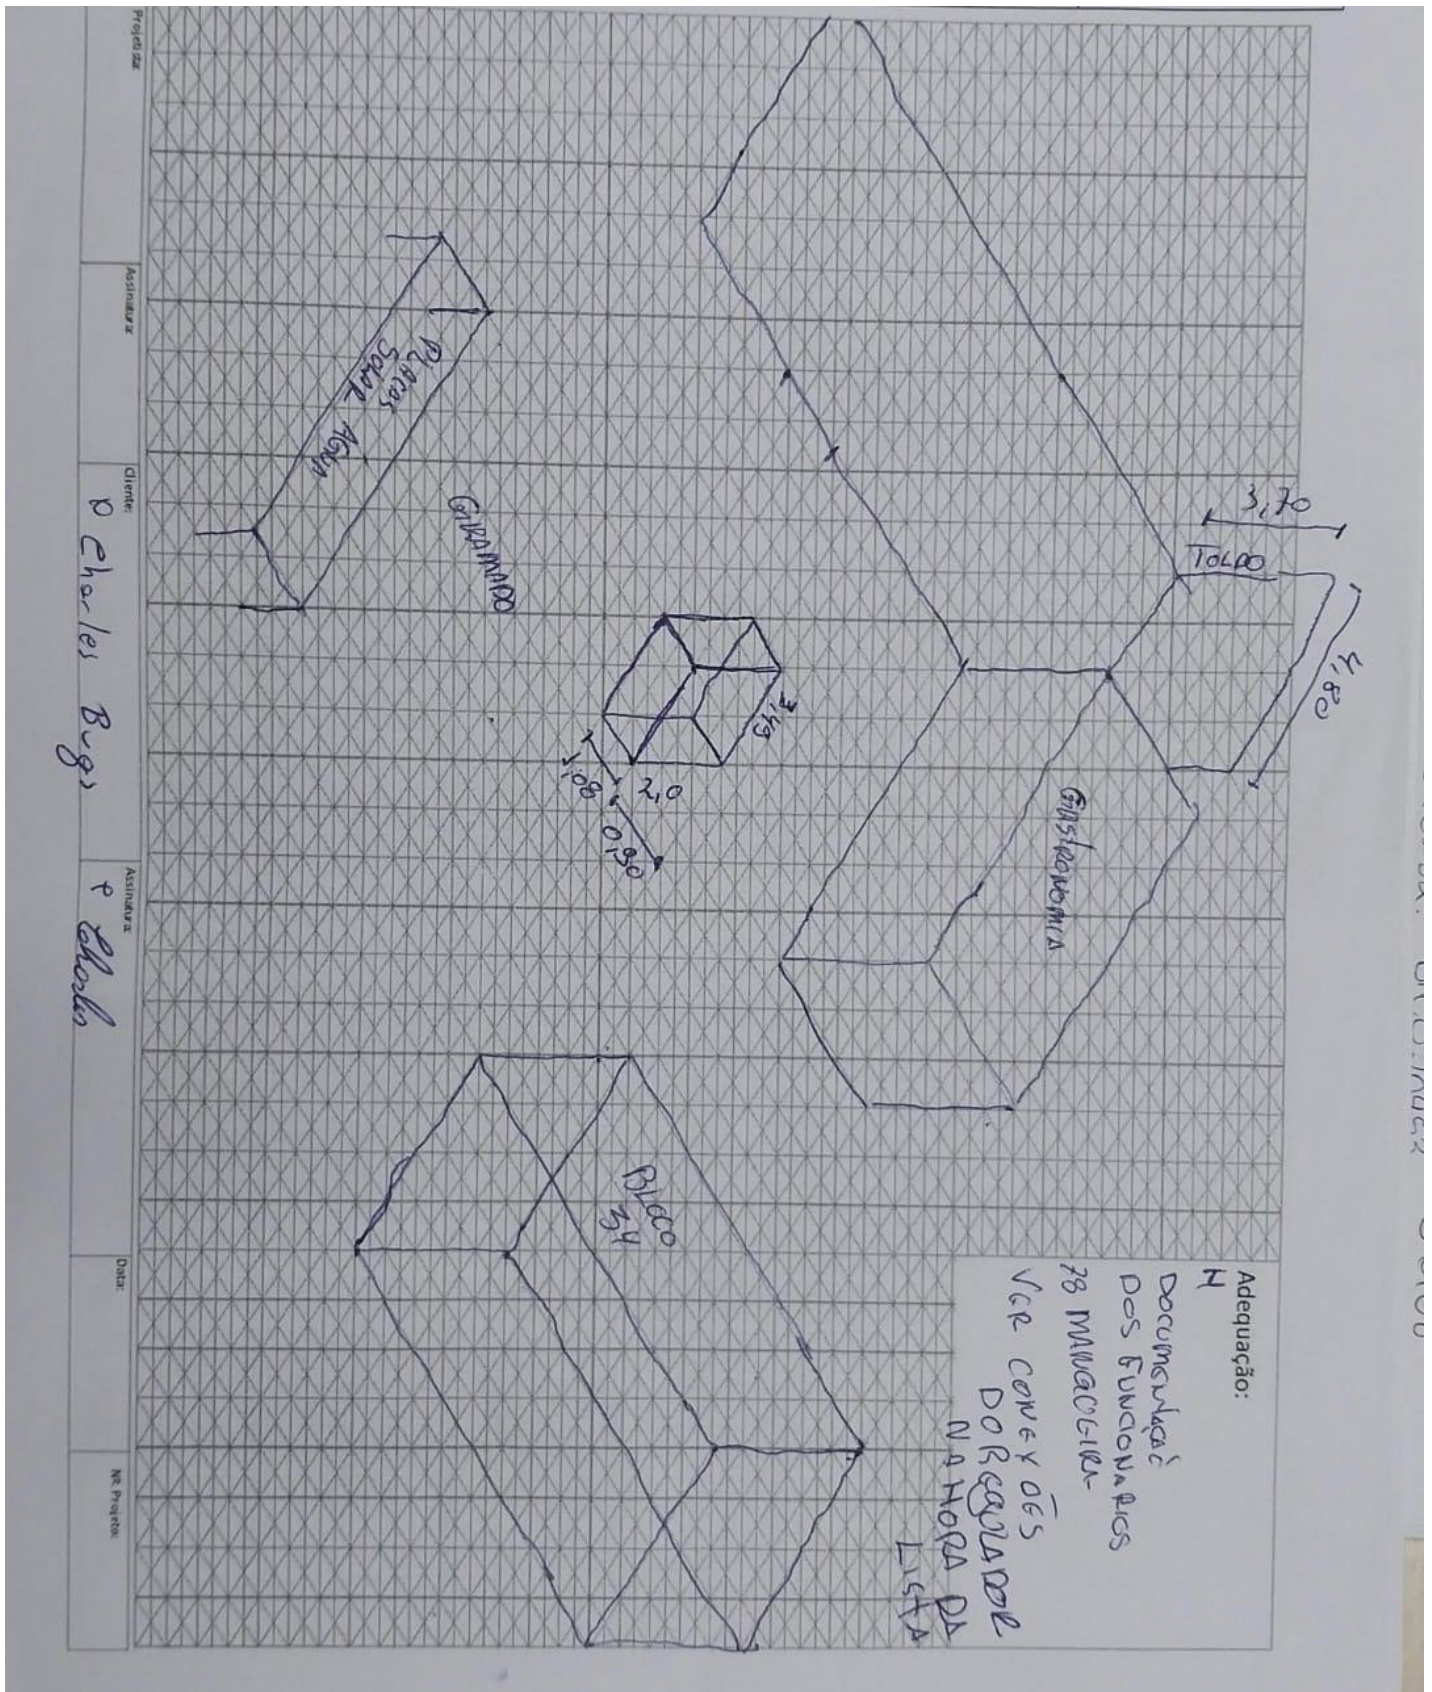

**LISTA DE MATERIAIS DA OBRA**

CÓD. ORACLE	DESCRIÇÃO	UNIDADE	QTDE.
2100041	KIT CENTRAL 02 X B190/B125	UN	1
3200037	PIG TAIL COBRE 1/4 X 800MM P45,P90,P190	UN	2
5300213	SUPORTE TIPO L PARA COLETOR	UN	3
5200005	ABRACADEIRA TIPO D C/CUNHA 1/2"	UN	5
5200027	BUCHA COM PARAFUSO 10 (TIJOLO FURADO)	UN	11
4900037	FITA VEDA ROSCA 18 MM X 50 M	UN	1
5300754	TUBO MULTICAMADA GAS DN 20MM X 100M	MT	6
5300703	CONECTOR MACHO P/GAS 1/2" X 20MM PRENSAR	UN	3
5300704	CONECTOR MACHO P/GAS 3/4" X 20MM PRENSAR	UN	5
5300664	COTOVELO P/GAS 20MM X 20MM PRENSAR	UN	4
7300012	VALVULA ESF MONOBLOCO 3/4"	UN	1
2300137	BUCHA RED 1" X 3/4" NPT 150# PR	UN	3

Nº DE PROJETO: 03.0232.2407250939.01-GE

ASSINATURA DO PROJETISTA: ALEX