

NOVO CLIENTE

AS BUILT

ADEQUAÇÃO

INFORMAÇÕES DO CLIENTE (LEVANTAMENTO EM CAMPO)

RAZÃO SOCIAL: CONDOMINIO EDIFICIO RESIDENCIAL ATLANTA PARK

ENDEREÇO: RUA GENERAL OSCAR MIRANDA

Nº: 141

CIDADE: PORTO ALEGRE

BAIRRO: BELA VISTA

CEP: 90440160

Nº PROJETO: 03.0232.2406249010.01-GR

BASE INSTALADA: 2406249010.01

Normas Aplicáveis:	x	NBR13523	x	NBR15526		NBR15358		NBR 14024
--------------------	---	----------	---	----------	--	----------	--	-----------


Outras normas:						Data da Visita	04/07/2024
----------------	--	--	--	--	--	----------------	------------

Descritivo da central de gás (Levantamento em campo):

Central ok, dentro dos padrões exigidos.

Melhor horário para montar: Segunda a sexta a tarde


Fotos amplas da central de gás + adequações (Mínimo 2 fotos + adequações):

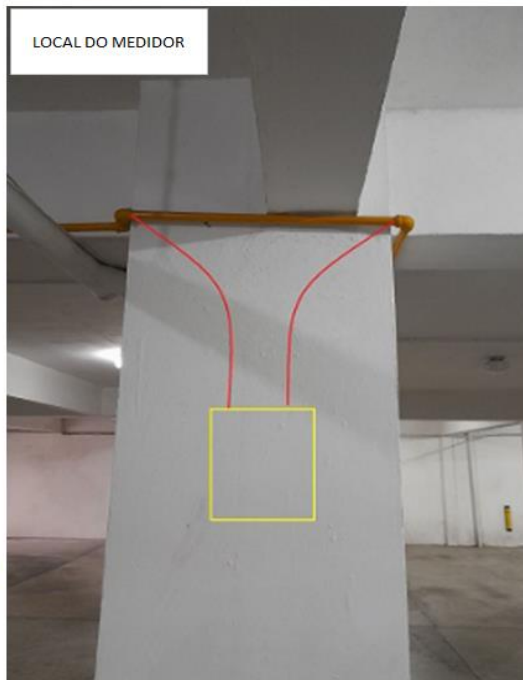

Nome Projetista: LUCCA ROMANO

Nome Cliente: JOSE

Tel.: -----

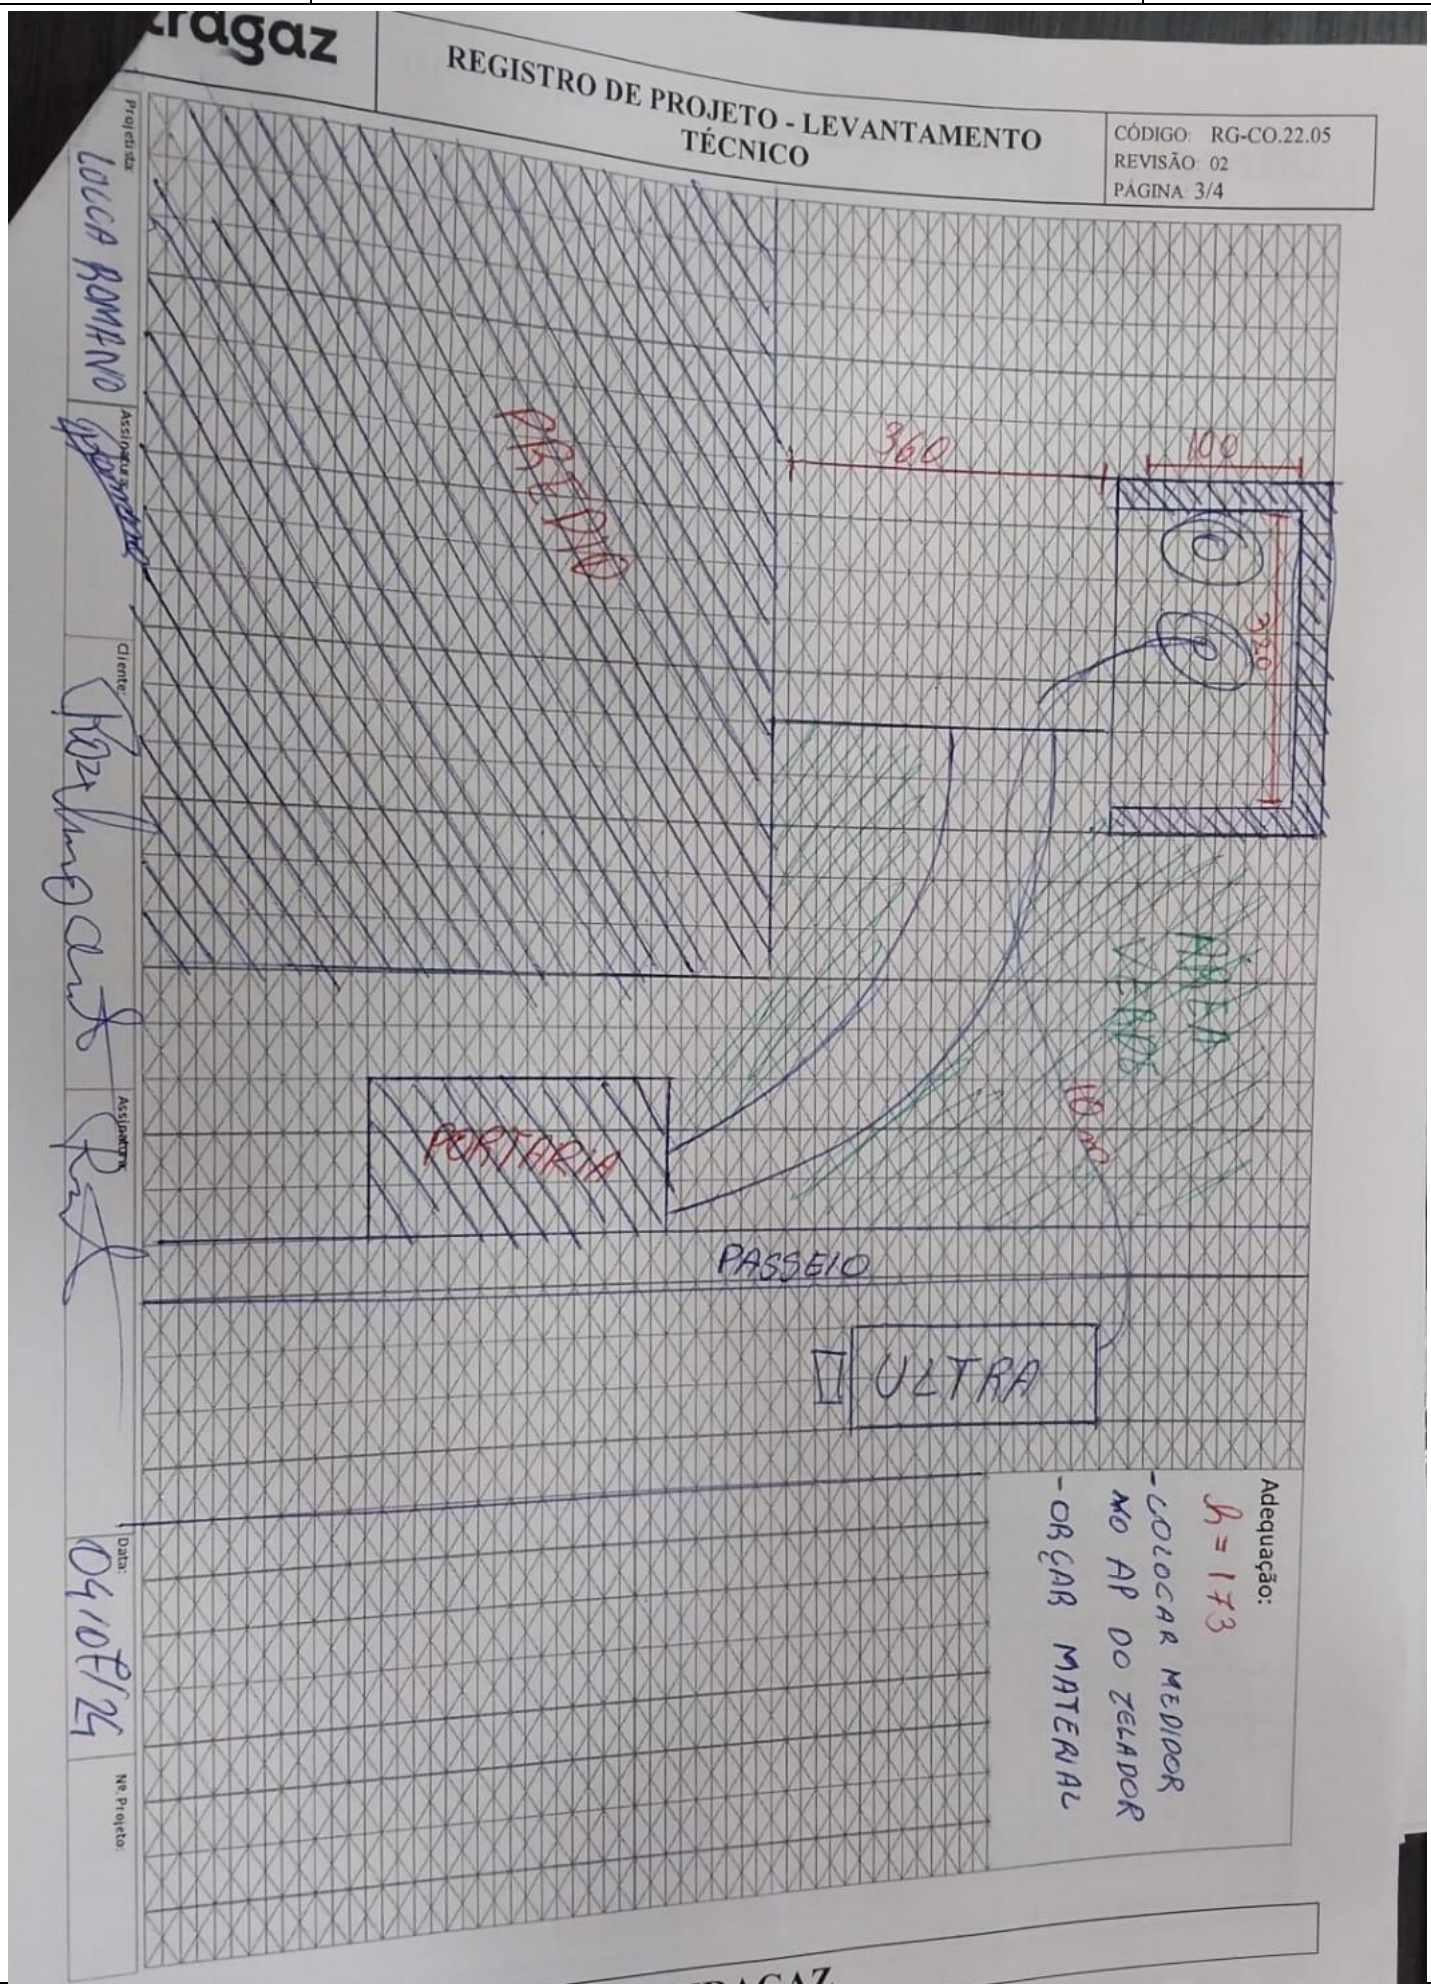

Projetista:	
Assinatura:	
Cliente:	
Assinatura:	
Data:	
Nº Projeto:	

Adequação:

