

	REGISTRO DE PROJETO - LEVANTAMENTO TÉCNICO	CÓDIGO: RG-CO.22.05 REVISÃO: 02 PÁGINA: 1/4
--	---	---

<input checked="" type="checkbox"/> NOVO CLIENTE	<input type="checkbox"/> AS BUILT	<input type="checkbox"/> ADEQUAÇÃO
--	-----------------------------------	------------------------------------

INFORMAÇÕES DO CLIENTE (LEVANTAMENTO EM CAMPO)

RAZÃO SOCIAL: CONDOMINIO EDIFICIO BALADY		
ENDEREÇO: RUA DOUTOR FREIRE ALEMAO		Nº: 531
CIDADE: PORTO ALEGRE	BAIRRO: MONT SERRAT	CEP: 90450060
Nº PROJETO: 030232BIC045294-GE	BASE INSTALADA: BIC045294	

Normas Aplicáveis:	<input checked="" type="checkbox"/>	NBR13523	<input checked="" type="checkbox"/>	NBR15526	<input type="checkbox"/>	NBR15358	<input type="checkbox"/>	NBR 14024
Outras normas:						Data da Visita	29-08-24	

Descritivo da central de gás (Levantamento em campo):

PROPOSTO: AMPLIAÇÃO DE + 1B190 E INSTALAÇÃO DE MEDIDOR NO SALÃO DE FESTAS

REGULARIZACAO CLIENTE:

Nenhuma


PRAZO: Liberado


ACESSO TANQUES: Facil acesso

MELHORA DATA: Alinhar com cliente

TEMPO DE OBRA: 1 dia

TRAJETO MANGUEIRA: 30 MTS

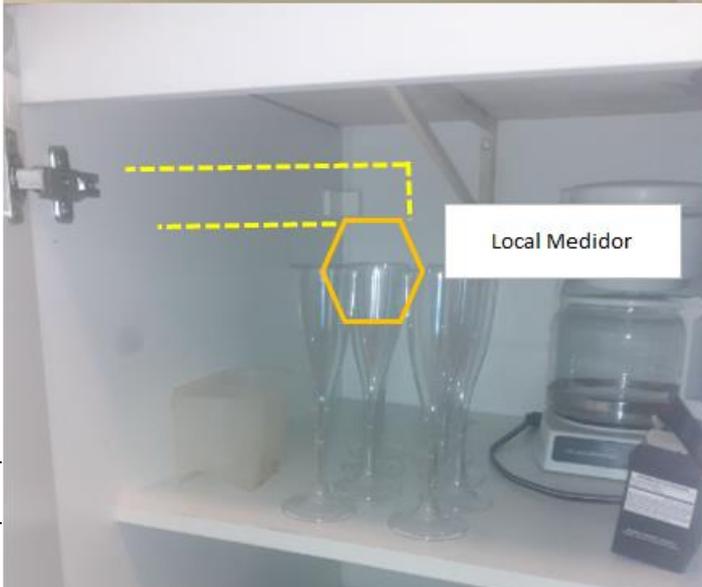

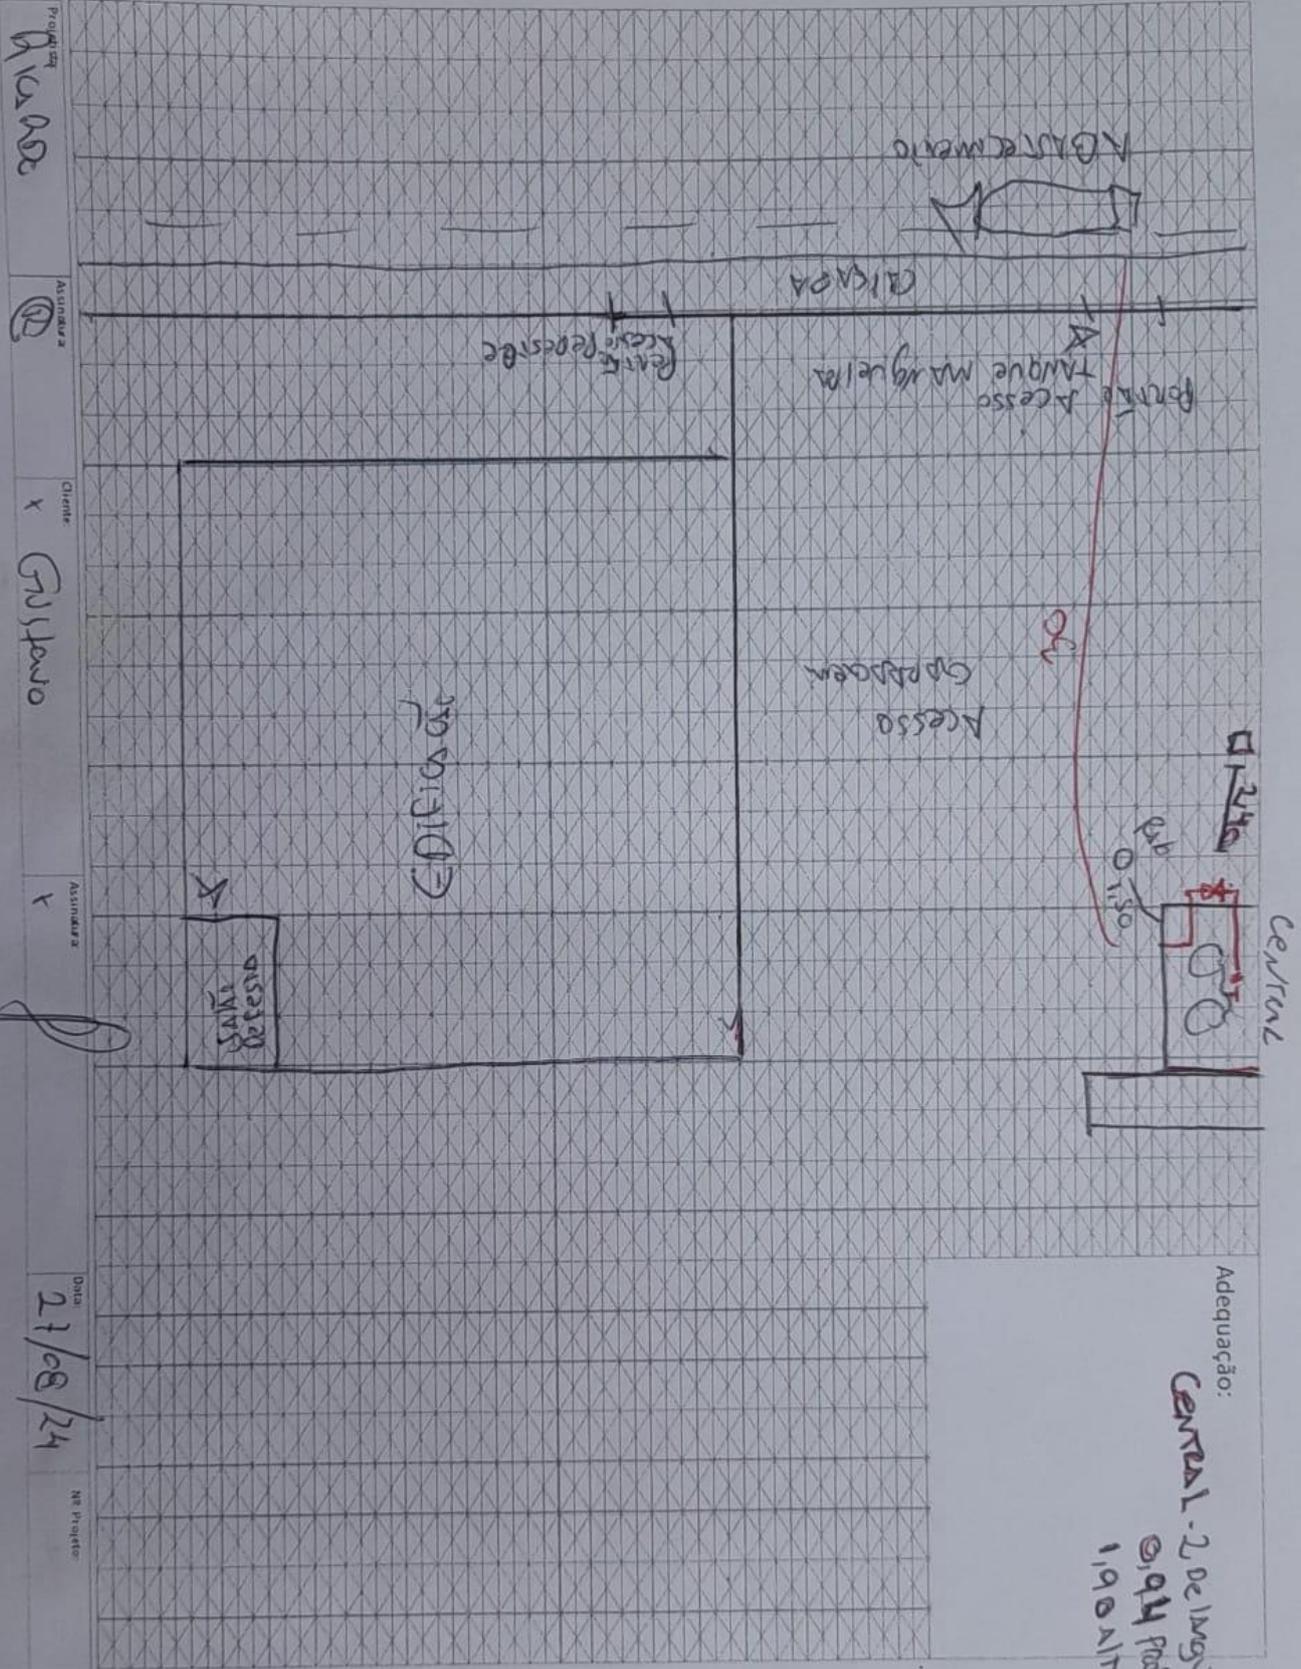

22

**REGISTRO DE PROJETO - LEVANTAMENTO
TÉCNICO**

CÓDIGO: RG-CO.22.05
REVISÃO: 02
PÁGINA: 4/4

Nome Projetista:

Nome Cliente:XXX

Tel.:-----

LISTA DE MATERIAIS DA OBRA

CÓD. ORACLE	DESCRIÇÃO	UNIDADE	QTDE.
2100041	KIT CENTRAL 02 X B190/B125	UN	1
3200037	PIG TAIL COBRE 1/4 X 800MM P45,P90,P190	UN	2
3200077	FLEXIVEL NITRILICO GALV M X F - 1,5MT	UN	1
7700020	VALVULA UGV1 P2 X 1/2`` NPT	UN	1
5300213	SUORTE TIPO L PARA COLETOR	UN	3
5200005	ABRACADEIRA TIPO D C/CUNHA 1/2``	UN	1
5200027	BUCHA COM PARAFUSO 10 (TIJOLO FURADO)	UN	7
4900037	FITA VEDA ROSCA 18 MM X 50 M	UN	1
5300754	TUBO MULTICAMADA GAS DN 20MM X 100M	MT	2
5300703	CONECTOR MACHO P/GAS 1/2`` X 20MM PRENSAR	UN	2
5300704	CONECTOR MACHO P/GAS 3/4`` X 20MM PRENSAR	UN	1
5800060	MEDIDOR G.06	UN	1
	PORCA SAE 1/2 - 3/8	UN	4
	MEIA UNIÃO 3/8	UN	2
	VALVULA ANGULAR M/F 1/2	UN	1
	TUBO COBRE	MT	1,5
	REGULADOR 5KG/H COMPLETO	UN	1

Nº DE PROJETO: 030232BIC045294-GE

ASSINATURA DO PROJETISTA: RICARDO