

NOVO CLIENTE

AS BUILT

ADEQUAÇÃO

## INFORMAÇÕES DO CLIENTE (LEVANTAMENTO EM CAMPO)

RAZÃO SOCIAL: BOHRER ESPORTES LTDA

ENDEREÇO: RUA ANTONIO RIBEIRO MENDES

Nº: 2800

CIDADE: CAXIAS DO SUL

BAIRRO: SANTA CATARINA

CEP: 95032600

Nº PROJETO: -

BASE INSTALADA: -

Normas Aplicáveis:	x	NBR13523	x	NBR15526		NBR15358		NBR 14024
Outras normas:						Data da Visita	24/09/2024	

**Descritivo da central de gás (Levantamento em campo):**

Central executada em um local diferente do indicado inicialmente na primeira visita, em um local que no entorno existem madeiras que atendem os distanciamentos, porém existe uma das madeiras que é um pé esquerdo que fica de frente pra central está sim não dá distanciamento, ela está 1,10 de distância. Ou deverá ser retirada ou feito isolamento de chapa metálica.

**PENDENCIAS:**

1. Retirar escora de madeira da estrutura que fica em frente a central.

**Fotos amplas da central de gás + adequações (Mínimo 2 fotos + adequações):****ULTRAGAZ**

**ultragaz**

**REGISTRO DE PROJETO - LEVANTAMENTO TÉCNICO**

CÓDIGO: RG-CO.  
REVISÃO: 02  
PÁGINA: 2/4

Proj. Arq.  
*Alex Sandro*

Assinatura  


Cliente  
✓

Assinatura  
✓

Data:  
*24/9/2024*

Nº Projeto:




Adequação:

*BADEM*

**ULTRAGAZ**

Ultragaz - Interna

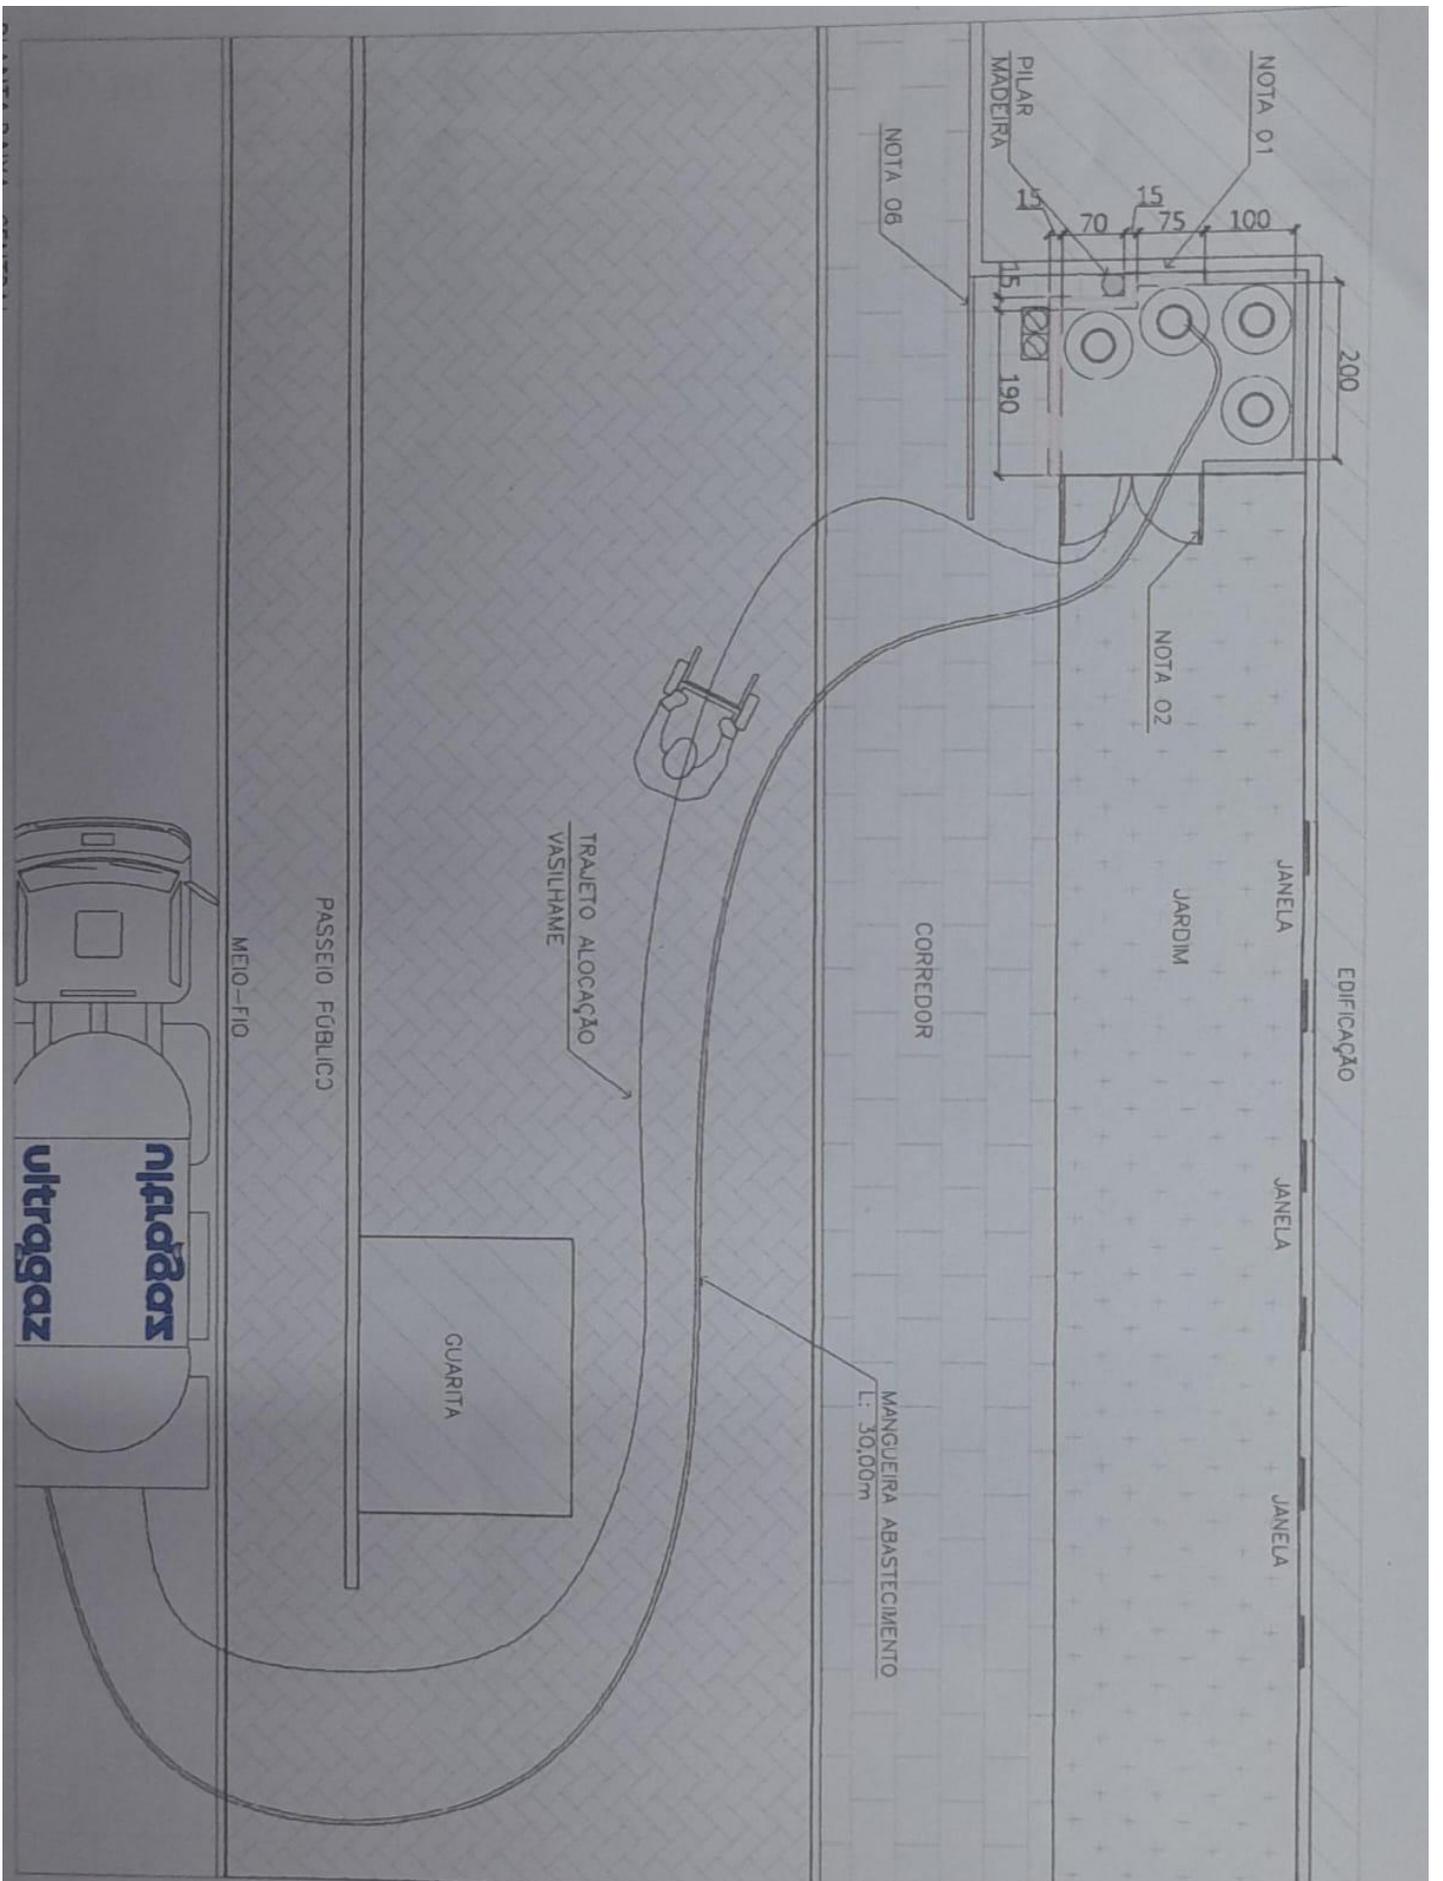

**ULTRAGAZ**

