

	REGISTRO DE PROJETO - LEVANTAMENTO TÉCNICO	CÓDIGO: RG-CO.22.05 REVISÃO: 02 PÁGINA: 1/5
--	---	---

<input checked="" type="checkbox"/> NOVO CLIENTE	<input type="checkbox"/> AS BUILT	<input type="checkbox"/> ADEQUAÇÃO
--	-----------------------------------	------------------------------------

INFORMAÇÕES DO CLIENTE (LEVANTAMENTO EM CAMPO)

RAZÃO SOCIAL: CELSO TRANQUILIN LTDA ME- LANCHES BORBOREMA POA		
ENDEREÇO: RUA BORBOREMA	Nº: 566	
CIDADE: PORTO ALEGRE	BAIRRO: VILA JOAO PESSOA	CEP: 91520030
Nº PROJETO: 03.0232. 2408253469.01-GE	BASE INSTALADA: 2408253469.01	

Normas Aplicáveis:	<input checked="" type="checkbox"/>	NBR13523	<input checked="" type="checkbox"/>	NBR15526	<input type="checkbox"/>	NBR15358	<input type="checkbox"/>	NBR 14024
Outras normas:						Data da Visita	22/08/24	

Descritivo da central de gás (Levantamento em campo):

PROPOSTO: 02 B 190 + 48 METROS DE REDE

Central vai ser construída onde atualmente é o banheiro. Central com 1,80 de altura por 2 de largura e 1 de profundidade, com rede +9 pontos de consumo

REGULARIZACAO CLIENTE:

- CONSTRUÇÃO DA CIVIL
- INSTALAÇÃO DE EXTINTORES
- RETIRAR FIOS DE LUZ PROXIMOS A CENTRAL CONFORME APONTADO
- RETIRAR TELHADO DE MADEIRA CONFORME APONTADO

PRAZO: REALIZAR ACOMPANHAMENTO COM O CLIENTE.

ACESSO TANQUES: FACIL

MELHORA DATA: SEGUNDA A SEXTA EM HORARIO COMERCIAL

TEMPO DE OBRA: 01 DIA

TRAJETO MANGUEIRA: 12 MTS

Fotos amplas da central de gás + adequações (Mínimo 2 fotos + adequações):

**FIOS DE ELETRICA A
SEREM REMOVIDOS**



CONSTRUÇÃO DA CIVIL

INSTALAÇÃO DE EXTINTORES

**RETIRAR FIOS DE LUZ PROXIMOS
A CENTRAL CONFORME
APONTADO**

**RETIRAR TELHADO DE MADEIRA
CONFORME APONTADO**


TELHADO DE MADEIRA



Nome Projetista: RICARDO

Nome Cliente:XXX

Tel.:-----

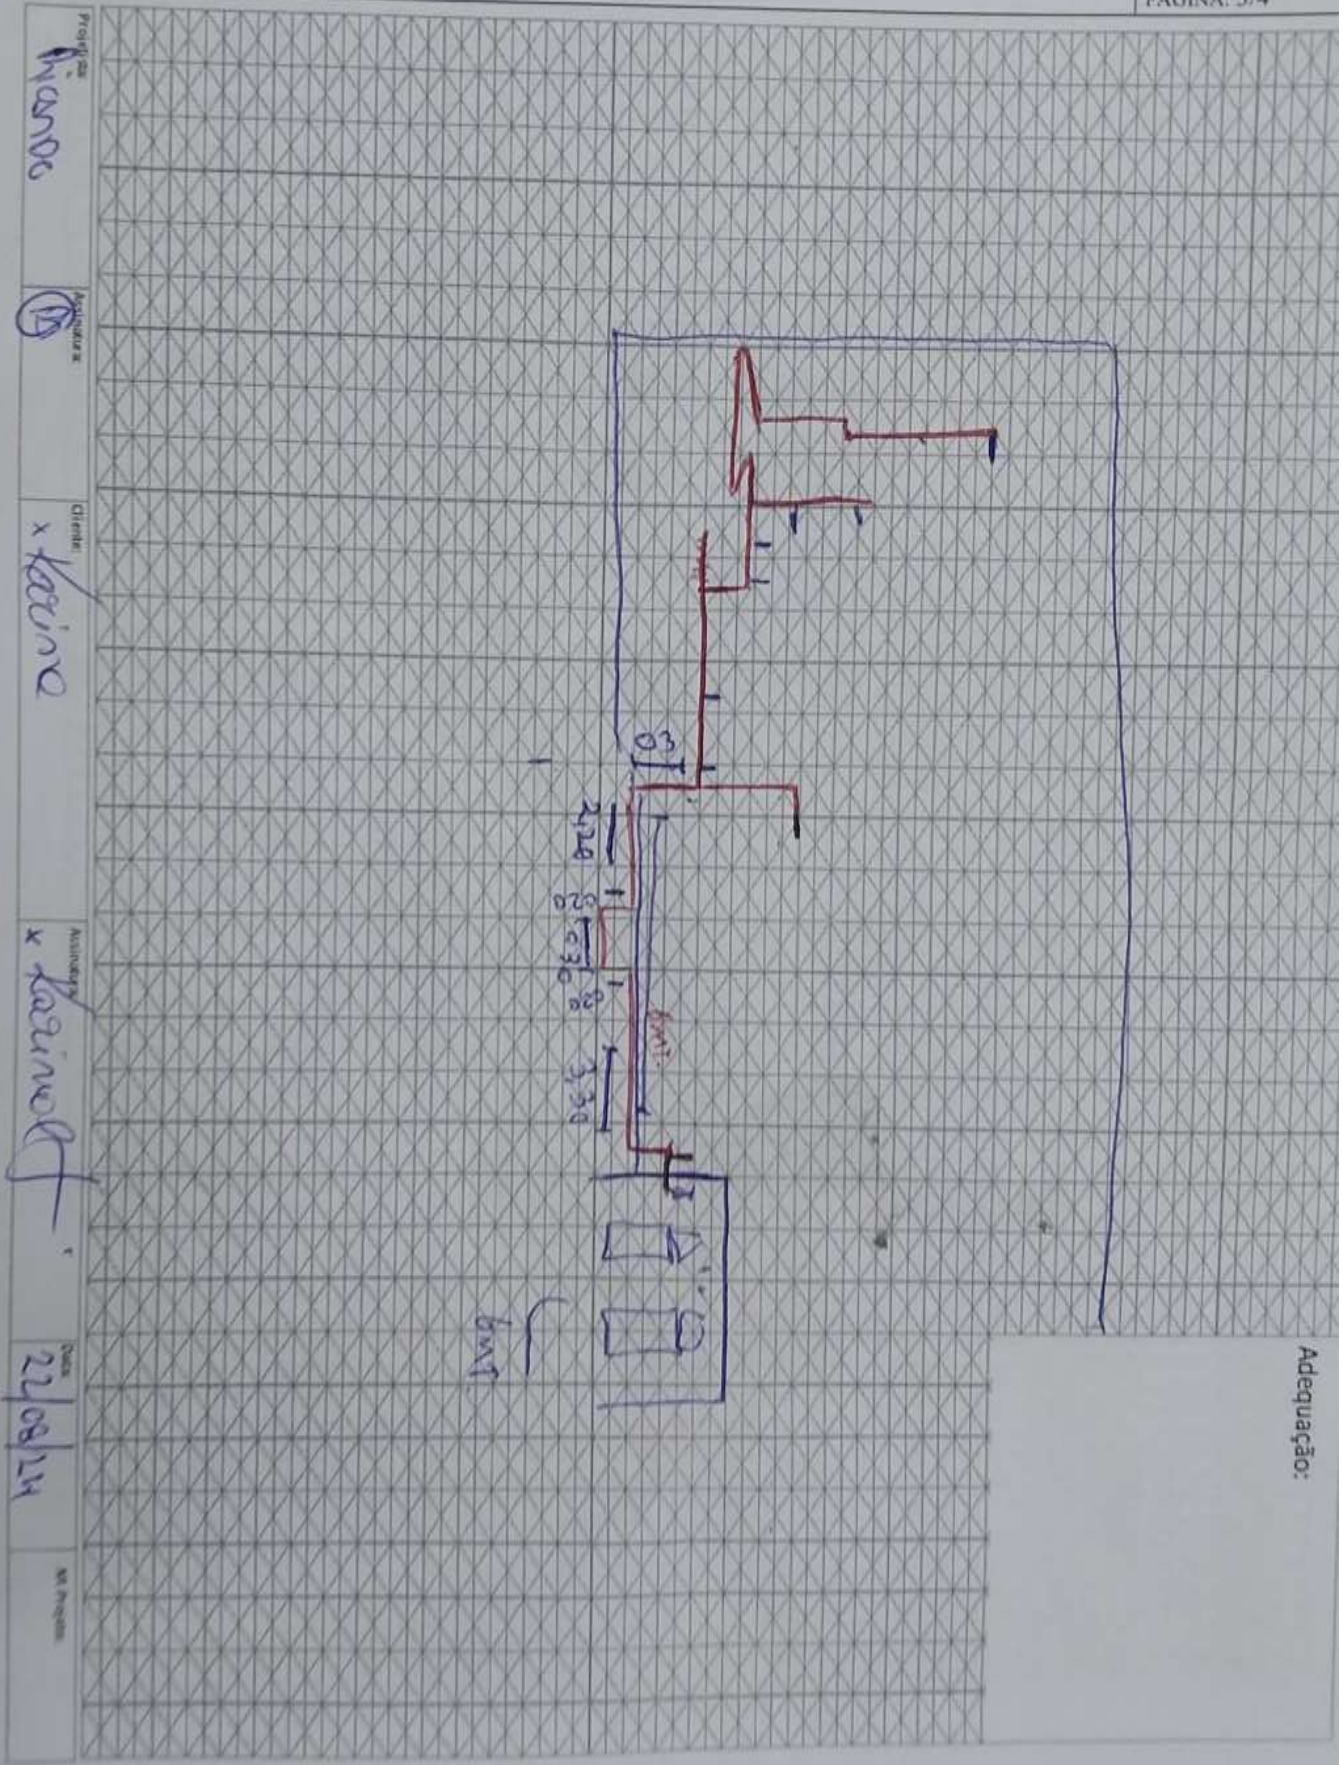

Projeto: *Hande*
Arquiteto: *(Signature)*
Cliente: *x Kacine*
Assistente: *x Kacine*
Mf Projeto:

