

NOVO CLIENTE



AS BUILT



ADEQUAÇÃO

INFORMAÇÕES DO CLIENTE (LEVANTAMENTO EM CAMPO)

RAZÃO SOCIAL: CHURRASCARIA FAZENDA VELHA LTDA ME

ENDEREÇO: RODOVIA RS 239

Nº: 6950

CIDADE: PAROBE

BAIRRO: COLINA DO LEAO

CEP: 95630000

Nº PROJETO: 03.0232.2408252645.01-GE

BASE INSTALADA: 2408252645.01

Normas Aplicáveis:	<input checked="" type="checkbox"/>	NBR13523	<input checked="" type="checkbox"/>	NBR15526		NBR15358		NBR 14024
Outras normas:						Data da Visita		10/09/2024

Descritivo da central de gás (Levantamento em campo):


Central deverá ser feito reparo no portão, isolar um ponto elétrico no interior da central e substituído a rede de aço de 1/2" que está bem comprometida 7metros de rede. Cliente poderá parar o gás apartir das 14 horas e a montagem só poderá ser de terça até sexta. Trajeto mangueira 15 metros.

PENDENCIAS:

1. Reparo portão central
2. Isolar ponto elétrico dentro da central
3. Substituir rede aço 1/2" que está bem comprometida (7m rede)

Fotos amplas da central de gás + adequações (Mínimo 2 fotos + adequações):

ULTRAGAZ

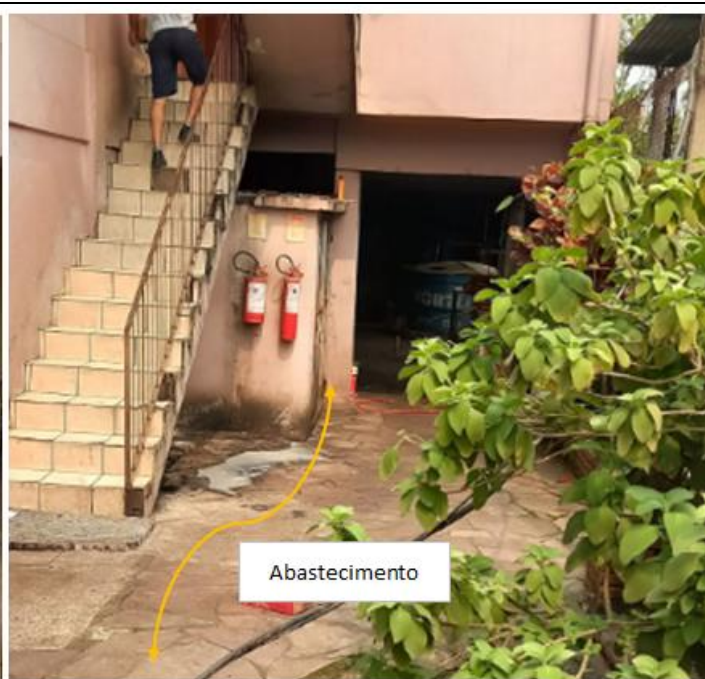


Nome Projetista:

Nome Cliente:

Tel.:

ULTRAGAZ

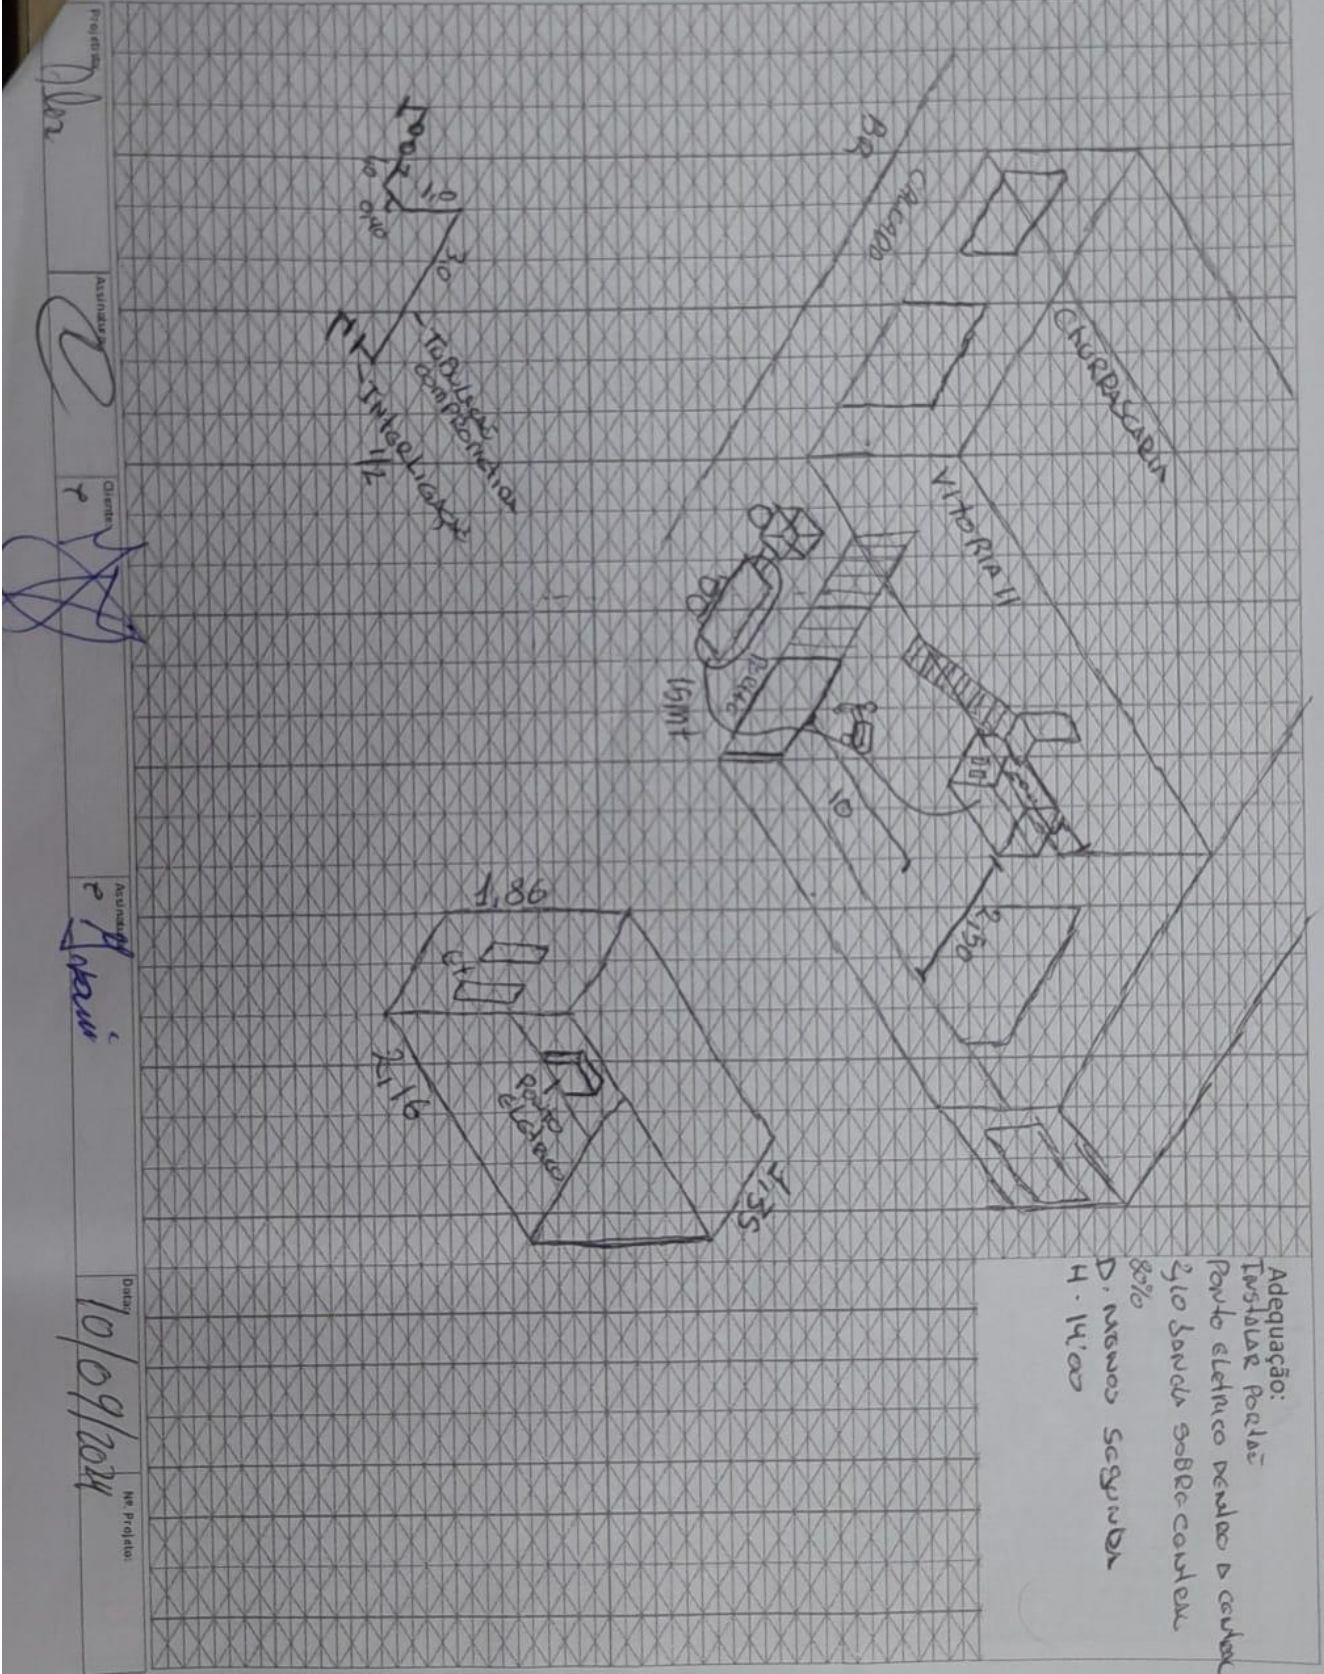

Projeto: *[Handwritten]*
Assinado: *[Handwritten Signature]*
Cliente: *[Handwritten]*
Assinado: *[Handwritten Signature]*
Data: 10/09/2024
No. Projeto: *[Handwritten]*

ULTRAGAZ

Ultragaz - Interna

LISTA DE MATERIAIS DA OBRA			
CÓD. ORACLE	DESCRIÇÃO	UNIDADE	QTDE.
2100041	KIT CENTRAL 02 X B190/B125	UN	1
3200037	PIG TAIL COBRE 1/4 X 800MM P45,P90,P190	UN	2
5300213	SUPORTE TIPO L PARA COLETOR	UN	3
5200005	ABRACADEIRA TIPO D C/CUNHA 1/2``	UN	6
5200027	BUCHA COM PARAFUSO 10 (TIJOLO FURADO)	UN	12
4900037	FITA VEDA ROSCA 18 MM X 50 M	UN	1
5300754	TUBO MULTICAMADA GAS DN 20MM X 100M	MT	7
5300703	CONECTOR MACHO P/GAS 1/2`` X 20MM PRENSAR	UN	2
5300704	CONECTOR MACHO P/GAS 3/4`` X 20MM PRENSAR	UN	2
5300664	COTOVELO P/GAS 20MM X 20MM PRENSAR	UN	5
7300012	VALVULA ESF MONOBLOCO 3/4``	UN	1

Nº Projeto: 03.0232.2408252645.01-GE	Projetista – Alex Sandro
--------------------------------------	--------------------------

ULTRAGAZ
