

<input type="checkbox"/> NOVO CLIENTE	<input type="checkbox"/> AS BUILT	<input checked="" type="checkbox"/> ADEQUAÇÃO
---------------------------------------	-----------------------------------	---

**INFORMAÇÕES DO CLIENTE (LEVANTAMENTO EM CAMPO)**

RAZÃO SOCIAL: CONDOMINIO RESIDENCIAL EDGAR DEGAS		
ENDEREÇO: AVENIDA LAJEADO		Nº: 663
CIDADE: PORTO ALEGRE	BAIRRO: PETROPOLIS	CEP: 90460-110
Nº PROJETO: X		BASE INSTALADA: X

Normas Aplicáveis:	<input checked="" type="checkbox"/>	NBR13523	<input checked="" type="checkbox"/>	NBR15526		NBR15358		NBR 14024
Outras normas:						Data da Visita	27/08/2024	

**Descritivo da central de gás (Levantamento em campo):**

Cliente precisa tirar material de limpeza da central, solicito um kit novo e tubo pex para poder centralizar tanques

**PENDENCIAS:**

1. Retirar materiais de dentro da central
2. Adicionar mais 1 extintor devido ampliação dos tanques.

**Fotos amplas da central de gás + adequações (Mínimo 2 fotos + adequações):**




Nome Projetista:

Nome Cliente:

Tel.:

**ULTRAGAZ**

Projeto: *Ultraz*  
Assunto: *Ultraz*  
Diretor: *Chor VN*  
Assistente: *[assinatura]*  
Data: *27/05/24*  
Nº Projeto: *[blank]*

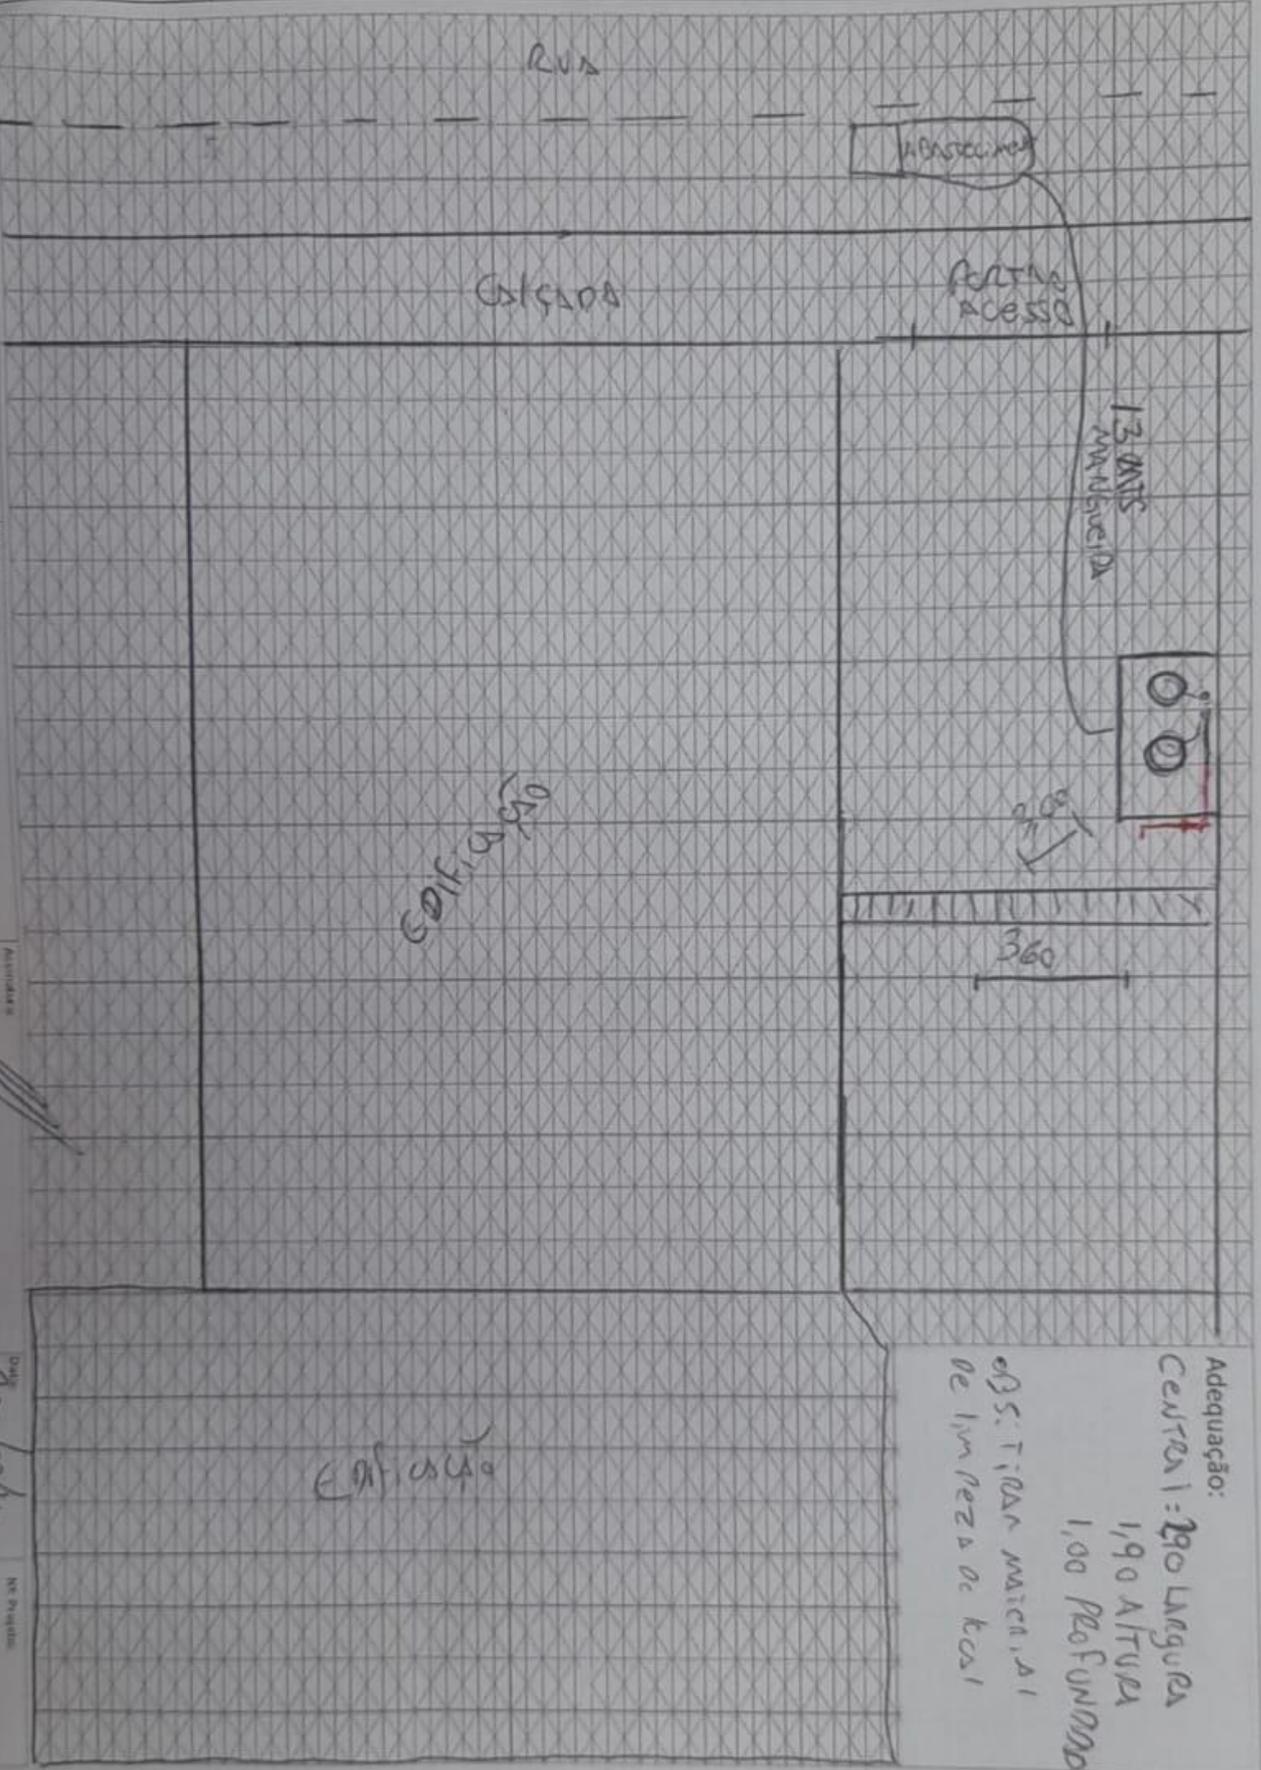

Adequação:  
CENTRAL: 290 LARGURA  
1,90 ALTURA  
1,00 PROFUNDIDADE  

ULTRAGAZ

Ultraz - Interna

ULTRAGAZ

