

NOVO CLIENTE

AS BUILT

ADEQUAÇÃO

## INFORMAÇÕES DO CLIENTE (LEVANTAMENTO EM CAMPO)

RAZÃO SOCIAL: CONDOMINIO EDIFICIO SOLAR DA PRACA

ENDEREÇO: RUA MACHADO DE ASSIS

Nº: 1064

CIDADE: PORTO ALEGRE

BAIRRO: PARTENON

CEP: 90620260

Nº PROJETO: 03.0232.2406246696.01-GE

BASE INSTALADA: 2406246696

Normas Aplicáveis:	x	NBR13523	x	NBR15526		NBR15358		NBR 14024
Outras normas:						Data da Visita	26/07/2024	


**Descritivo da central de gás (Levantamento em campo):**

Cliente tem que isolar caixas de passagem próximas a central, ampliar altura em 10cm para ficar com 1,80cm de altura e adicionar mais 1 extintor a central. Acesso dos tanques fácil pela entrada dos carros, mangueira de abastecimento 22m.

**PENDENCIAS:**

1. Instalar mais 1 extintor;
2. Vedar caixas de passagem próximas a central;
3. Subir central 10cm.

**Fotos amplas da central de gás + adequações (Mínimo 2 fotos + adequações):**

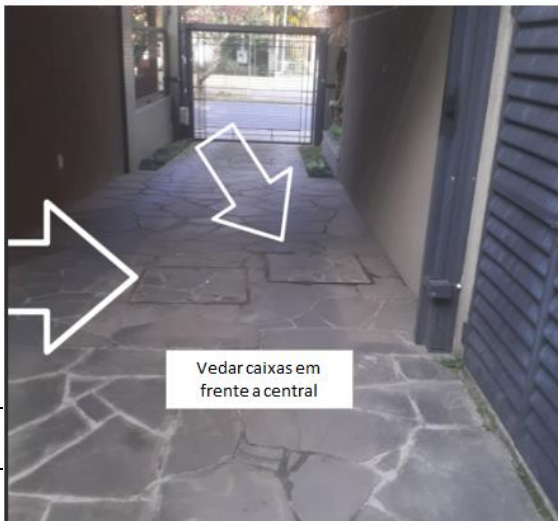



Projeto em  
Piasseiras Danes

Arquiteto  
R

Cliente  
X SORTE VNF




Assessoria  
X

Assessoria  
P

Data

26/07/14

em Projeto

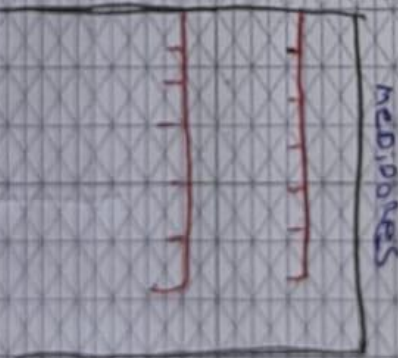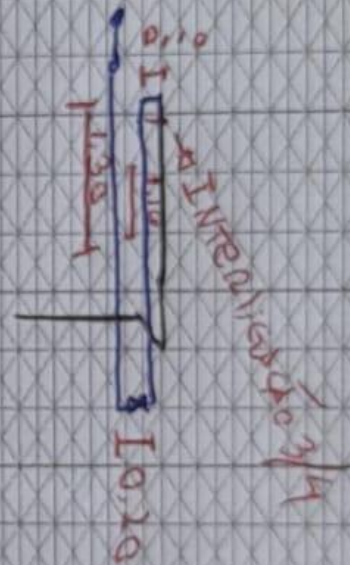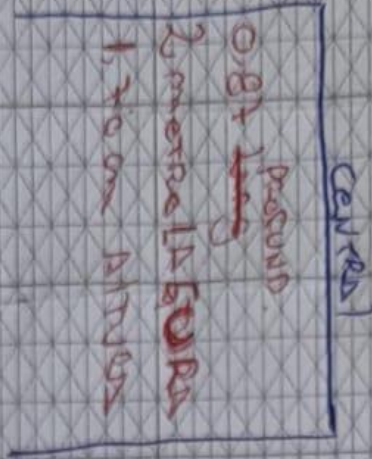




Nº DE PROJETO:  
03.0232.2406246696.01-GEASSINATURA DO  
PROJETISTA:

RICARDO RAMOS