

NOVO CLIENTE

AS BUILT

ADEQUAÇÃO

INFORMAÇÕES DO CLIENTE (LEVANTAMENTO EM CAMPO)

RAZÃO SOCIAL: D LUCIA CULINARIA FAMILIAR LTDA EPP

ENDEREÇO: TV 18 DO FORTE

Nº: 88

CIDADE: DOIS IRMAOS

BAIRRO: CENTRO

CEP: 93950-000

Nº PROJETO: 03.0232.2406249065.01-GE

BASE INSTALADA: 2406249065.01

Normas Aplicáveis:	<input checked="" type="checkbox"/>	NBR13523	<input checked="" type="checkbox"/>	NBR15526	<input type="checkbox"/>	NBR15358	<input type="checkbox"/>	NBR 14024
Outras normas:						Data da Visita		17/07/2024

Descritivo da central de gás (Levantamento em campo):**PROPOSTO: 02 B 190 + REDE A DEFINIR****LOCAL ESTÁ EM REFORMA E CLIENTE VAI DEMOLIR TUDO QUE TEM NO LOCAL, O MESMO PRECISA DO PROJETO PARA CONSTRUCAO DA CIVIL.****CLIENTE SOLICITOU UMA NOVA VISITA MAIS ADIANTE POIS COMO ESTA EM REFORMA NÃO SABE AINDA ONDE FICARA A REDE E PONTO DE CONSUMO****REGULARIZACAO CLIENTE:**

- CONSTRUÇÃO DO ABRIGO CIVIL
- INDICAR ONDE SERA A REDE E PONTOS DE CONSUMO
- INSTALAR EXTINTOR

PRAZO: SEM PRAZO DEFINIDO**ACESSO TANQUES: FACIL ACESSO.****MELHORA DATA: SEGUNDA A SEXTA HORARIO COMERCIAL****TEMPO DE OBRA: A DEFINIR APÓS COTACAO DE REDE****TRAJETO MANGUEIRA: 30 MTS**

Fotos amplas da central de gás + adequações (Mínimo 2 fotos + adequações):



Nome Projetista: ALEX

Nome Cliente:XXX

Tel.:-----


Profetiza
Ricardo Santos

Assinatura


Cliente

Assinatura
X


Data

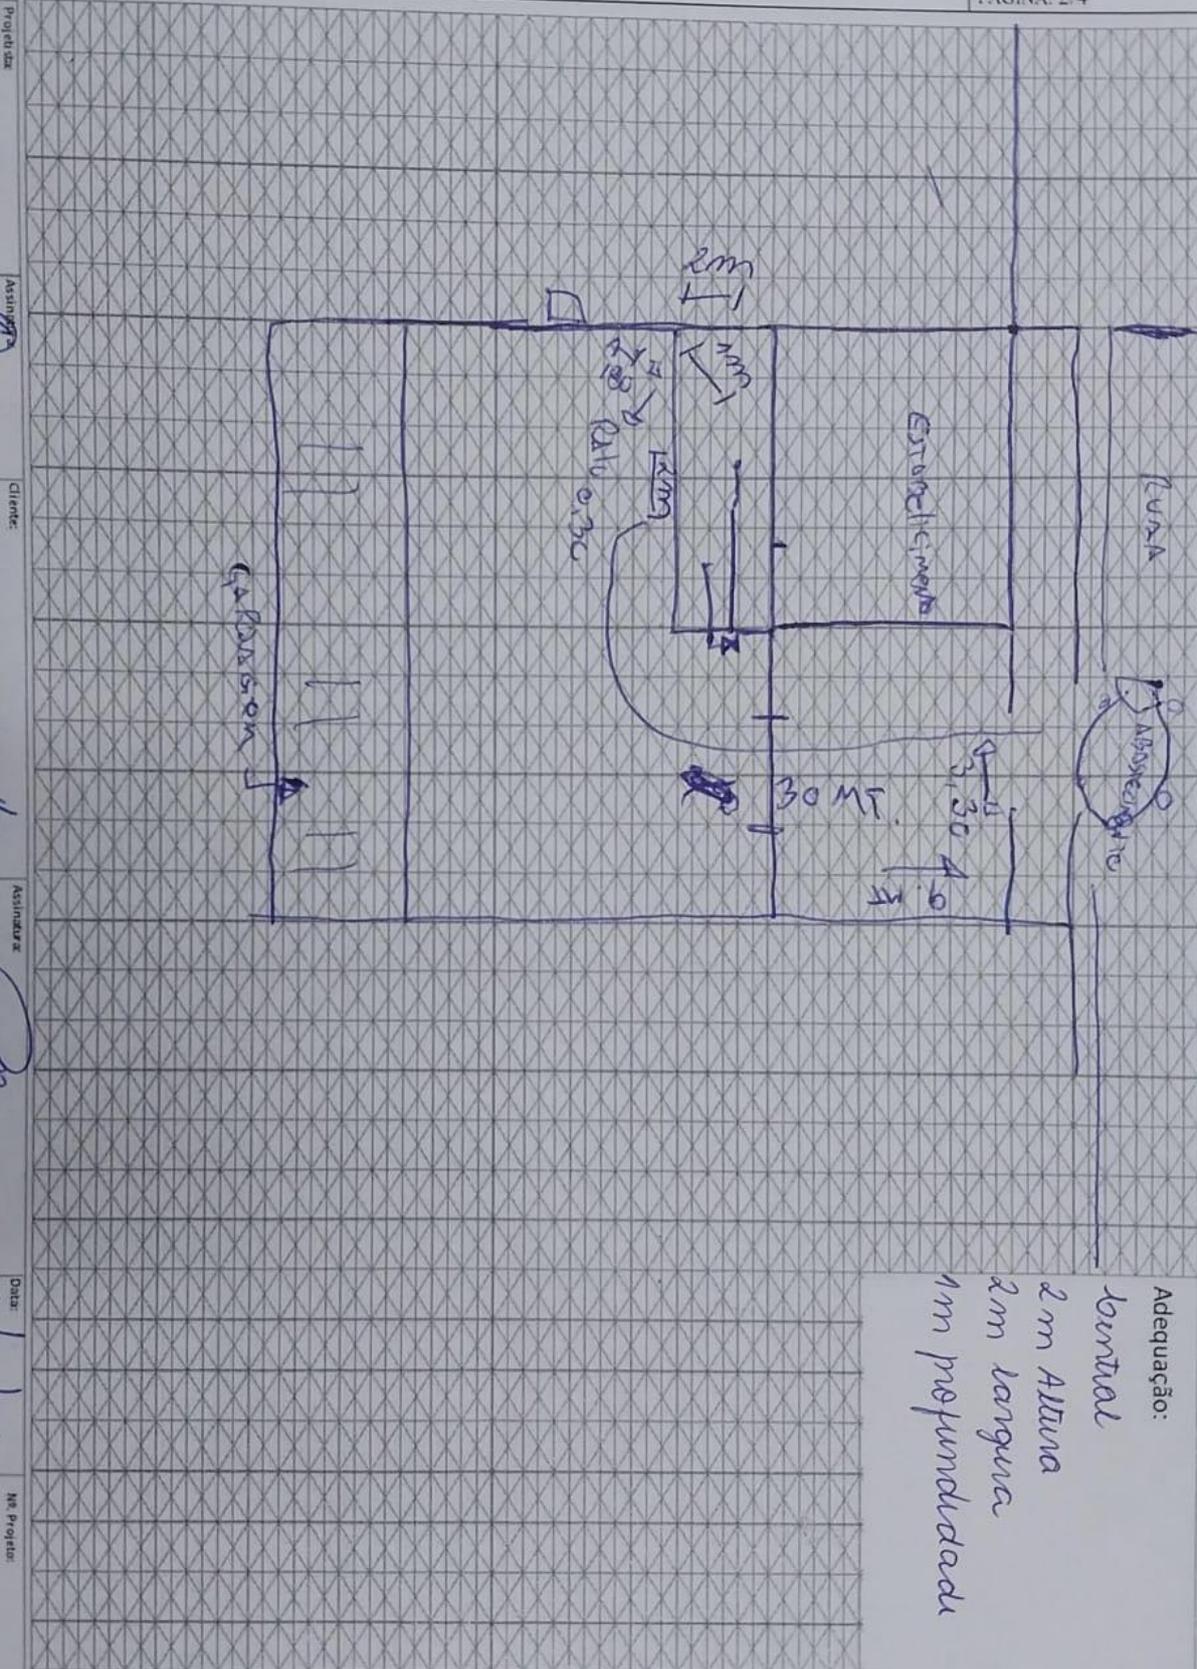

Adequação:
Lateral
2m Altura
2m largura
1m profundidade

