

	REGISTRO DE PROJETO - LEVANTAMENTO TÉCNICO	CÓDIGO: RG-CO.22.05 REVISÃO: 02 PÁGINA: 1/6
--	---	---

<input checked="" type="checkbox"/> NOVO CLIENTE	<input type="checkbox"/> AS BUILT	<input type="checkbox"/> ADEQUAÇÃO
--	-----------------------------------	------------------------------------

INFORMAÇÕES DO CLIENTE (LEVANTAMENTO EM CAMPO)

RAZÃO SOCIAL: CONDOMINIO EDIFICIO DOM MARCELO		
ENDEREÇO: RUA MARIZ E BARROS	Nº: 36	
CIDADE: PORTO ALEGRE	BAIRRO: PETROPOLIS	CEP: 90690390
Nº PROJETO: XXXXX	BASE INSTALADA: XXXX	

Normas Aplicáveis:	<input checked="" type="checkbox"/>	NBR13523	<input checked="" type="checkbox"/>	NBR15526	<input type="checkbox"/>	NBR15358	<input type="checkbox"/>	NBR 14024
Outras normas:						Data da Visita	27-08-24	

Descritivo da central de gás (Levantamento em campo):

PROPOSTO: INSTALAÇÃO DE 1B190

REGULARIZACAO CLIENTE:

- - Modificar posição ar-condicionado 2,7m da central
- - Retirar madeira acima da central
- - Realocar dreno do muro dentro da central
- - Instalar balizador de vagas para distanciamento 3m da central


PRAZO: Verificar com cliente

ACESSO TANQUES: Facil acesso

MELHORA DATA: Alinhar com cliente

TEMPO DE OBRA: 1 dia

TRAJETO MANGUEIRA: 40 MTS

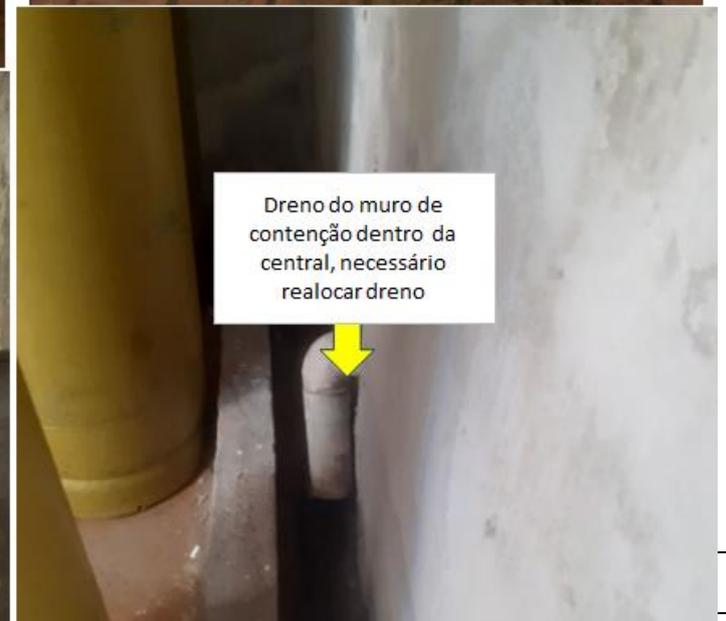

	REGISTRO DE PROJETO - LEVANTAMENTO TÉCNICO	CÓDIGO: RG-CO.22.05 REVISÃO: 02 PÁGINA: 3/6
--	---	---

--

Projeto de:

Alvarão

Assinatura:

Cliente:

7


Assinatura:

x

Data:

25/06/20

Nº Projeto:

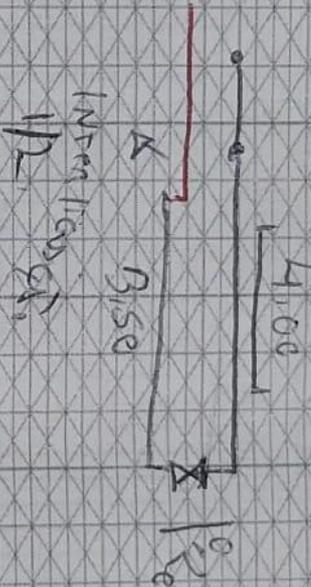

Adequação:


ultragaz

REGISTRO DE PROJETO - LEVANTAMENTO TÉCNICO

CÓDIGO: RG-CO.22.05

REVISÃO: 02

PÁGINA: 2/4

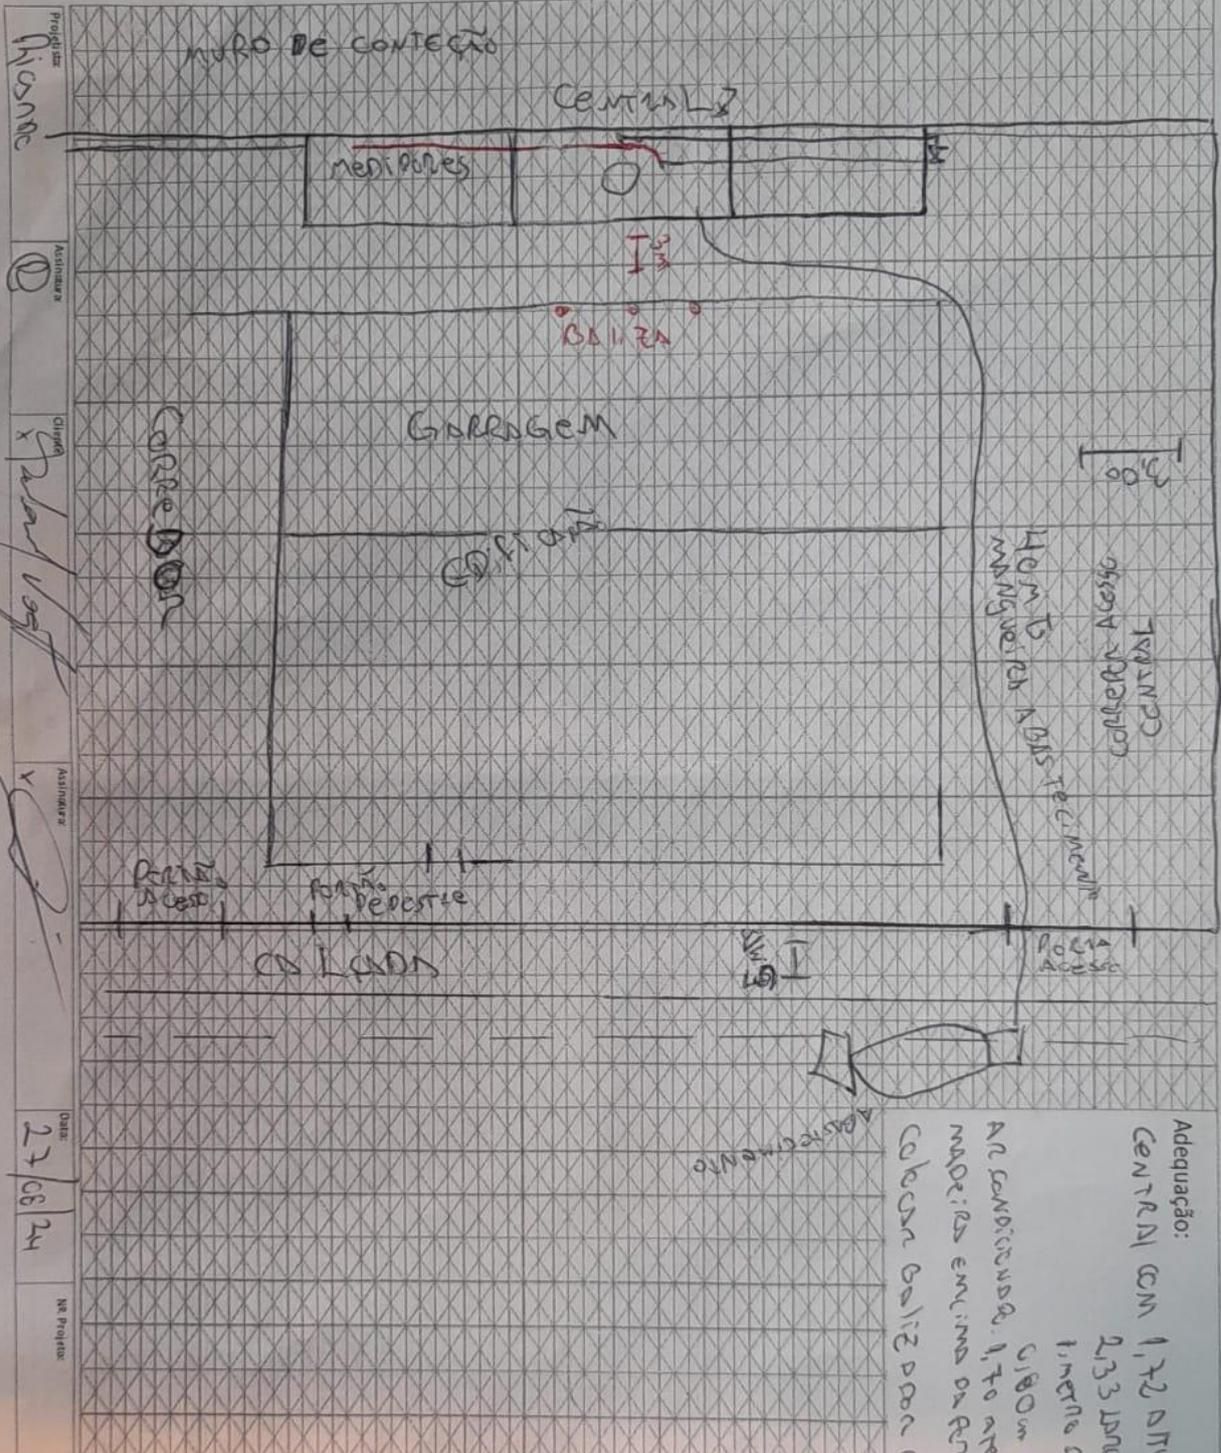

Adequação:
CENTRAL COM 1,72 DTUBS

ULTRAGAZ

Ultragaz - Interna

