

<input checked="" type="checkbox"/> NOVO CLIENTE	<input type="checkbox"/> AS BUILT	<input type="checkbox"/> ADEQUAÇÃO
--	-----------------------------------	------------------------------------

INFORMAÇÕES DO CLIENTE (LEVANTAMENTO EM CAMPO)

RAZÃO SOCIAL: EDIFICIO MUNIQUE II		
ENDEREÇO: RUA RAYMUNDO CORREA		Nº: 113
CIDADE: SÃO LEOPOLDO	BAIRRO: MORRO DO ESPELHO	CEP: 93030060
Nº PROJETO: 03. 0232.BIC075253-GE		BASE INSTALADA: BIC075253

Normas Aplicáveis:	<input checked="" type="checkbox"/> NBR13523	<input checked="" type="checkbox"/> NBR15526	<input type="checkbox"/> NBR15358	<input type="checkbox"/> NBR 14024
Outras normas:			Data da Visita	21/08/2024

Descritivo da central de gás (Levantamento em campo):

Ampliação de mais 1 B190, vamos instalar uma válvula de corte, pois hoje não possuem na instalação!

PENDENCIAS:

1. Sem pendencias.

Fotos amplas da central de gás + adequações (Mínimo 2 fotos + adequações):



Nome Projetista:


Nome Cliente:

Tel.:


ULTRAGAZ

Adequação:

VAMOS INSTALAR UMA VALVULA DE CORTE!

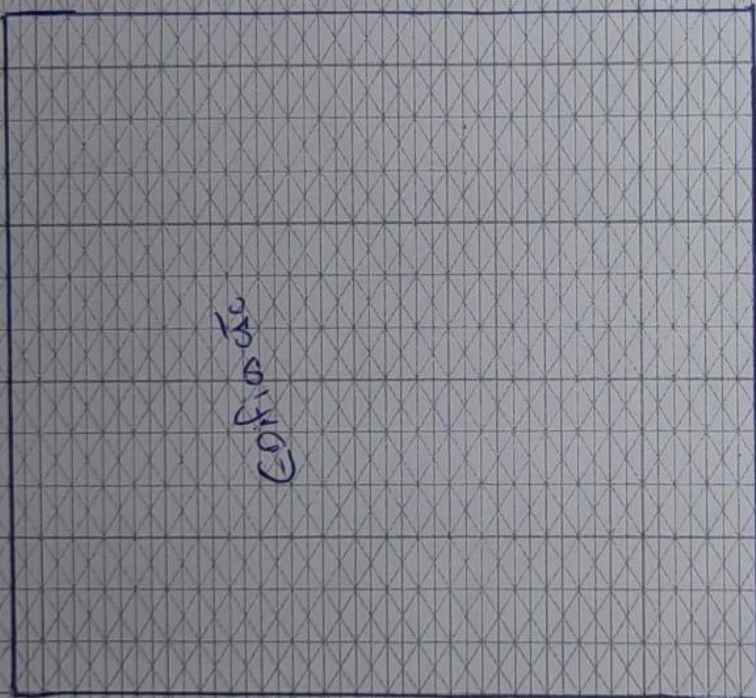

CENTRAL
 2,55 largura
 1,80 altura
 1,28 profundidade

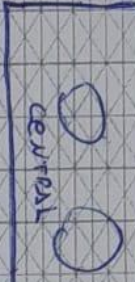

Data: 22/08/24
 Nº Projeto:


Assinatura: *[Signature]*
 Cliente: Wandemberg Carlos x Wandemberg Carlos

Assinatura

Carvalho

canos

RUA

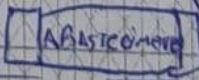

Forma Acesso

acesso tanque

3m/13

CÓDIGO: RG-CO.22.05
 REVISÃO: 02
 PÁGINA: 2/4

REGISTRO DE PROJETO - LEVANTAMENTO TÉCNICO

agaz

